
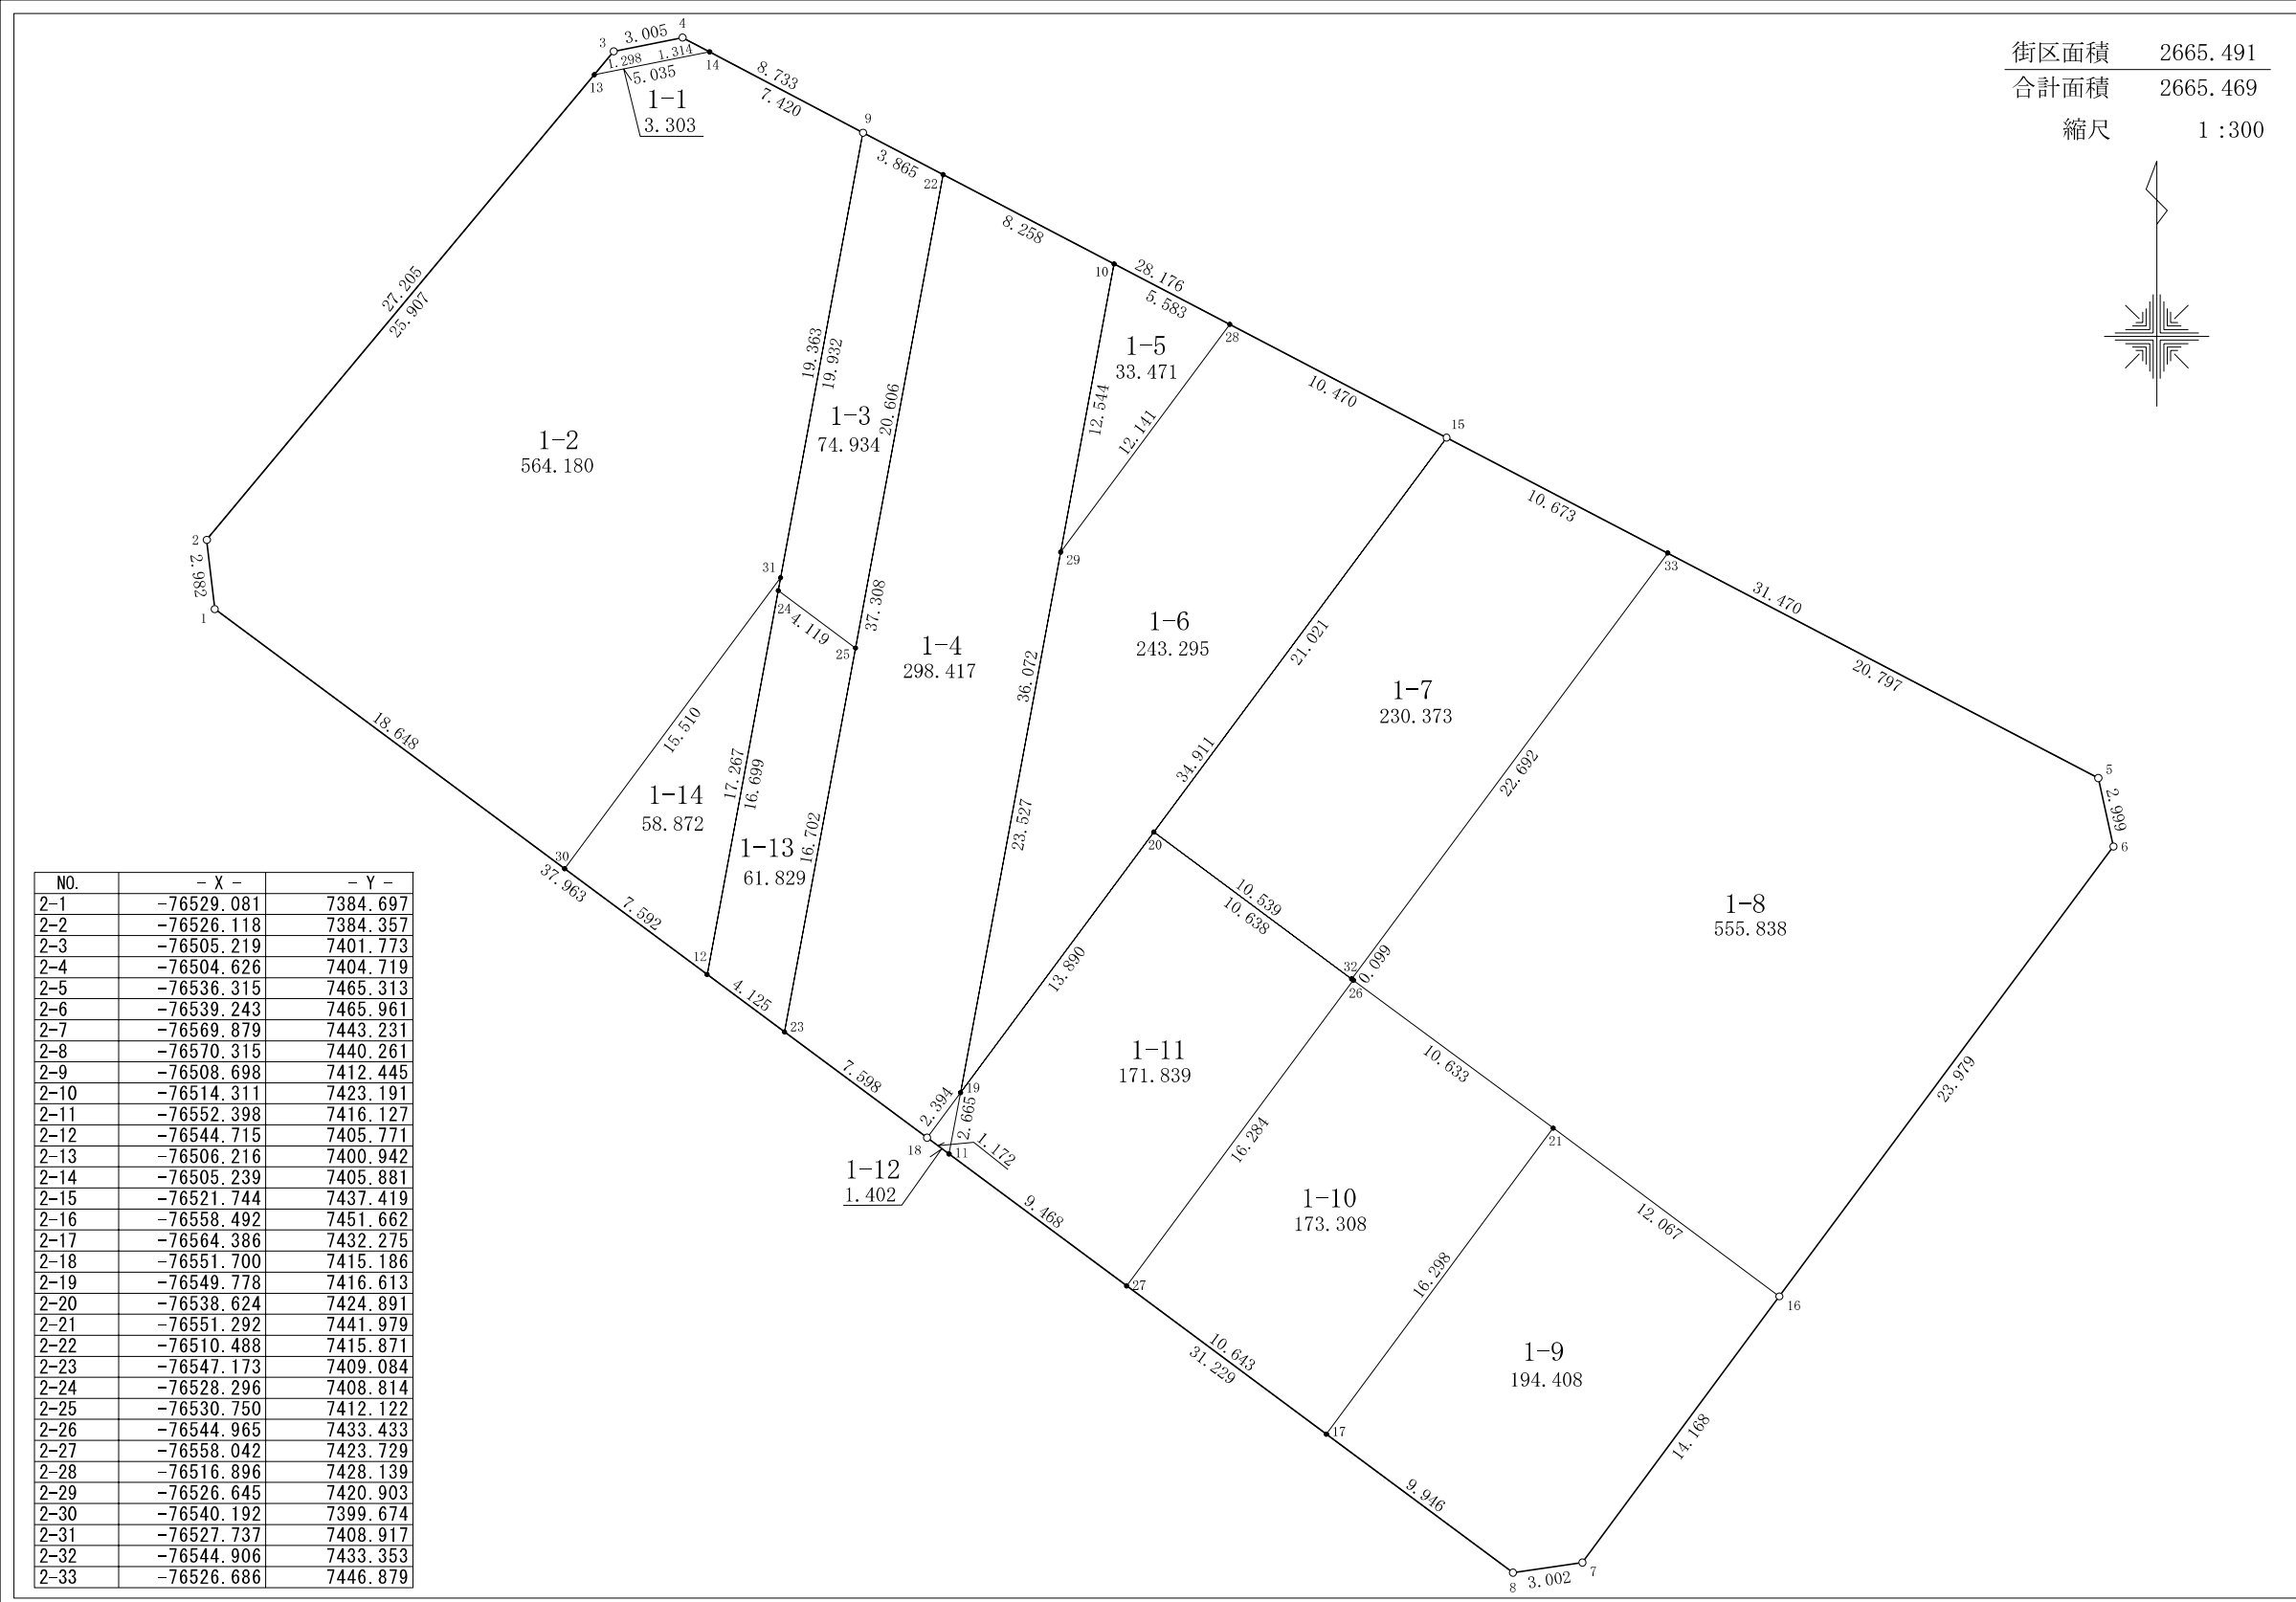


君津市 郡地区 画地出来形原子

郡一丁目1番

日付 平成21年12月18日

街区面積 2665.491
 合計面積 2665.469
 縮尺 1:300

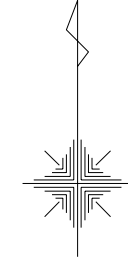

NO.	- X -	- Y -
2-1	-76529.081	7384.697
2-2	-76526.118	7384.357
2-3	-76505.219	7401.773
2-4	-76504.626	7404.719
2-5	-76536.315	7465.313
2-6	-76539.243	7465.961
2-7	-76569.879	7443.231
2-8	-76570.315	7440.261
2-9	-76508.698	7412.445
2-10	-76514.311	7423.191
2-11	-76552.398	7416.127
2-12	-76544.715	7405.771
2-13	-76506.216	7400.942
2-14	-76505.239	7405.881
2-15	-76521.744	7437.419
2-16	-76558.492	7451.662
2-17	-76564.386	7432.275
2-18	-76551.700	7415.186
2-19	-76549.778	7416.613
2-20	-76538.624	7424.891
2-21	-76551.292	7441.979
2-22	-76510.488	7415.871
2-23	-76547.173	7409.084
2-24	-76528.296	7408.814
2-25	-76530.750	7412.122
2-26	-76544.965	7433.433
2-27	-76558.042	7423.729
2-28	-76516.896	7428.139
2-29	-76526.645	7420.903
2-30	-76540.192	7399.674
2-31	-76527.737	7408.917
2-32	-76544.906	7433.353
2-33	-76526.686	7446.879

大和測量株式会社

現地とは必ずしも一致しないことがあります。あくまで参考図としてご利用ください。
 資料（写し）によって発生した直接または間接の損失、損害等について市では一切の責任を負いません。