


君津市 郡地区 画地出来形原子

郡一丁目2番

日付 平成21年12月18日

街区面積 2986.000
 合計面積 2986.001
 縮尺 1:300

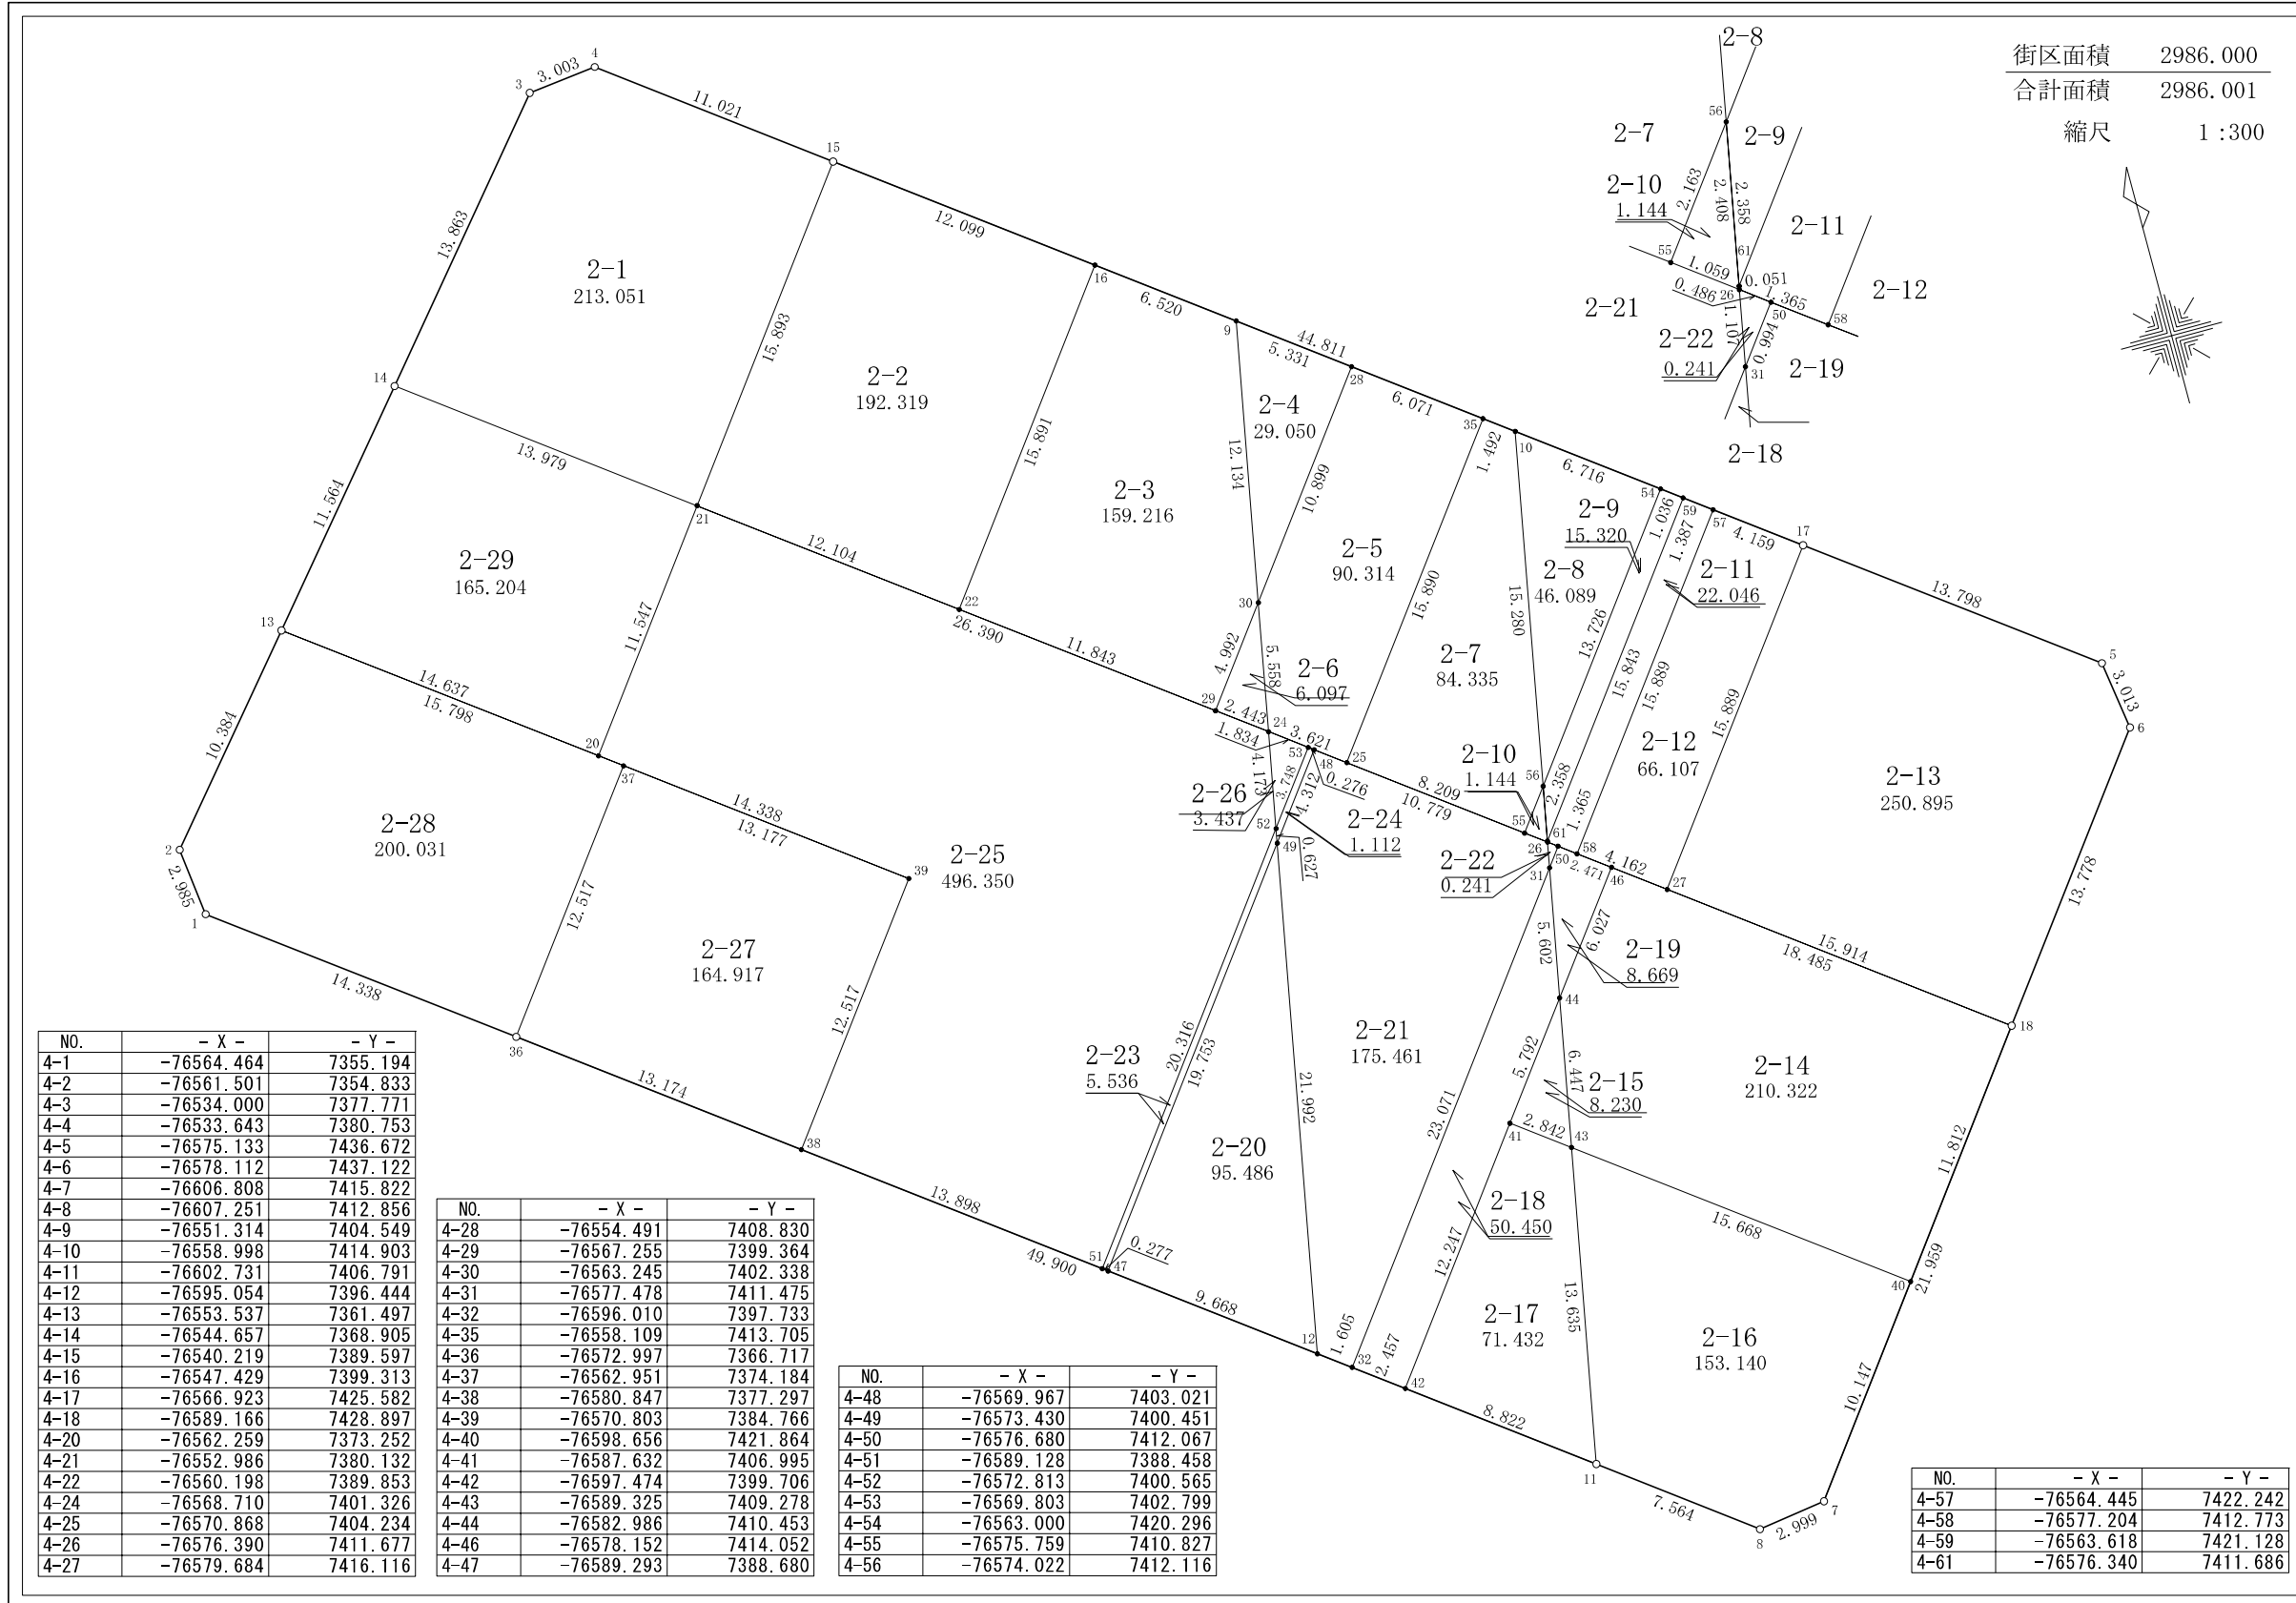

NO.	- X -	- Y -
4-1	-76564.464	7355.194
4-2	-76561.501	7354.833
4-3	-76534.000	7377.771
4-4	-76533.643	7380.753
4-5	-76575.133	7436.672
4-6	-76578.112	7437.122
4-7	-76606.808	7415.822
4-8	-76607.251	7412.856
4-9	-76551.314	7404.549
4-10	-76558.998	7414.903
4-11	-76602.731	7406.791
4-12	-76595.054	7396.444
4-13	-76553.537	7361.497
4-14	-76544.657	7368.905
4-15	-76540.219	7389.597
4-16	-76547.429	7399.313
4-17	-76566.923	7425.582
4-18	-76589.166	7428.897
4-20	-76562.259	7373.252
4-21	-76552.986	7380.132
4-22	-76560.198	7389.853
4-24	-76568.710	7401.326
4-25	-76570.868	7404.234
4-26	-76576.390	7411.677
4-27	-76579.684	7416.116

NO.	- X -	- Y -
4-28	-76554.491	7408.830
4-29	-76567.255	7399.364
4-30	-76563.245	7402.338
4-31	-76577.478	7411.475
4-32	-76596.010	7397.733
4-35	-76558.109	7413.705
4-36	-76572.997	7366.717
4-37	-76562.951	7374.184
4-38	-76580.847	7377.297
4-39	-76570.803	7384.766
4-40	-76598.656	7421.864
4-41	-76587.632	7406.995
4-42	-76597.474	7399.706
4-43	-76589.325	7409.278
4-44	-76582.986	7410.453
4-46	-76578.152	7414.052
4-47	-76589.293	7388.680

NO.	- X -	- Y -
4-48	-76569.967	7403.021
4-49	-76573.430	7400.451
4-50	-76576.680	7412.067
4-51	-76589.128	7388.458
4-52	-76572.813	7400.565
4-53	-76569.803	7402.799
4-54	-76563.000	7420.296
4-55	-76575.759	7410.827
4-56	-76574.022	7412.116

NO.	- X -	- Y -
4-57	-76564.445	7422.242
4-58	-76577.204	7412.773
4-59	-76563.618	7421.128
4-61	-76576.340	7411.686

現地とは必ずしも一致しないことがあります。あくまで参考図としてご利用ください。
 資料（写し）によって発生した直接または間接の損失、損害等について市では一切の責任を負いません。

大和測量株式会社