
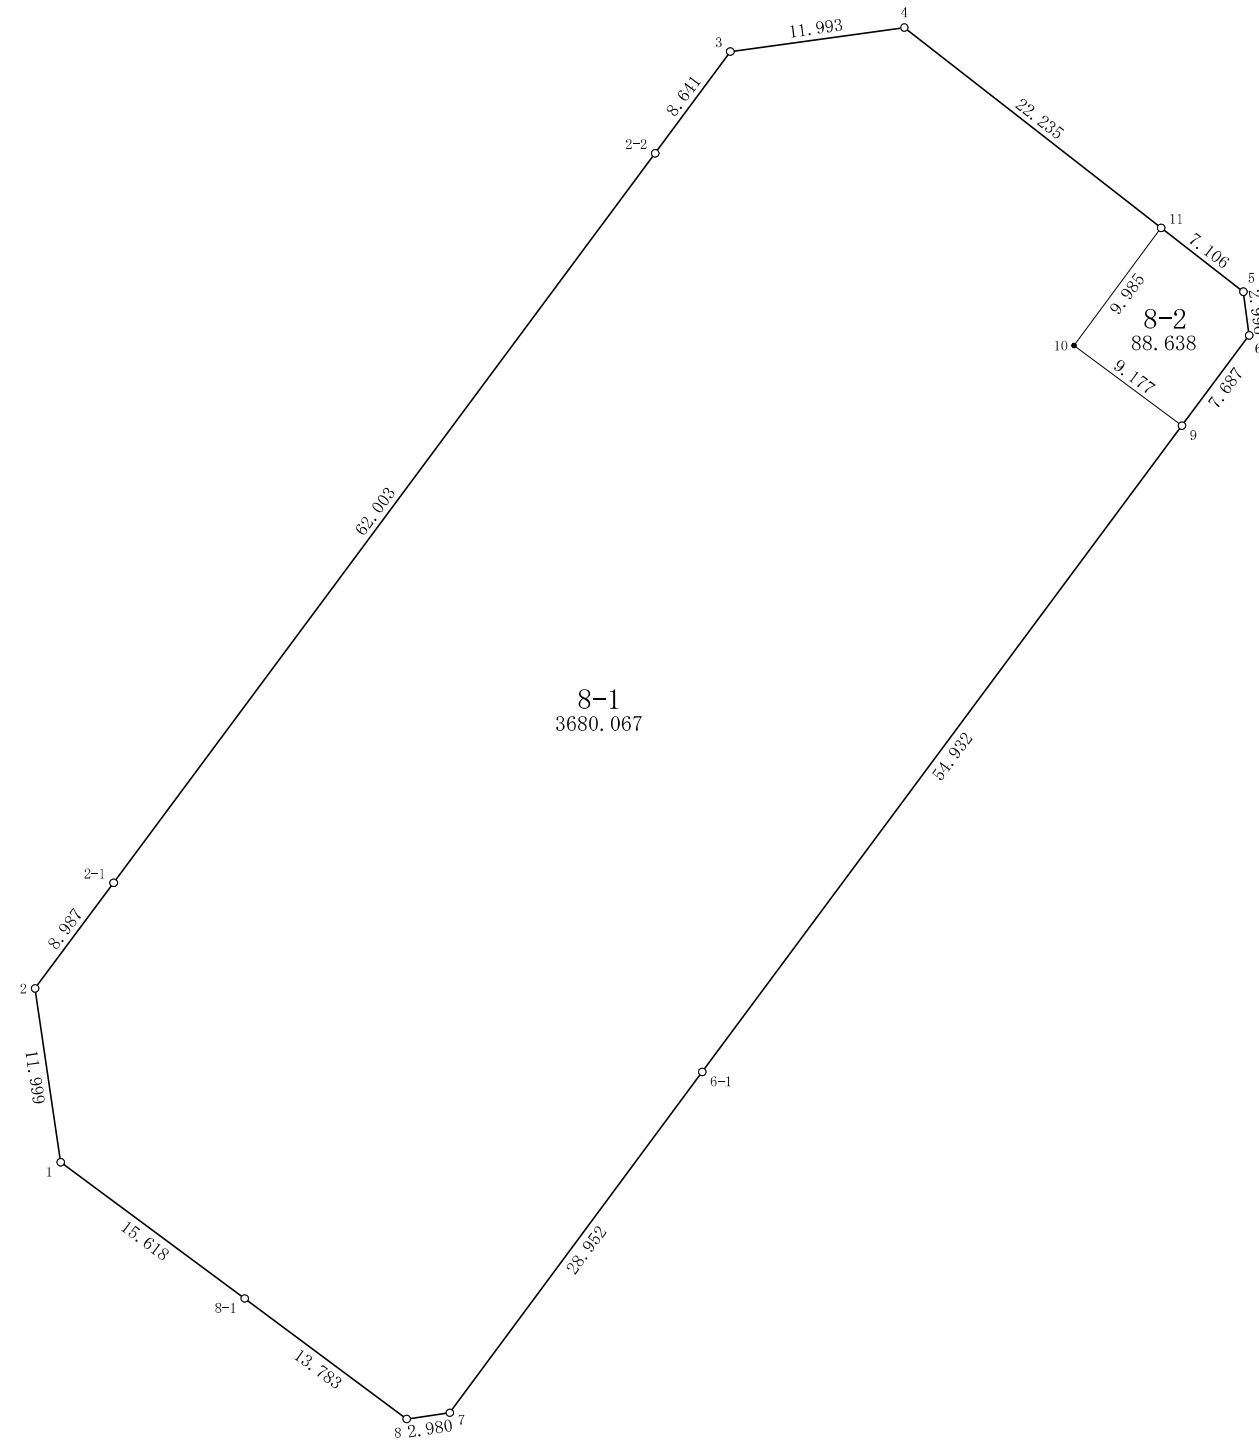


君津市 郡地区 画地出来形原子

郡一丁目8番

日付 平成21年12月18日

街区面積 3768.706
 合計面積 3768.705
 縮尺 1:500

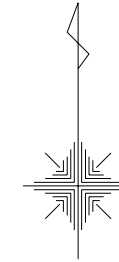

NO.	- X -	- Y -
10-1	-76646.343	7465.526
10-2	-76634.473	7463.772
10-2-1	-76627.265	7469.140
10-2-2	-76577.484	7506.102
10-3	-76570.534	7511.237
10-4	-76568.896	7523.118
10-5	-76586.930	7546.263
10-6	-76589.900	7546.657
10-6-1	-76640.173	7509.324
10-7	-76663.436	7492.088
10-8	-76663.860	7489.138
10-8-1	-76655.636	7478.078
10-9	-76596.065	7542.065
10-10	-76590.595	7534.697
10-11	-76582.576	7540.647

現地とは必ずしも一致しないことがあります。あくまで参考図としてご利用ください。
 資料（写し）によって発生した直接または間接の損失、損害等について市では一切の責任を負いません。

大和測量株式会社