

君津市 郡地区 画地出来形原子



郡一丁目10番

日付 平成21年12月18日

街区面積 5676.785

合計面積 5676.800

縮尺 1:500

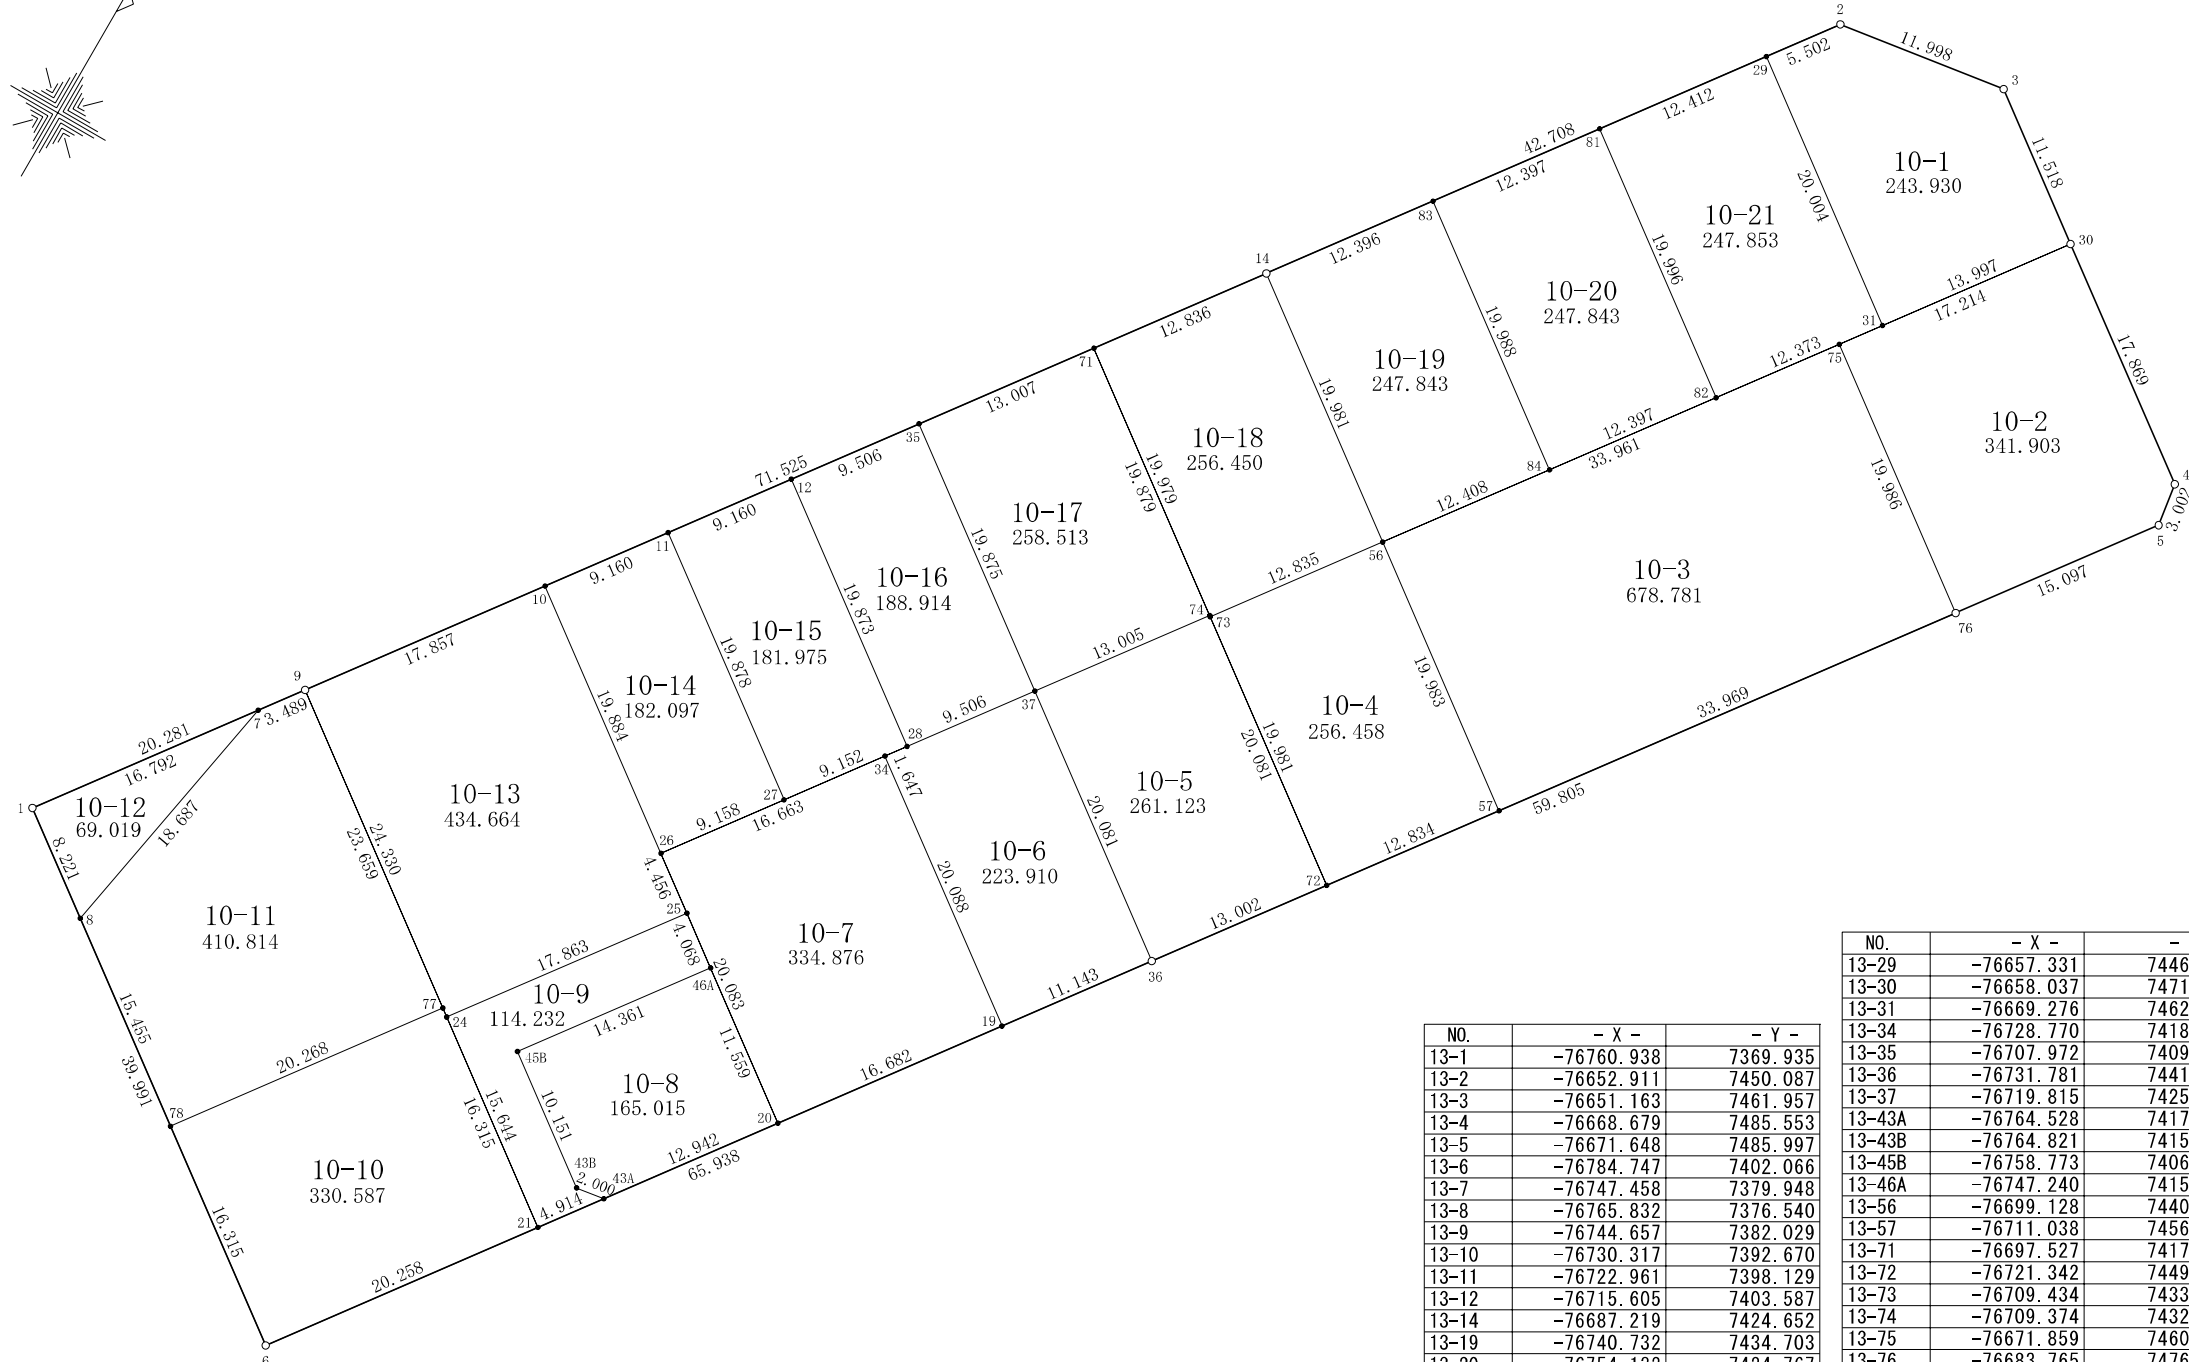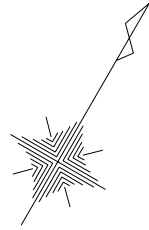

NO.	- X -	- Y -
13-1	-76760.938	7369.935
13-2	-76652.911	7450.087
13-3	-76651.163	7461.957
13-4	-76668.679	7485.553
13-5	-76671.648	7485.997
13-6	-76784.747	7402.066
13-7	-76747.458	7379.948
13-8	-76765.832	7376.540
13-9	-76744.657	7382.029
13-10	-76730.317	7392.670
13-11	-76722.961	7398.129
13-12	-76715.605	7403.587
13-14	-76687.219	7424.652
13-19	-76740.732	7434.703
13-20	-76754.132	7424.767
13-21	-76768.475	7414.132
13-24	-76759.154	7401.568
13-25	-76744.815	7412.221
13-26	-76742.158	7408.644
13-27	-76734.800	7414.097
13-28	-76727.447	7419.546

NO.	- X -	- Y -
13-29	-76657.331	7446.810
13-30	-76658.037	7471.199
13-31	-76669.276	7462.856
13-34	-76728.770	7418.565
13-35	-76707.972	7409.252
13-36	-76731.781	7441.340
13-37	-76719.815	7425.213
13-43A	-76764.528	7417.059
13-43B	-76764.821	7415.081
13-45B	-76758.773	7406.929
13-46A	-76747.240	7415.487
13-56	-76699.128	7440.696
13-57	-76711.038	7456.742
13-71	-76697.527	7417.003
13-72	-76721.342	7449.091
13-73	-76709.434	7433.046
13-74	-76709.374	7432.966
13-75	-76671.859	7460.939
13-76	-76683.765	7476.992
13-77	-76758.754	7401.029
13-78	-76775.034	7388.957
13-81	-76667.302	7439.418
13-82	-76679.211	7455.481
13-83	-76677.261	7432.035
13-84	-76689.165	7448.091

現地とは必ずしも一致しないことがあります。あくまで参考図としてご利用ください。
資料（写し）によって発生した直接または間接の損失、損害等について市では一切の責任を負いません。