
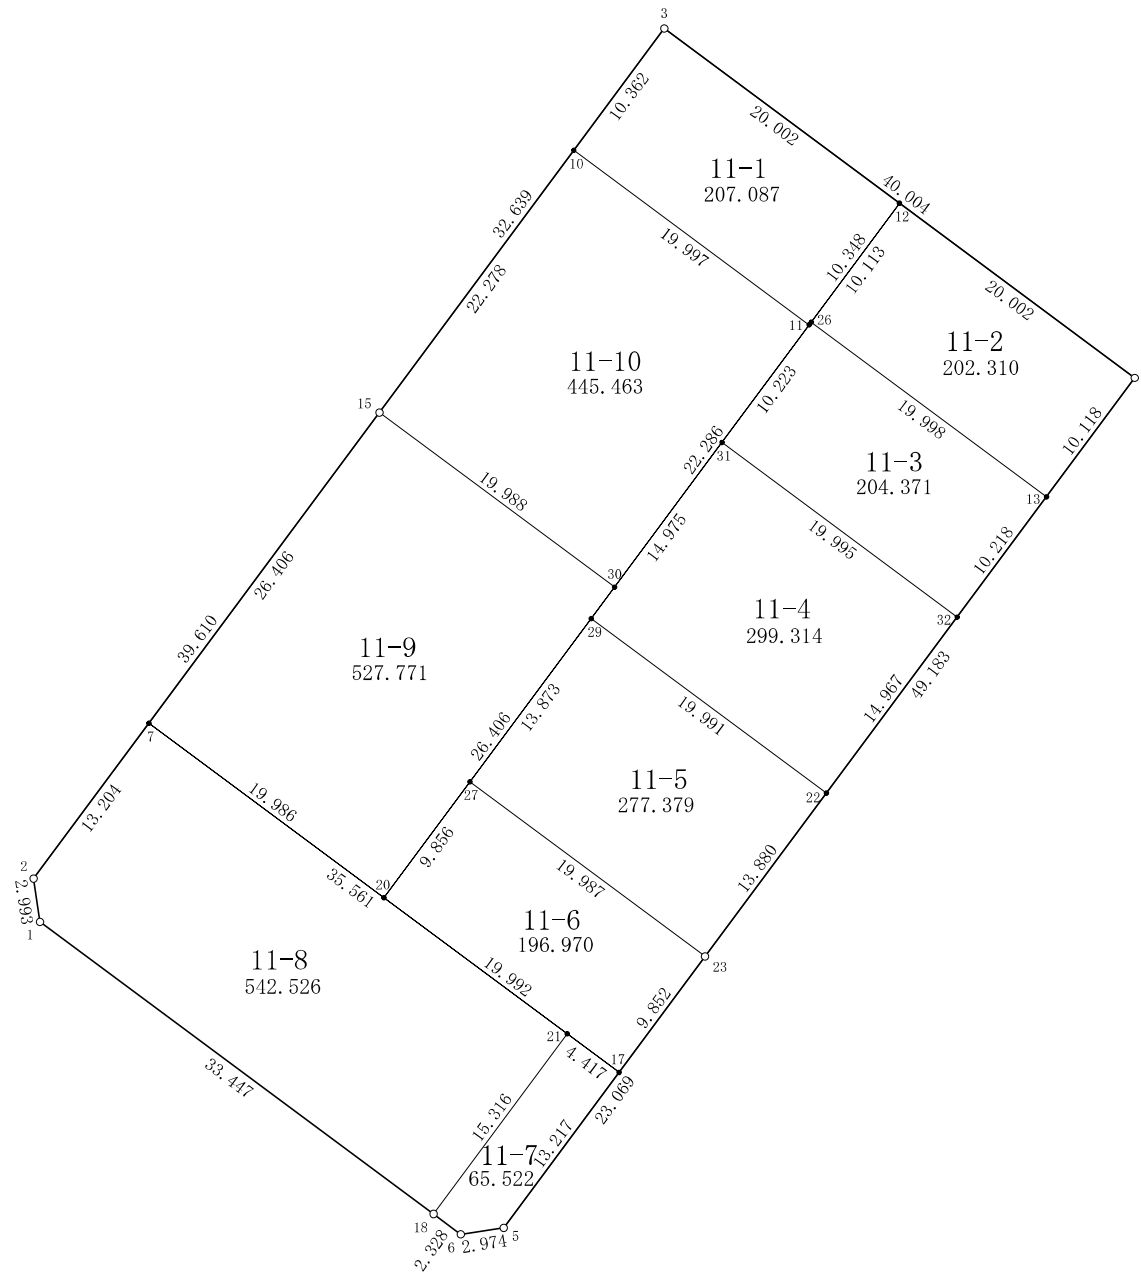


君津市 郡地区 画地出来形原子

郡一丁目11番

日付 平成21年12月18日

街区面積 2968.740  
 合計面積 2968.713  
 縮尺 1:500

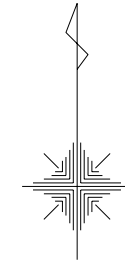

NO.	- X -	- Y -
15-1	-76787.992	7409.775
15-2	-76785.031	7409.338
15-3	-76727.012	7452.393
15-4	-76750.860	7484.511
15-5	-76808.869	7441.439
15-6	-76809.318	7438.499
15-7	-76774.429	7417.208
15-10	-76735.334	7446.220
15-11	-76747.244	7462.283
15-12	-76738.936	7468.452
15-13	-76758.982	7478.477
15-15	-76753.227	7432.948
15-17	-76798.253	7449.312
15-18	-76807.920	7436.637
15-20	-76786.339	7433.258
15-21	-76795.621	7445.765
15-22	-76779.198	7463.458
15-23	-76790.340	7455.181
15-26	-76747.056	7462.424
15-27	-76778.426	7439.133
15-29	-76767.287	7447.403
15-30	-76765.138	7448.999
15-31	-76755.264	7456.330
15-32	-76767.184	7472.384

大和測量株式会社

現地とは必ずしも一致しないことがあります。あくまで参考図としてご利用ください。  
 資料（写し）によって発生した直接または間接の損失、損害等について市では一切の責任を負いません。