
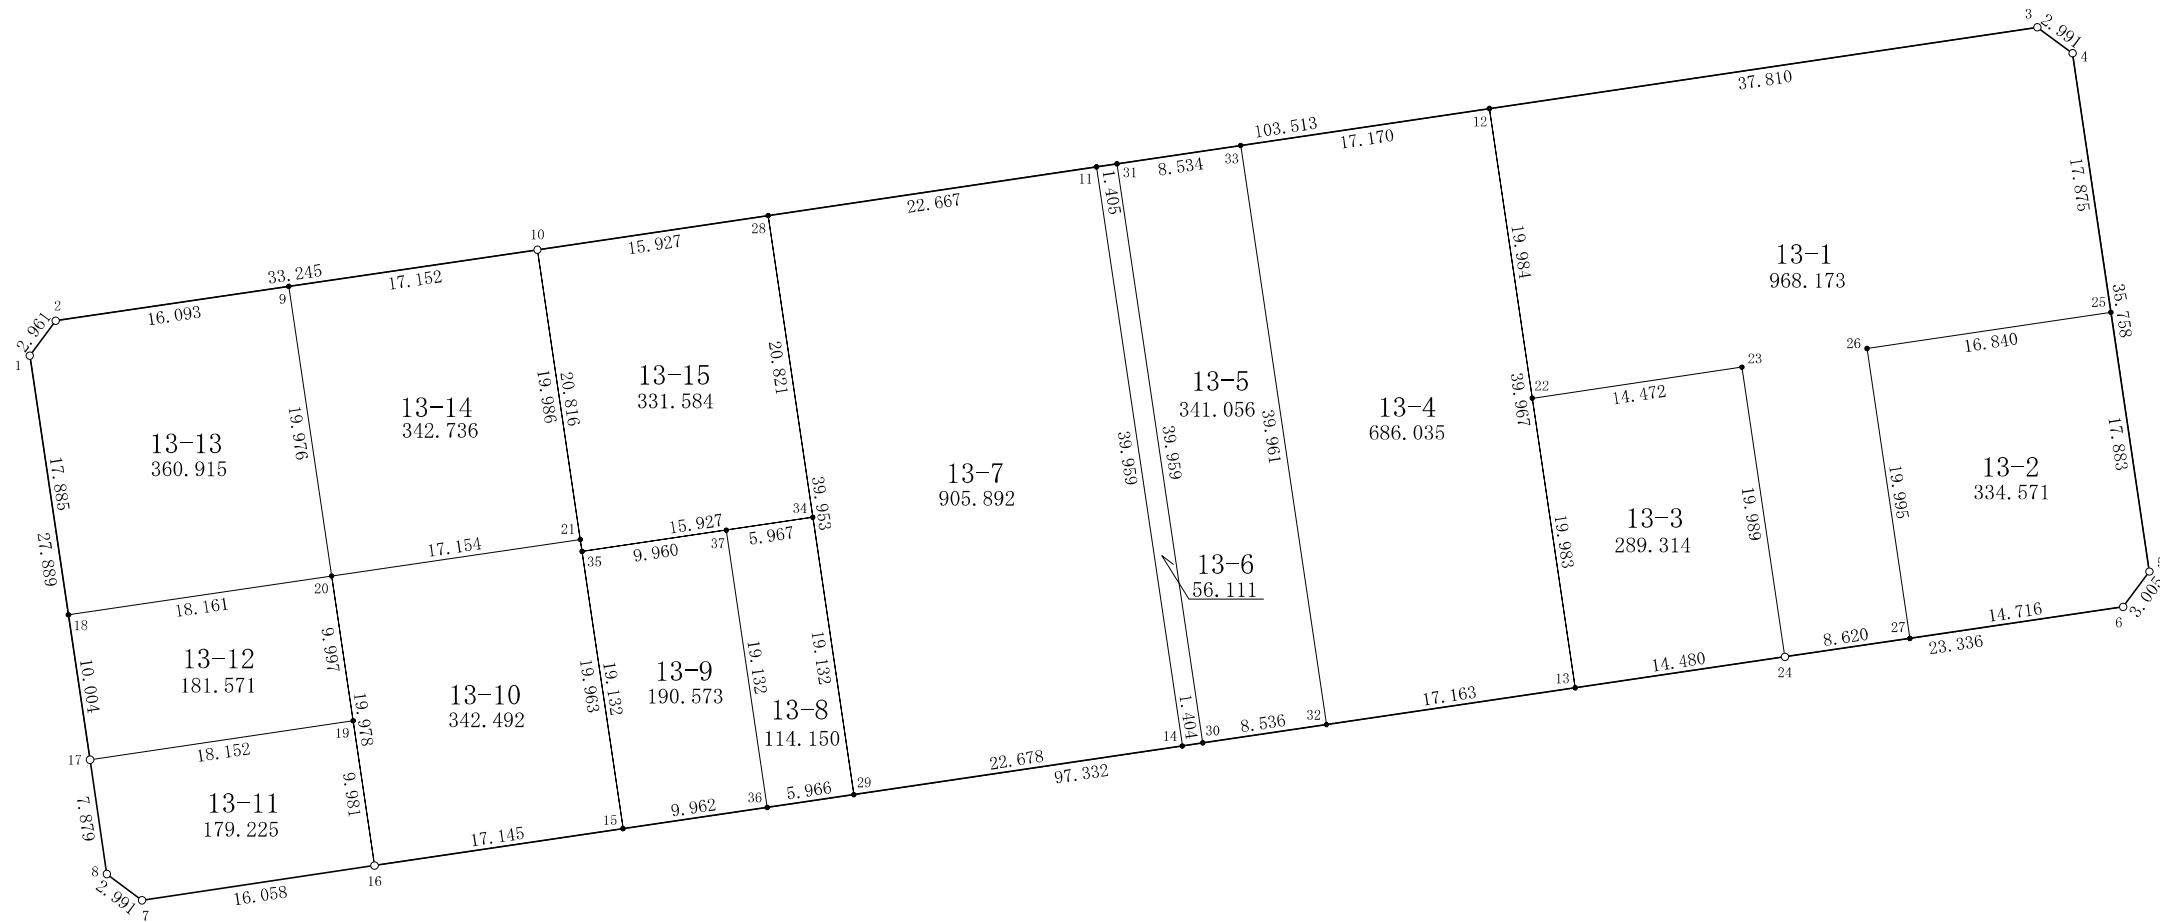


君津市 郡地区 画地出来形原子

郡一丁目13番

日付 平成21年12月18日

街区面積 5624.420
 合計面積 5624.398
 縮尺 1:600

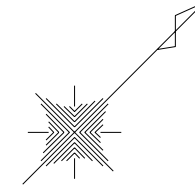

NO.	- X -	- Y -	NO.	- X -	- Y -
17-1	-76815.400	7446.687	17-19	-76817.416	7479.923
17-2	-76812.470	7446.258	17-20	-76811.461	7471.893
17-3	-76702.648	7527.755	17-21	-76797.696	7482.130
17-4	-76702.194	7530.711	17-22	-76744.925	7521.275
17-5	-76723.502	7559.427	17-23	-76733.301	7529.896
17-6	-76726.474	7559.868	17-24	-76745.207	7545.952
17-7	-76836.268	7478.386	17-25	-76712.846	7545.066
17-8	-76836.694	7475.425	17-26	-76726.372	7535.035
17-9	-76799.552	7455.855	17-27	-76738.287	7551.092
17-10	-76785.783	7466.083	17-28	-76772.991	7475.572
17-11	-76754.787	7489.077	17-29	-76796.806	7507.652
17-12	-76733.015	7505.228	17-30	-76777.469	7522.005
17-13	-76756.834	7537.322	17-31	-76753.659	7489.914
17-14	-76778.596	7521.168	17-32	-76770.615	7527.092
17-15	-76809.595	7498.159	17-33	-76746.805	7494.999
17-16	-76823.362	7487.940	17-34	-76785.402	7492.290
17-17	-76831.991	7469.104	17-35	-76798.191	7482.797
17-18	-76826.040	7461.063	17-36	-76801.596	7504.096
			17-37	-76790.193	7488.733

現地とは必ずしも一致しないことがあります。あくまで参考図としてご利用ください。
 資料（写し）によって発生した直接または間接の損失、損害等について市では一切の責任を負いません。

大和測量株式会社