
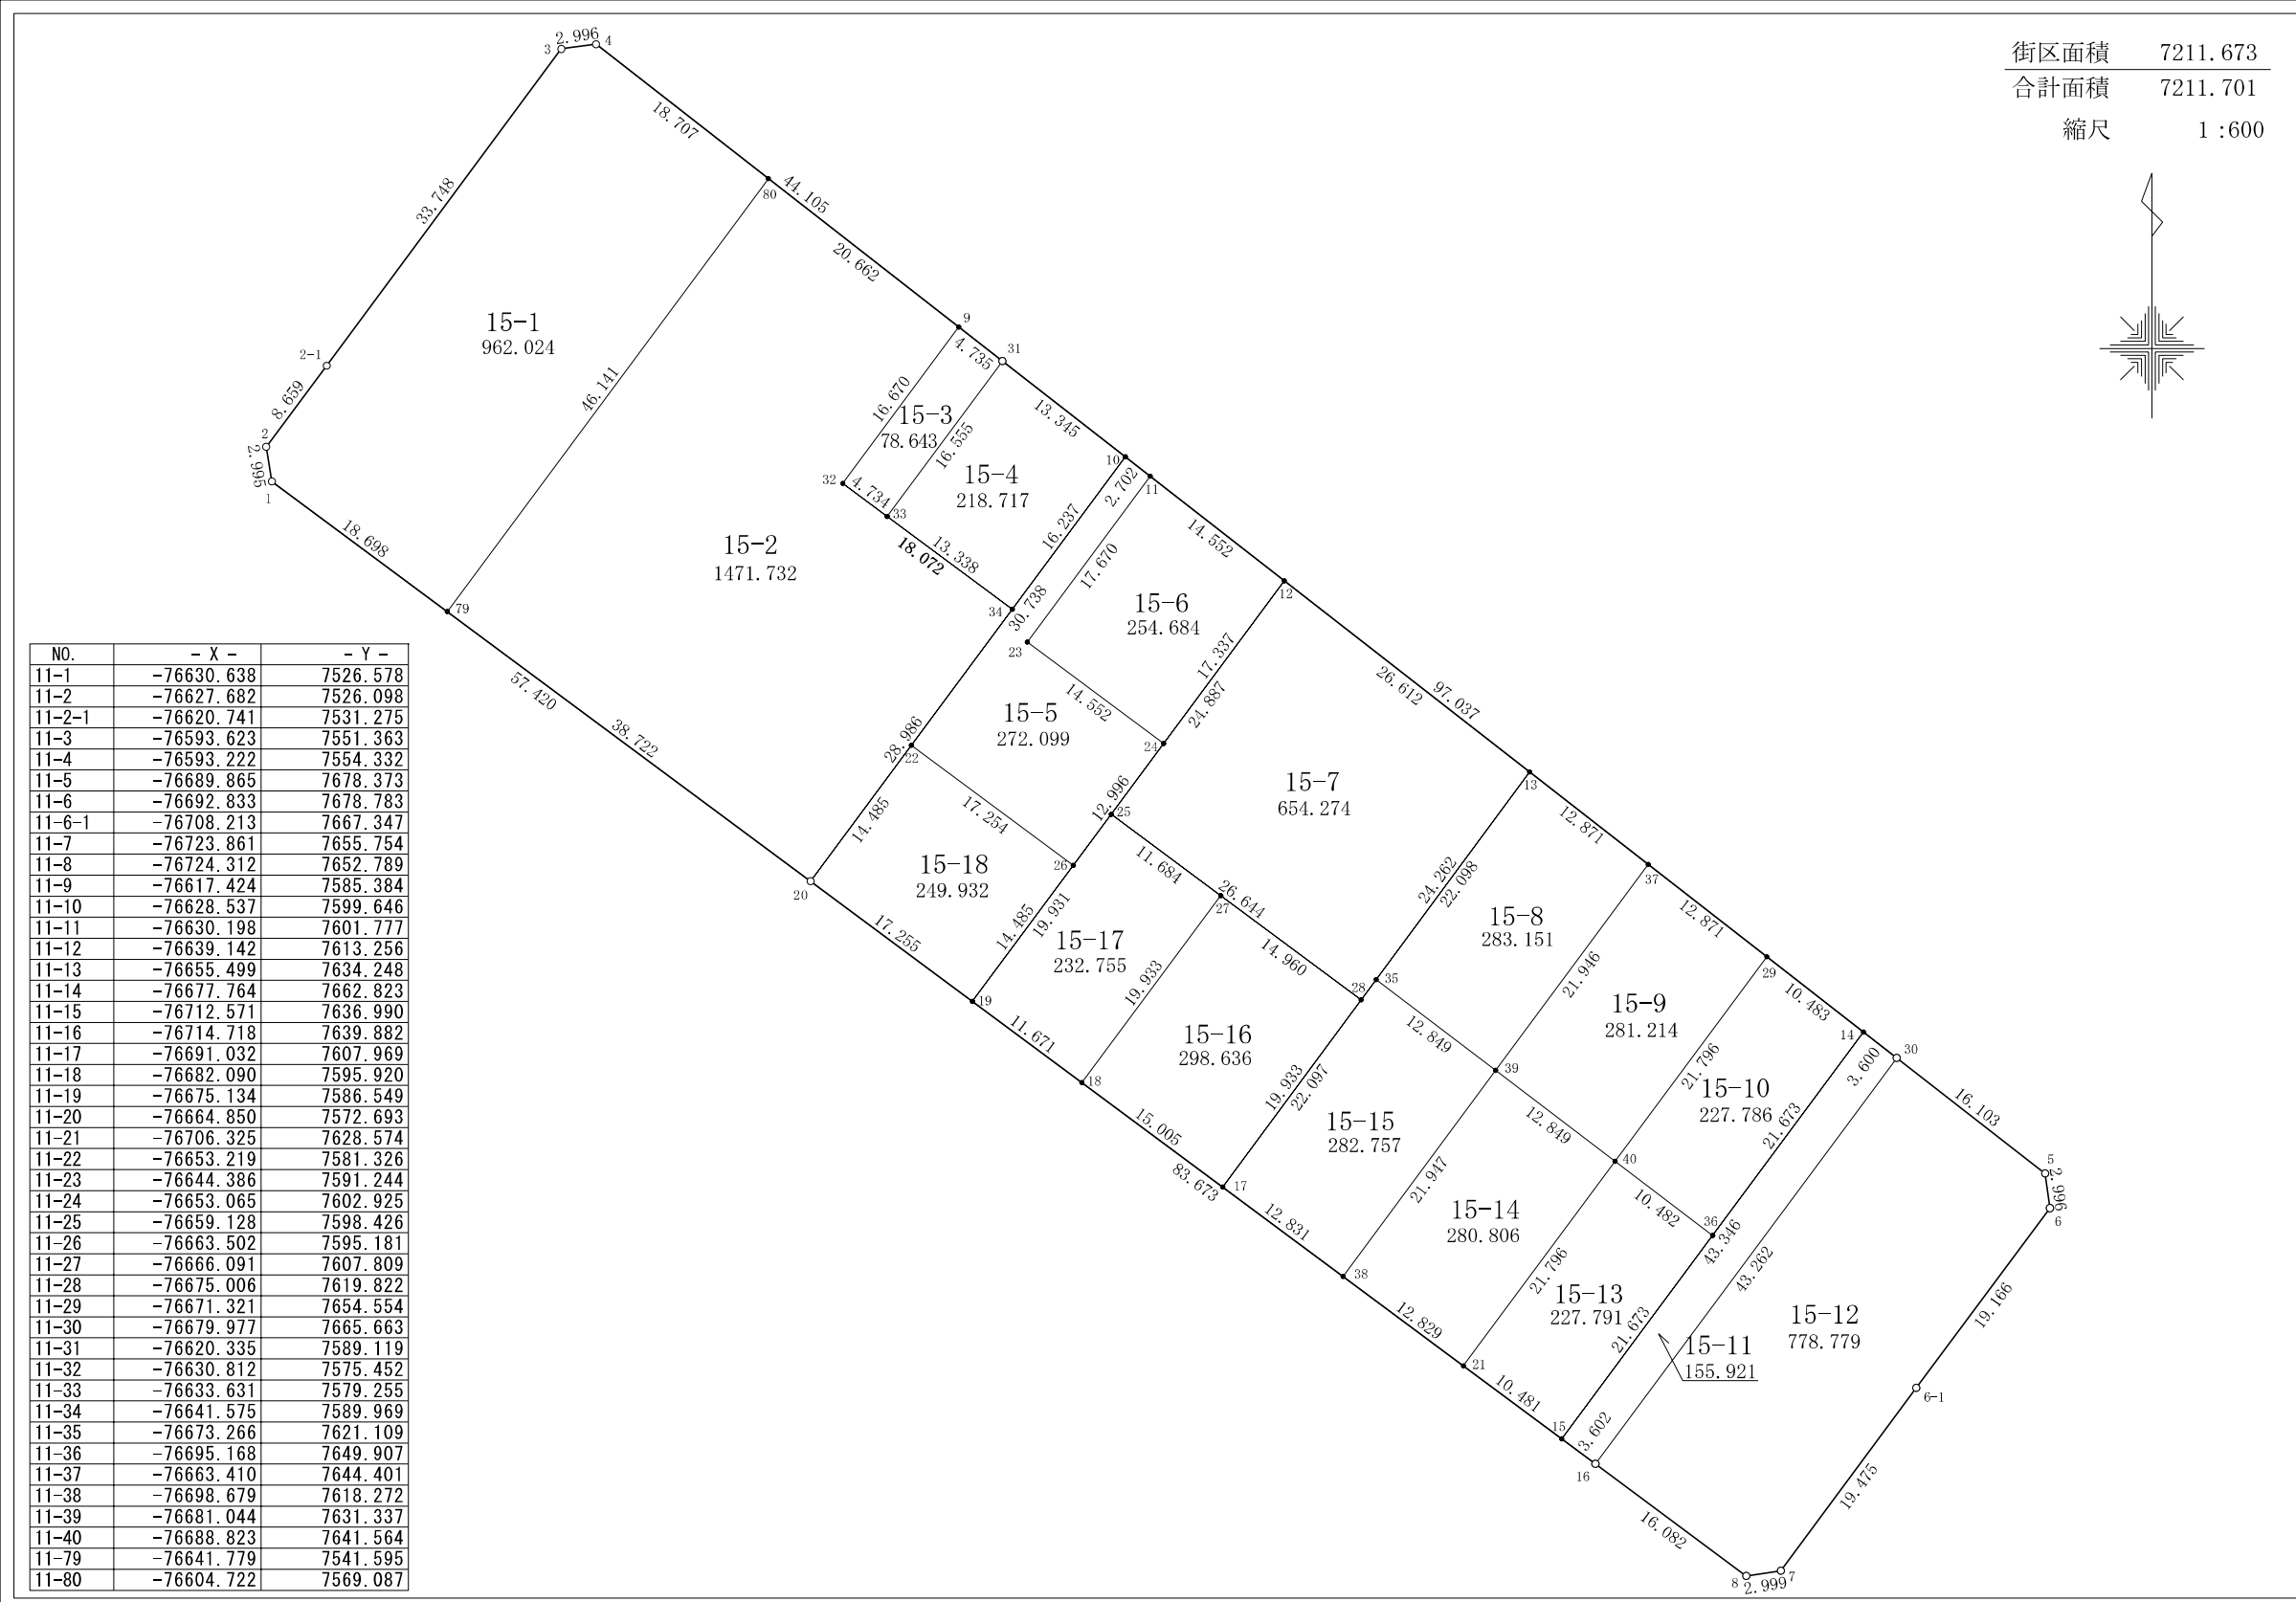


君津市 郡地区 画地出来形原子

郡一丁目15番

日付 平成21年12月18日

街区面積 7211.673
 合計面積 7211.701
 縮尺 1:600

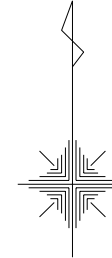

NO.	- X -	- Y -
11-1	-76630.638	7526.578
11-2	-76627.682	7526.098
11-2-1	-76620.741	7531.275
11-3	-76593.623	7551.363
11-4	-76593.222	7554.332
11-5	-76689.865	7678.373
11-6	-76692.833	7678.783
11-6-1	-76708.213	7667.347
11-7	-76723.861	7655.754
11-8	-76724.312	7652.789
11-9	-76617.424	7585.384
11-10	-76628.537	7599.646
11-11	-76630.198	7601.777
11-12	-76639.142	7613.256
11-13	-76655.499	7634.248
11-14	-76677.764	7662.823
11-15	-76712.571	7636.990
11-16	-76714.718	7639.882
11-17	-76691.032	7607.969
11-18	-76682.090	7595.920
11-19	-76675.134	7586.549
11-20	-76664.850	7572.693
11-21	-76706.325	7628.574
11-22	-76653.219	7581.326
11-23	-76644.386	7591.244
11-24	-76653.065	7602.925
11-25	-76659.128	7598.426
11-26	-76663.502	7595.181
11-27	-76666.091	7607.809
11-28	-76675.006	7619.822
11-29	-76671.321	7654.554
11-30	-76679.977	7665.663
11-31	-76620.335	7589.119
11-32	-76630.812	7575.452
11-33	-76633.631	7579.255
11-34	-76641.575	7589.969
11-35	-76673.266	7621.109
11-36	-76695.168	7649.907
11-37	-76663.410	7644.401
11-38	-76698.679	7618.272
11-39	-76681.044	7631.337
11-40	-76688.823	7641.564
11-79	-76641.779	7541.595
11-80	-76604.722	7569.087

大和測量株式会社

現地とは必ずしも一致しないことがあります。あくまで参考図としてご利用ください。
 資料（写し）によって発生した直接または間接の損失、損害等について市では一切の責任を負いません。