


君津市 郡地区 画地出来形原子

郡一丁目16番

日付 平成21年12月18日

街区面積 3908.240
 合計面積 3908.267
 縮尺 1 : 400

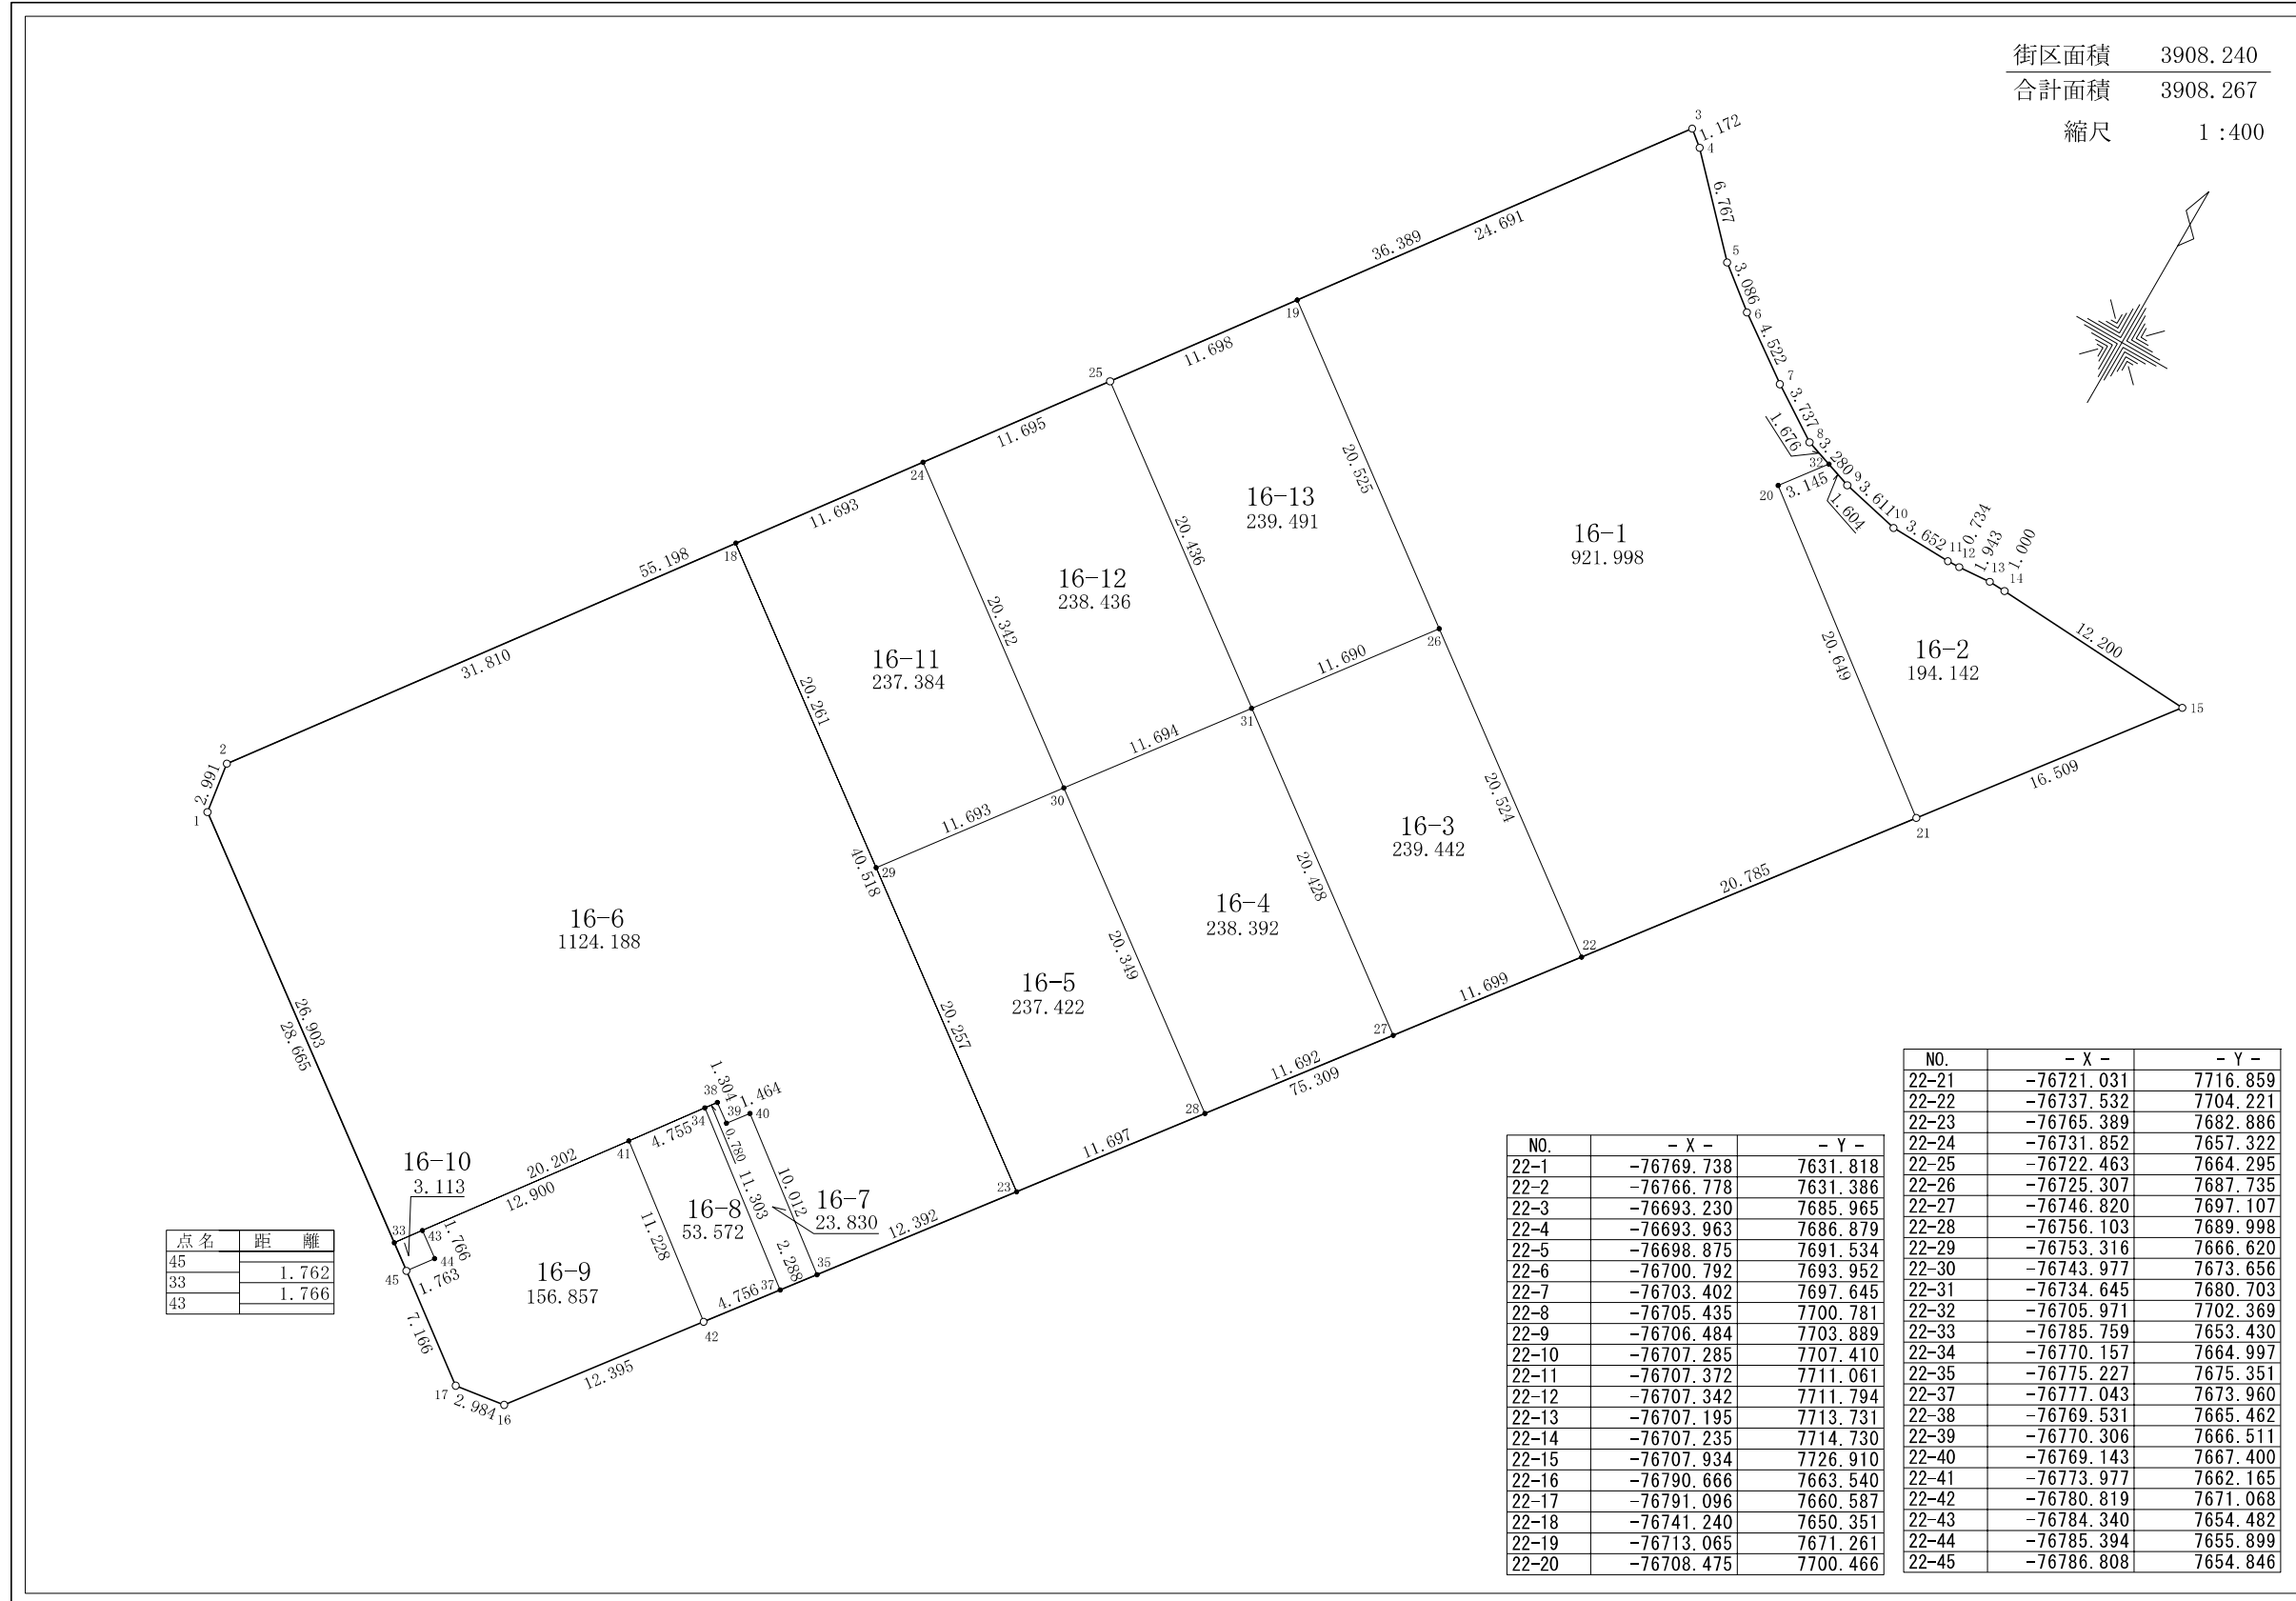

点名	距離
45	1.762
33	1.766
43	1.766

現地とは必ずしも一致しないことがあります。あくまで参考図としてご利用ください。
 資料（写し）によって発生した直接または間接の損失、損害等について市では一切の責任を負いません。

大和測量株式会社