

君津市 郡地区 画地出来形原子


郡一丁目17番

日付 平成21年12月18日

街区面積 3387.896

合計面積 3387.893

縮尺 1 : 400

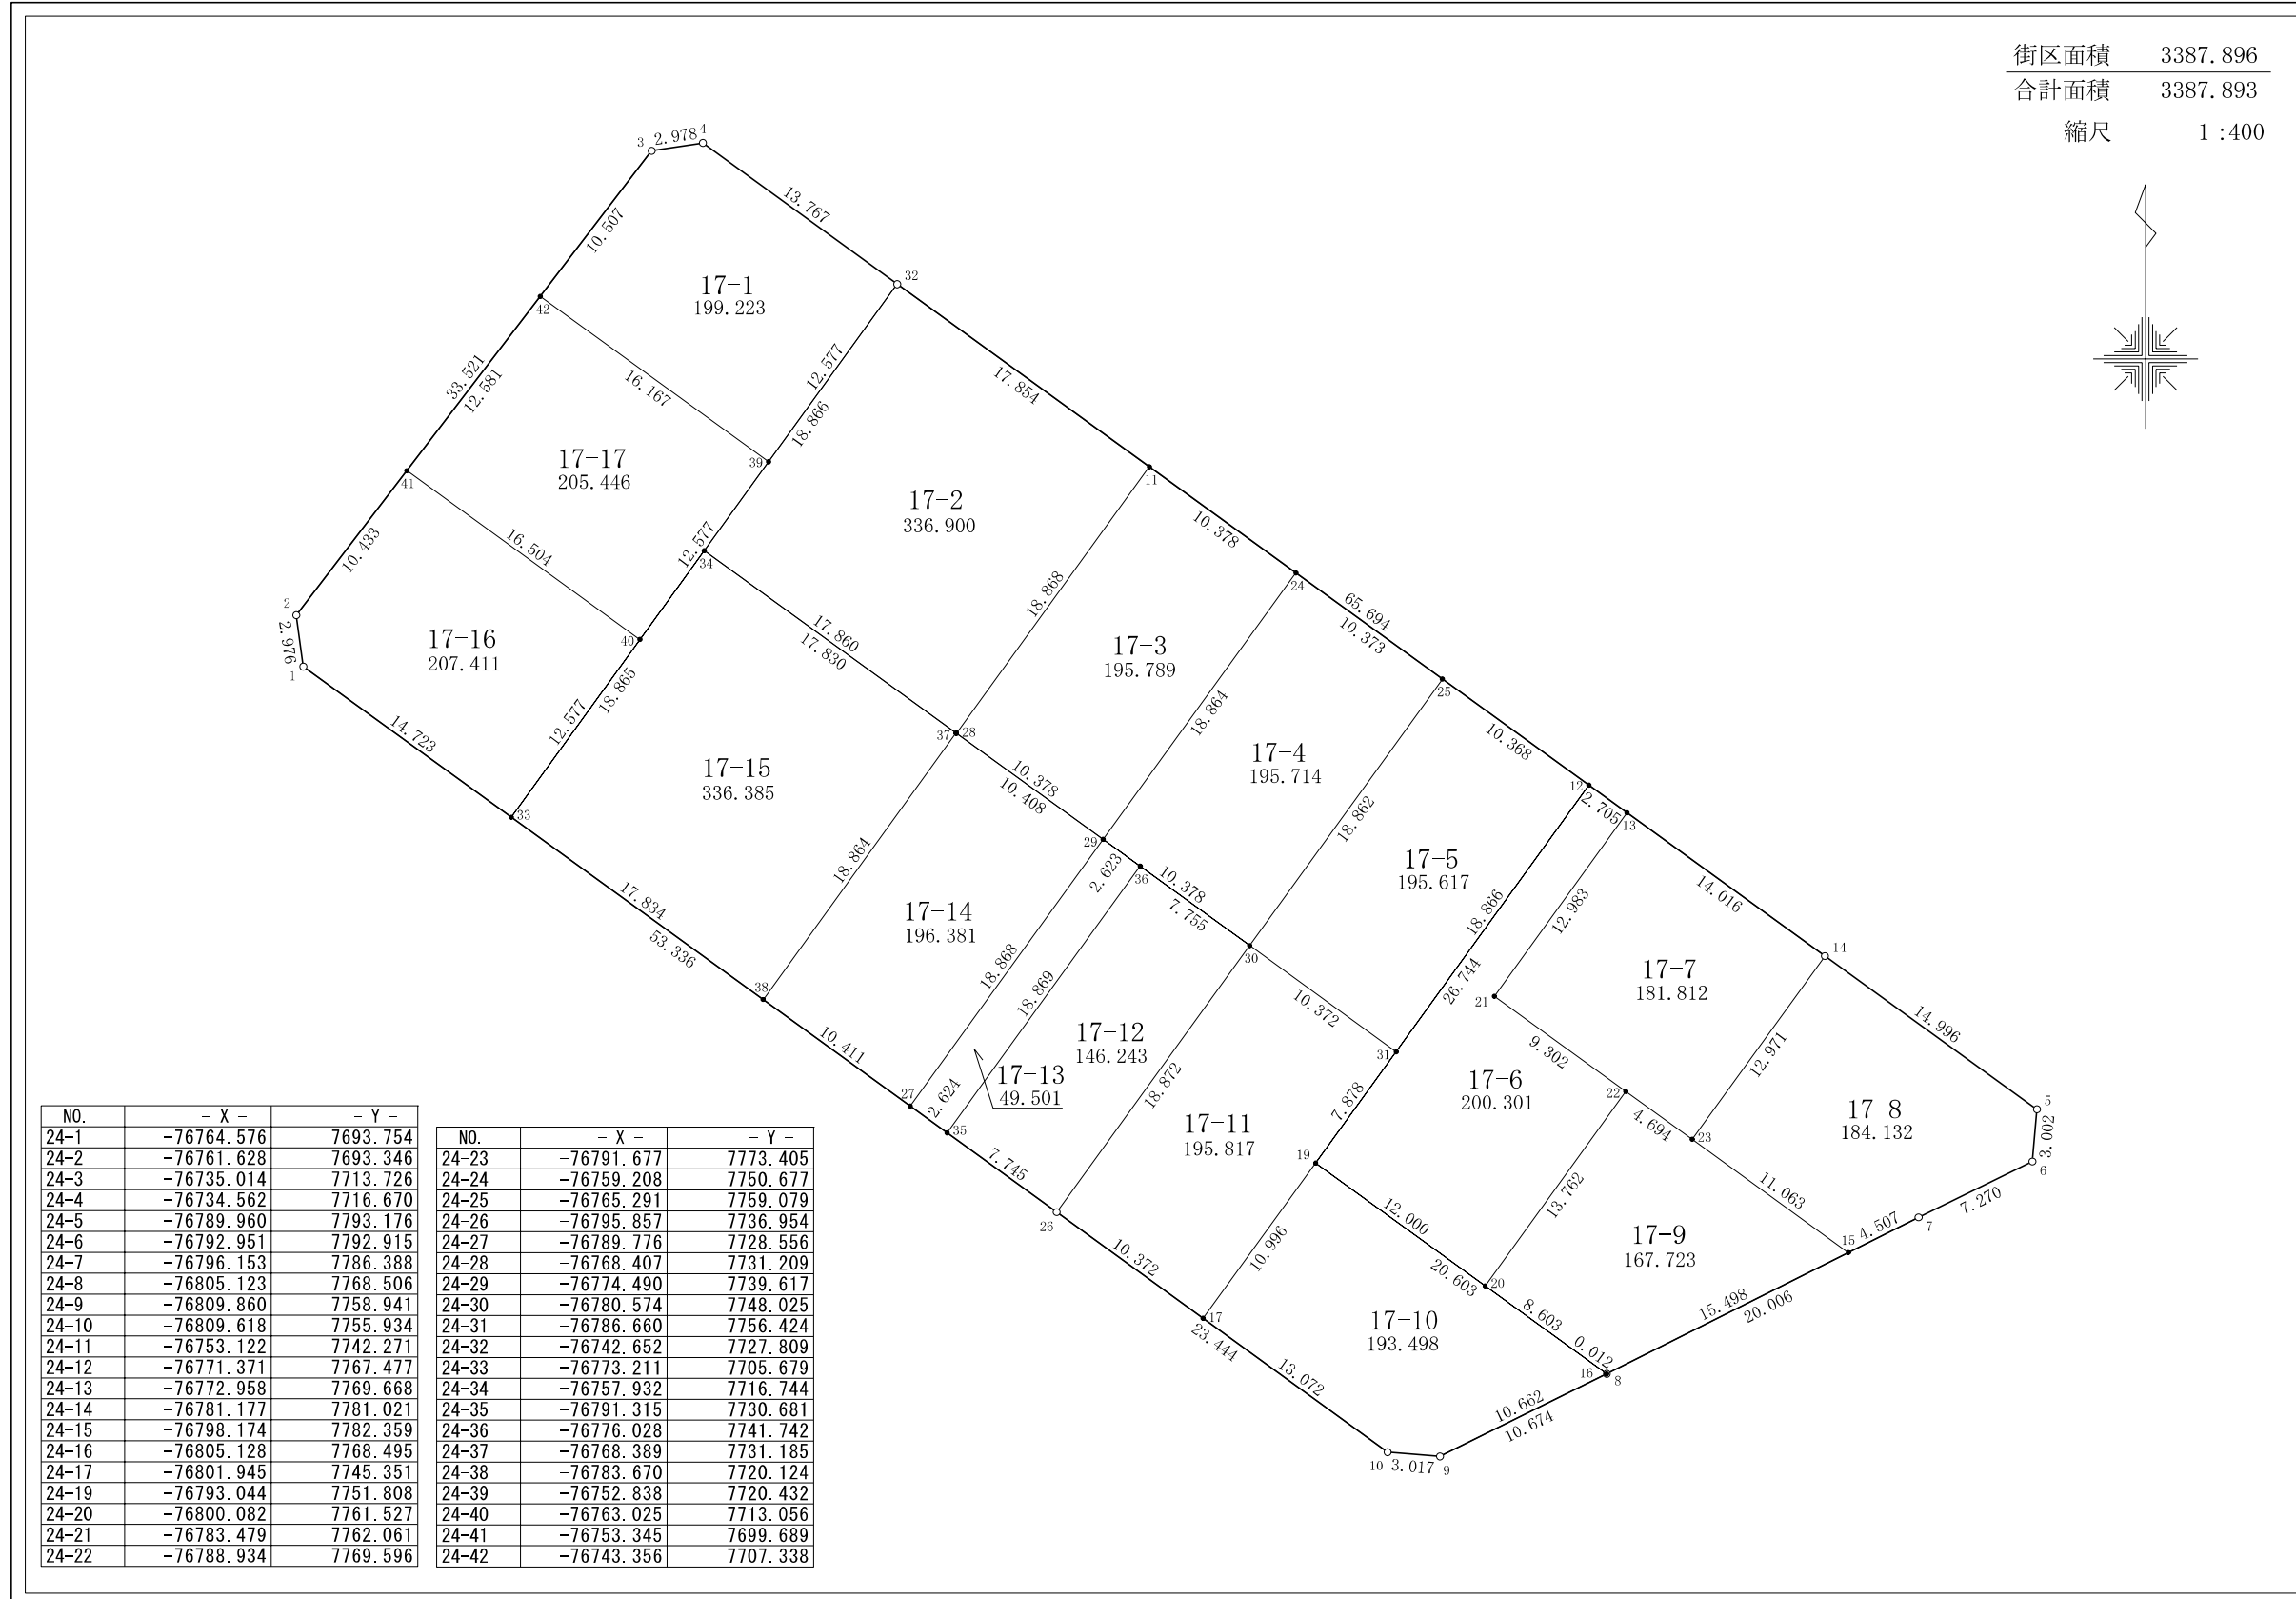

大和測量株式会社

現地とは必ずしも一致しないことがあります。あくまで参考図としてご利用ください。  
資料（写し）によって発生した直接または間接の損失、損害等について市では一切の責任を負いません。