
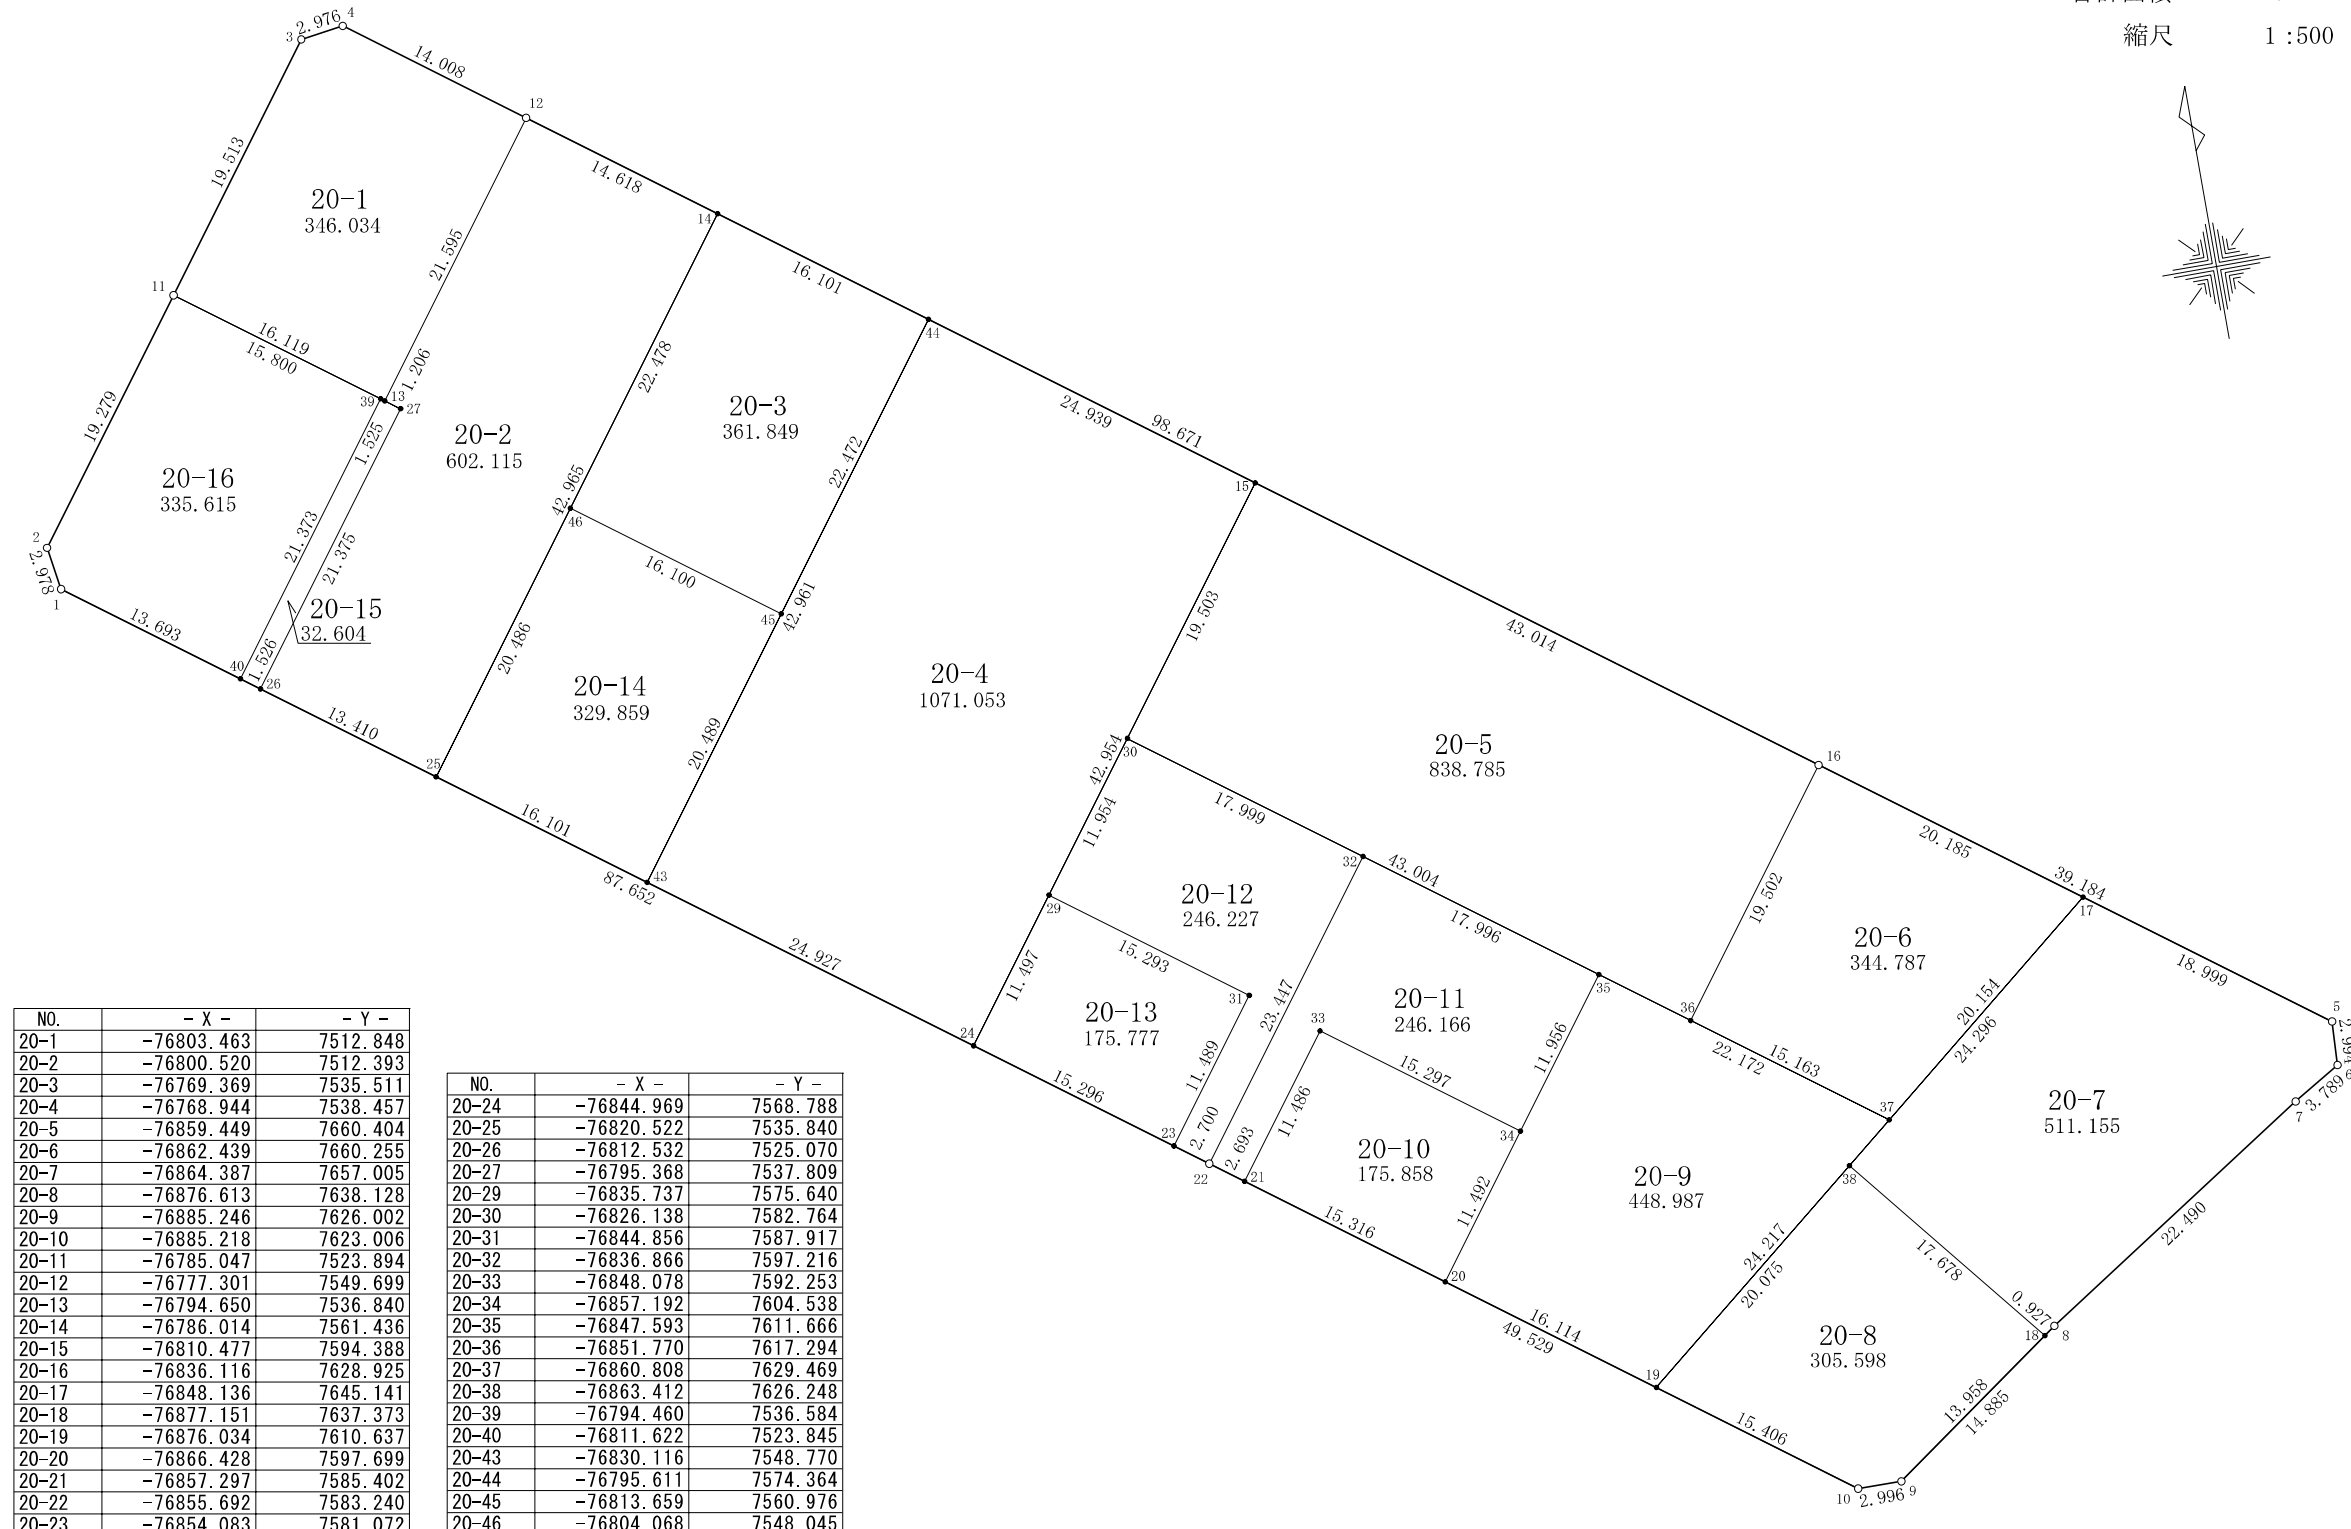


君津市 郡地区 画地出来形原子

郡一丁目20番

日付 平成21年12月18日

街区面積 6372.507
 合計面積 6372.469
 縮尺 1:500

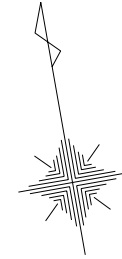

NO.	- X -	- Y -
20-1	-76803.463	7512.848
20-2	-76800.520	7512.393
20-3	-76769.369	7535.511
20-4	-76768.944	7538.457
20-5	-76859.449	7660.404
20-6	-76862.439	7660.255
20-7	-76864.387	7657.005
20-8	-76876.613	7638.128
20-9	-76885.246	7626.002
20-10	-76885.218	7623.006
20-11	-76785.047	7523.894
20-12	-76777.301	7549.699
20-13	-76794.650	7536.840
20-14	-76786.014	7561.436
20-15	-76810.477	7594.388
20-16	-76836.116	7628.925
20-17	-76848.136	7645.141
20-18	-76877.151	7637.373
20-19	-76876.034	7610.637
20-20	-76866.428	7597.699
20-21	-76857.297	7585.402
20-22	-76855.692	7583.240
20-23	-76854.083	7581.072

NO.	- X -	- Y -
20-24	-76844.969	7568.788
20-25	-76820.522	7535.840
20-26	-76812.532	7525.070
20-27	-76795.368	7537.809
20-29	-76835.737	7575.640
20-30	-76826.138	7582.764
20-31	-76844.856	7587.917
20-32	-76836.866	7597.216
20-33	-76848.078	7592.253
20-34	-76857.192	7604.538
20-35	-76847.593	7611.666
20-36	-76851.770	7617.294
20-37	-76860.808	7629.469
20-38	-76863.412	7626.248
20-39	-76794.460	7536.584
20-40	-76811.622	7523.845
20-43	-76830.116	7548.770
20-44	-76795.611	7574.364
20-45	-76813.659	7560.976
20-46	-76804.068	7548.045

大和測量株式会社

現地とは必ずしも一致しないことがあります。あくまで参考図としてご利用ください。
 資料（写し）によって発生した直接または間接の損失、損害等について市では一切の責任を負いません。