
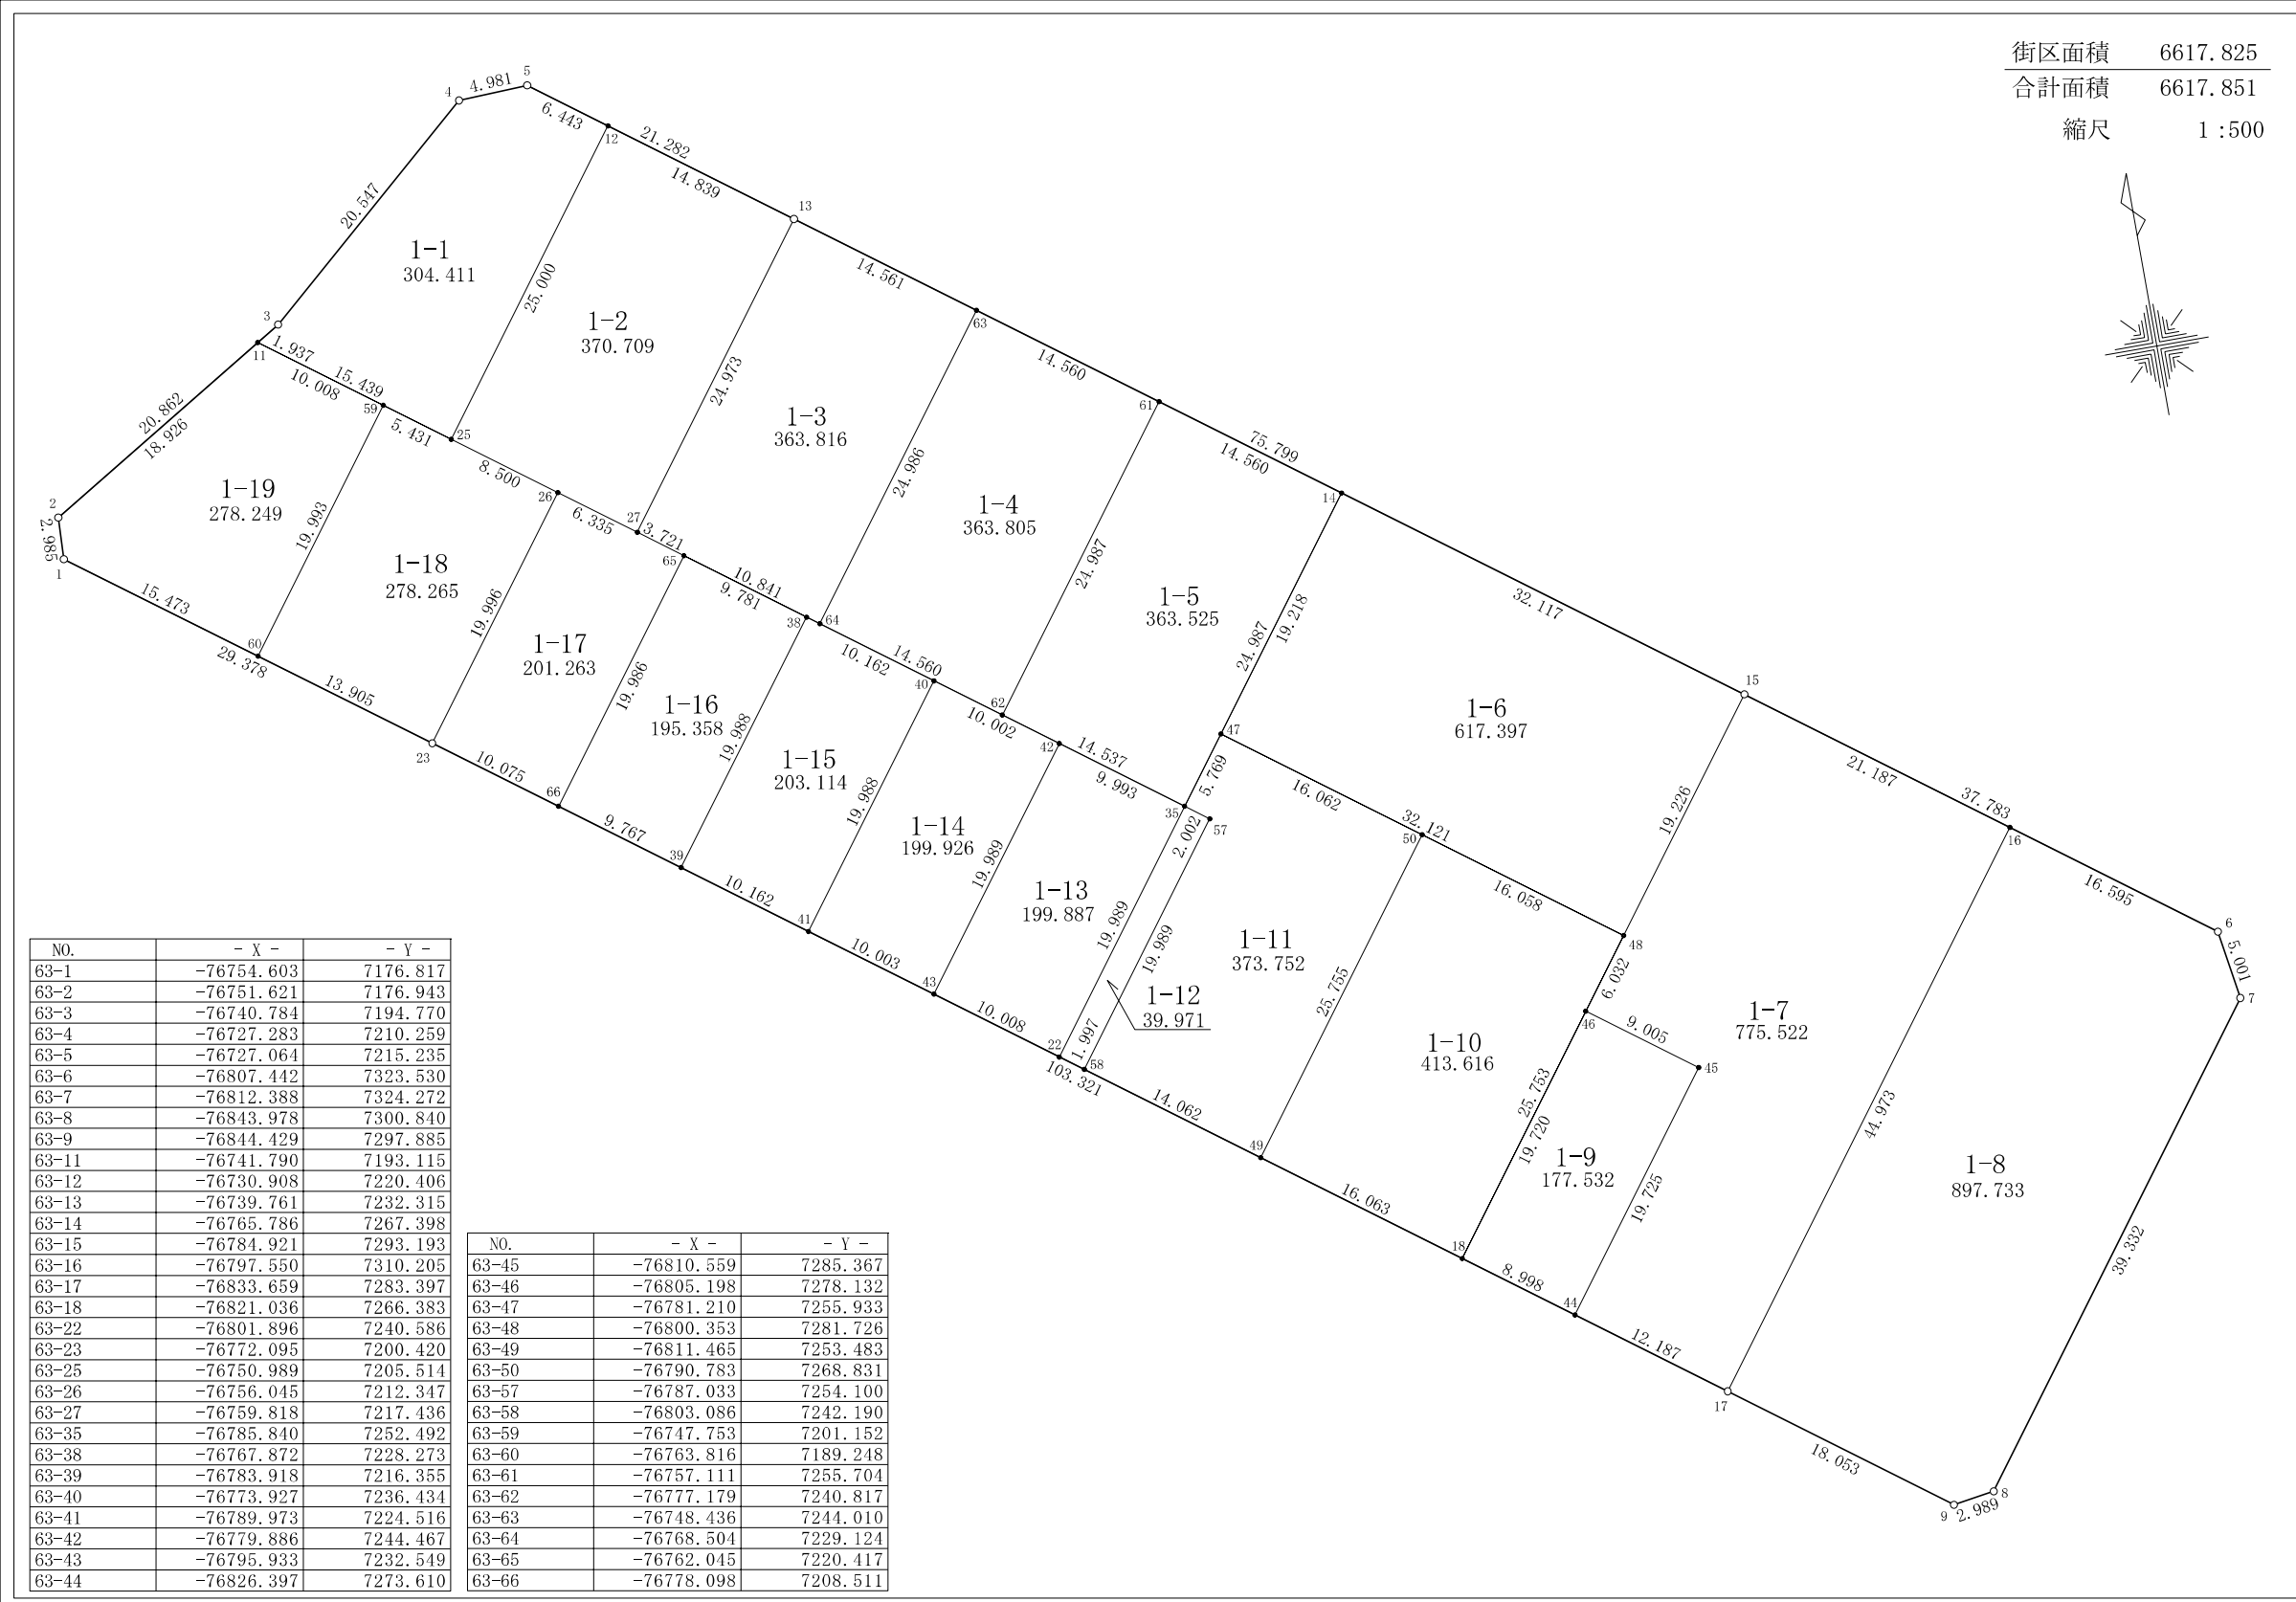


君津市 郡地区 画地出来形原子

郡二丁目1番

日付 平成21年12月18日

街区面積 6617.825
 合計面積 6617.851
 縮尺 1:500

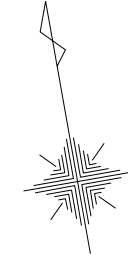

NO.	- X -	- Y -
63-1	-76754.603	7176.817
63-2	-76751.621	7176.943
63-3	-76740.784	7194.770
63-4	-76727.283	7210.259
63-5	-76727.064	7215.235
63-6	-76807.442	7323.530
63-7	-76812.388	7324.272
63-8	-76843.978	7300.840
63-9	-76844.429	7297.885
63-11	-76741.790	7193.115
63-12	-76730.908	7220.406
63-13	-76739.761	7232.315
63-14	-76765.786	7267.398
63-15	-76784.921	7293.193
63-16	-76797.550	7310.205
63-17	-76833.659	7283.397
63-18	-76821.036	7266.383
63-22	-76801.896	7240.586
63-23	-76772.095	7200.420
63-25	-76750.989	7205.514
63-26	-76756.045	7212.347
63-27	-76759.818	7217.436
63-35	-76785.840	7252.492
63-38	-76767.872	7228.273
63-39	-76783.918	7216.355
63-40	-76773.927	7236.434
63-41	-76789.973	7224.516
63-42	-76779.886	7244.467
63-43	-76795.933	7232.549
63-44	-76826.397	7273.610

NO.	- X -	- Y -
63-45	-76810.559	7285.367
63-46	-76805.198	7278.132
63-47	-76781.210	7255.933
63-48	-76800.353	7281.726
63-49	-76811.465	7253.483
63-50	-76790.783	7268.831
63-57	-76787.033	7254.100
63-58	-76803.086	7242.190
63-59	-76747.753	7201.152
63-60	-76763.816	7189.248
63-61	-76757.111	7255.704
63-62	-76777.179	7240.817
63-63	-76748.436	7244.010
63-64	-76768.504	7229.124
63-65	-76762.045	7220.417
63-66	-76778.098	7208.511

大和測量株式会社

現地とは必ずしも一致しないことがあります。あくまで参考図としてご利用ください。
 資料（写し）によって発生した直接または間接の損失、損害等について市では一切の責任を負いません。