
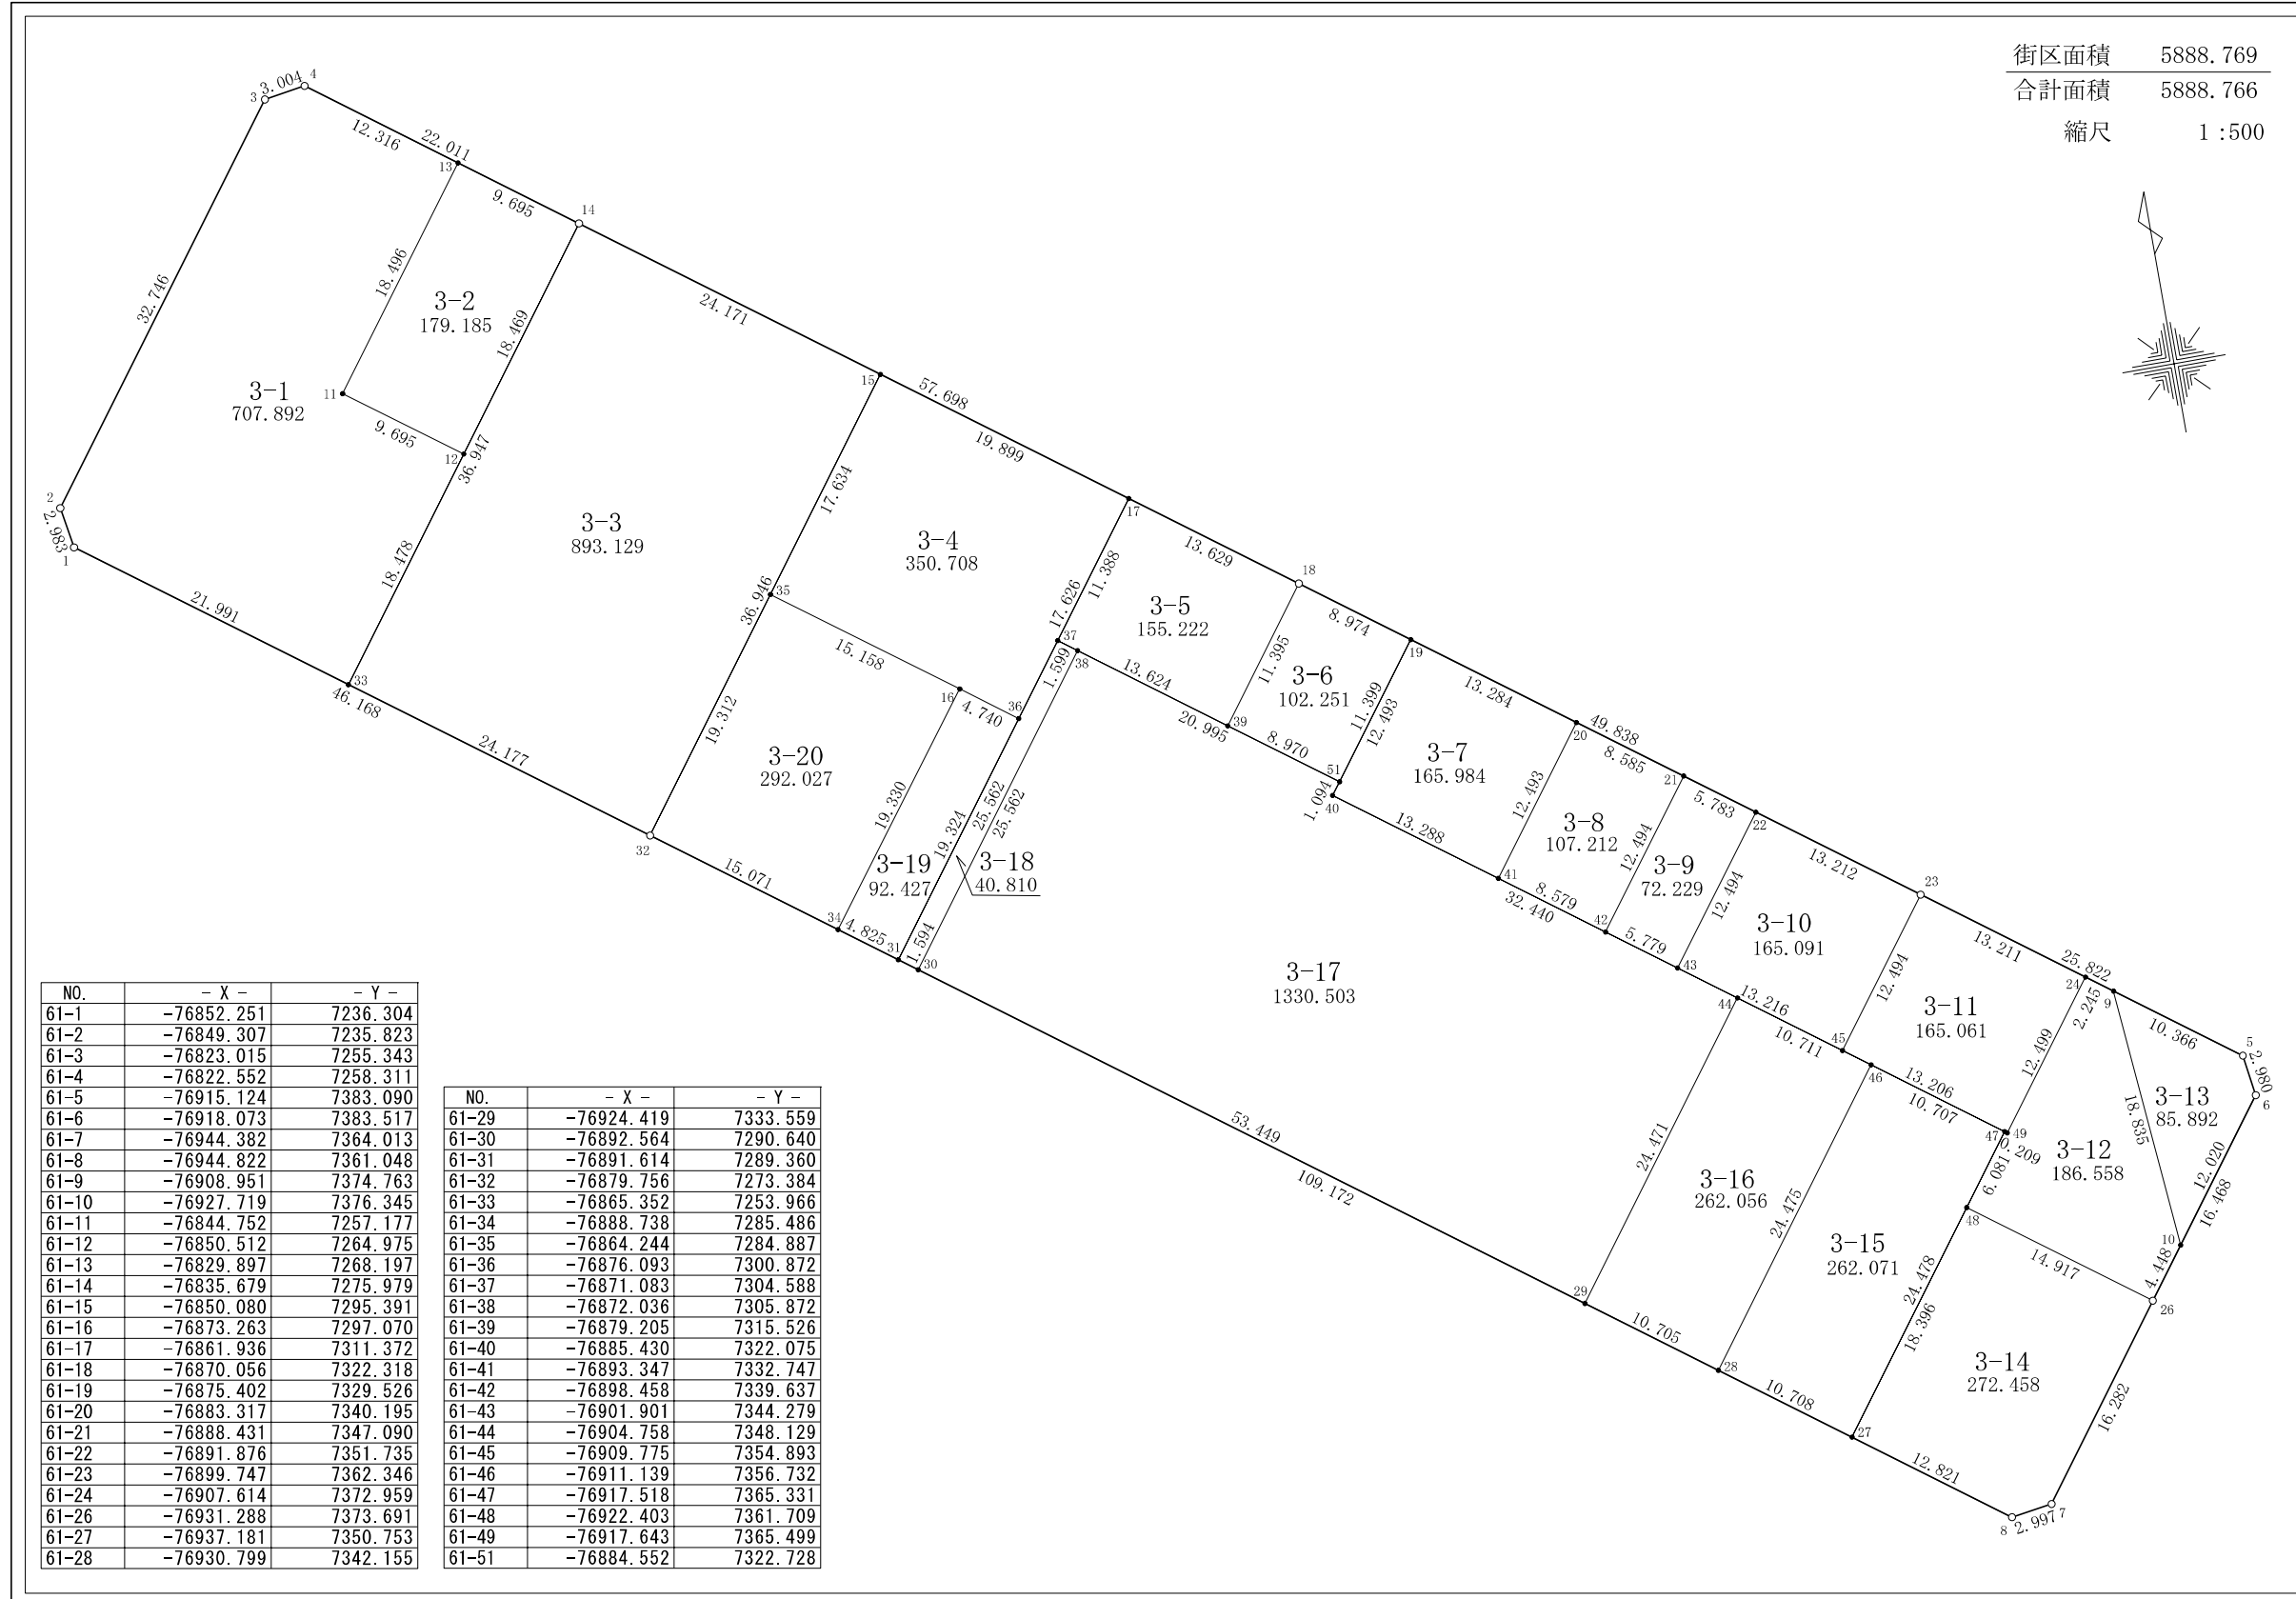


君津市 郡地区 画地出来形原子

郡二丁目3番

日付 平成21年12月18日

街区面積 5888.769
 合計面積 5888.766
 縮尺 1:500

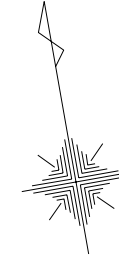

NO.	- X -	- Y -
61-1	-76852.251	7236.304
61-2	-76849.307	7235.823
61-3	-76823.015	7255.343
61-4	-76822.552	7258.311
61-5	-76915.124	7383.090
61-6	-76918.073	7383.517
61-7	-76944.382	7364.013
61-8	-76944.822	7361.048
61-9	-76908.951	7374.763
61-10	-76927.719	7376.345
61-11	-76844.752	7257.177
61-12	-76850.512	7264.975
61-13	-76829.897	7268.197
61-14	-76835.679	7275.979
61-15	-76850.080	7295.391
61-16	-76873.263	7297.070
61-17	-76861.936	7311.372
61-18	-76870.056	7322.318
61-19	-76875.402	7329.526
61-20	-76883.317	7340.195
61-21	-76888.431	7347.090
61-22	-76891.876	7351.735
61-23	-76899.747	7362.346
61-24	-76907.614	7372.959
61-26	-76931.288	7373.691
61-27	-76937.181	7350.753
61-28	-76930.799	7342.155

NO.	- X -	- Y -
61-29	-76924.419	7333.559
61-30	-76892.564	7290.640
61-31	-76891.614	7289.360
61-32	-76879.756	7273.384
61-33	-76865.352	7253.966
61-34	-76888.738	7285.486
61-35	-76864.244	7284.887
61-36	-76876.093	7300.872
61-37	-76871.083	7304.588
61-38	-76872.036	7305.872
61-39	-76879.205	7315.526
61-40	-76885.430	7322.075
61-41	-76893.347	7332.747
61-42	-76898.458	7339.637
61-43	-76901.901	7344.279
61-44	-76904.758	7348.129
61-45	-76909.775	7354.893
61-46	-76911.139	7356.732
61-47	-76917.518	7365.331
61-48	-76922.403	7361.709
61-49	-76917.643	7365.499
61-51	-76884.552	7322.728

大和測量株式会社

現地とは必ずしも一致しないことがあります。あくまで参考図としてご利用ください。
 資料（写し）によって発生した直接または間接の損失、損害等について市では一切の責任を負いません。