


君津市 郡地区 画地出来形原子

郡二丁目5番(公園2) 日付 平成21年12月18日

街区面積 2411.208  
 合計面積 2411.208  
 縮尺 1:500

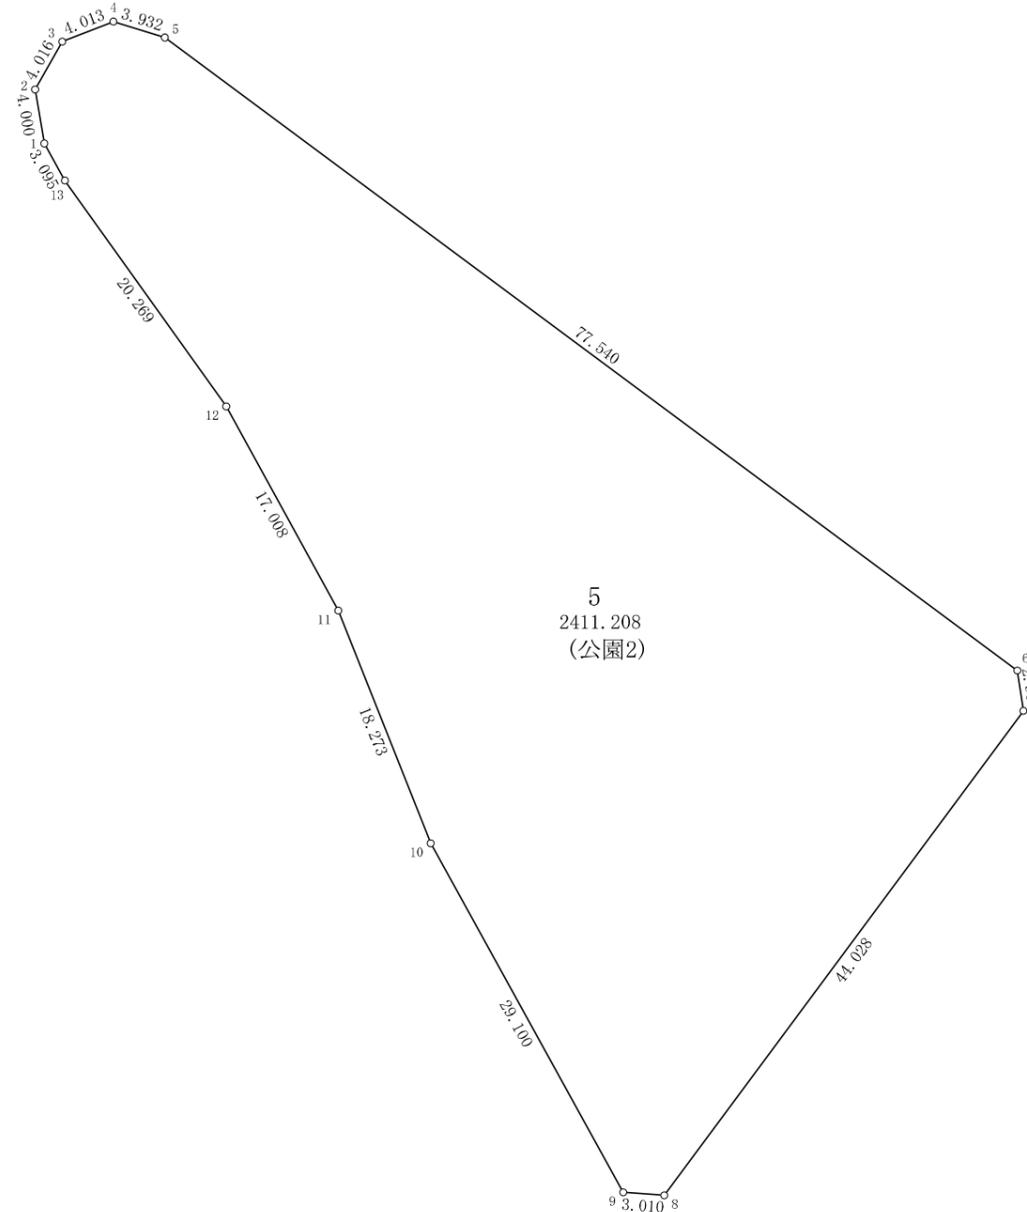

NO.	- X -	- Y -
59-1	-76947.319	7259.569
59-2	-76943.375	7258.903
59-3	-76939.880	7260.882
59-4	-76938.421	7264.620
59-5	-76939.592	7268.374
59-6	-76985.791	7330.649
59-7	-76988.740	7331.099
59-8	-77024.094	7304.859
59-9	-77023.880	7301.857
59-10	-76998.402	7287.798
59-11	-76981.421	7281.048
59-12	-76966.510	7272.866
59-13	-76950.024	7261.074

大和測量株式会社

現地とは必ずしも一致しないことがあります。あくまで参考図としてご利用ください。  
 資料(写し)によって発生した直接または間接の損失、損害等について市では一切の責任を負いません。