

君津市 郡地区 画地出来形原子


郡二丁目6番

日付 平成21年12月18日

街区面積 5702.891

合計面積 5702.883

縮尺 1:500

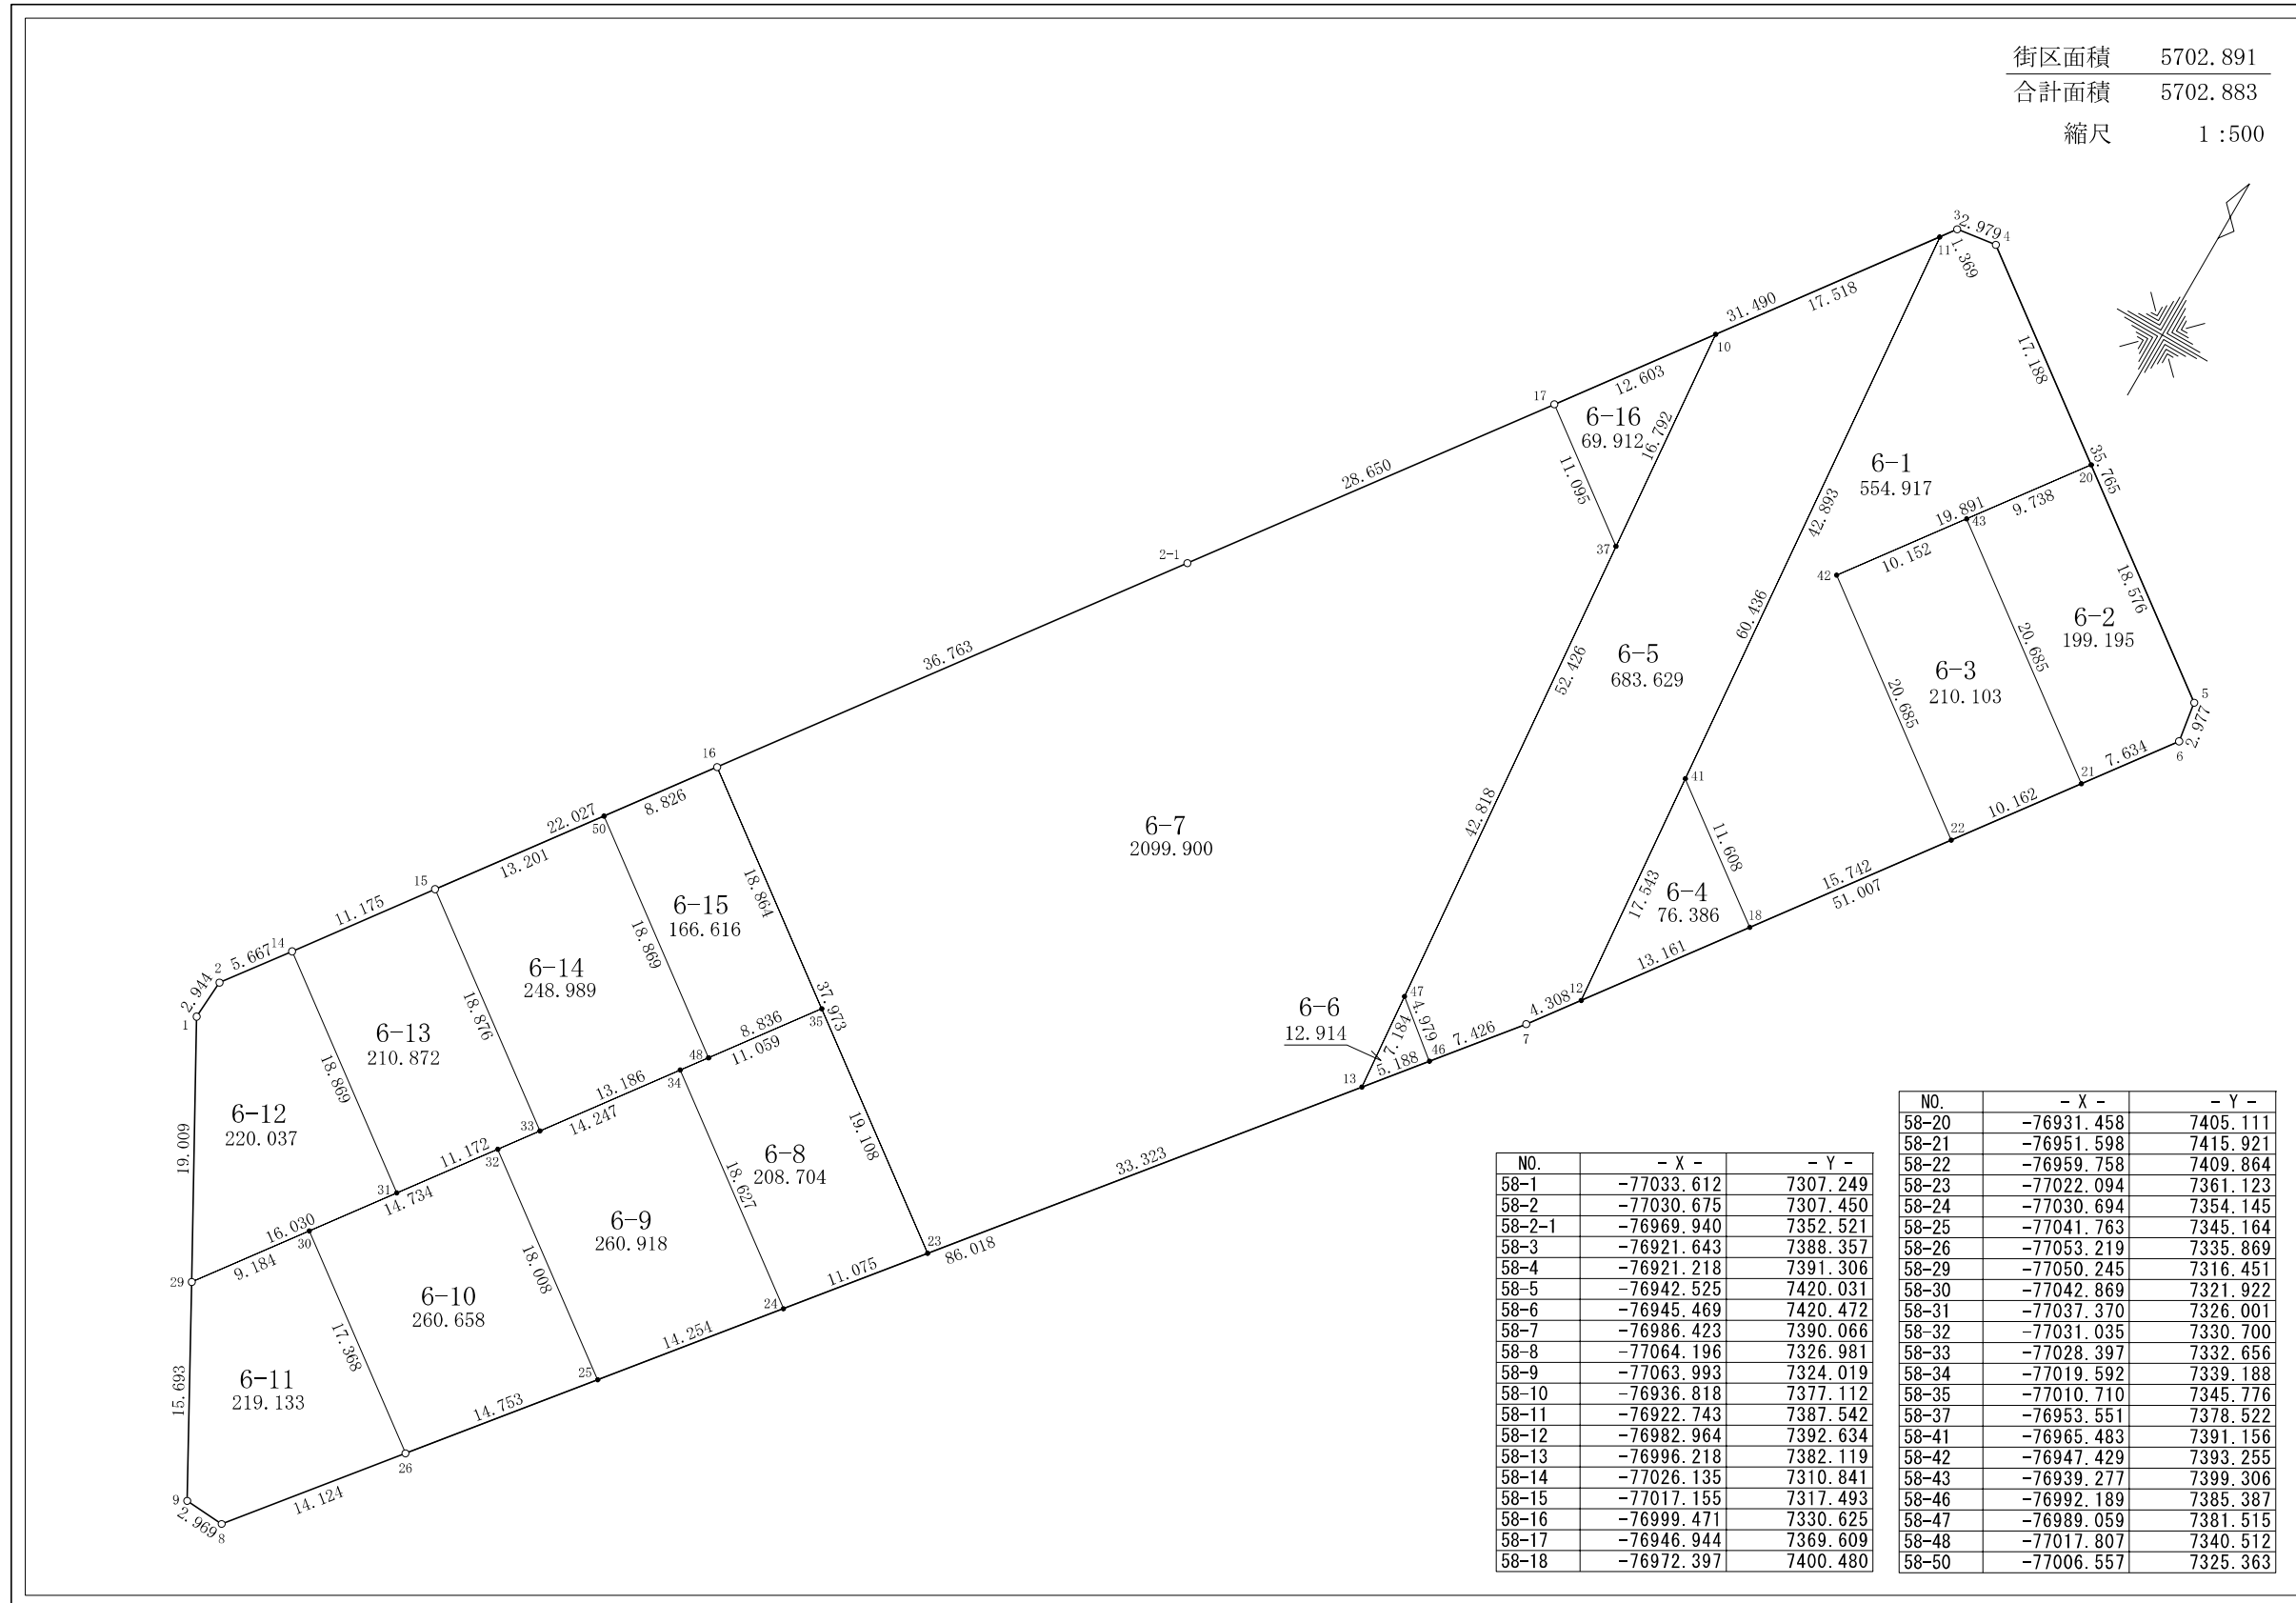

NO.	- X -	- Y -
58-1	-77033.612	7307.249
58-2	-77030.675	7307.450
58-2-1	-76969.940	7352.521
58-3	-76921.643	7388.357
58-4	-76921.218	7391.306
58-5	-76942.525	7420.031
58-6	-76945.469	7420.472
58-7	-76986.423	7390.066
58-8	-77064.196	7326.981
58-9	-77063.993	7324.019
58-10	-76936.818	7377.112
58-11	-76922.743	7387.542
58-12	-76982.964	7392.634
58-13	-76996.218	7382.119
58-14	-77026.135	7310.841
58-15	-77017.155	7317.493
58-16	-76999.471	7330.625
58-17	-76946.944	7369.609
58-18	-76972.397	7400.480

NO.	- X -	- Y -
58-20	-76931.458	7405.111
58-21	-76951.598	7415.921
58-22	-76959.758	7409.864
58-23	-77022.094	7361.123
58-24	-77030.694	7354.145
58-25	-77041.763	7345.164
58-26	-77053.219	7335.869
58-29	-77050.245	7316.451
58-30	-77042.869	7321.922
58-31	-77037.370	7326.001
58-32	-77031.035	7330.700
58-33	-77028.397	7332.656
58-34	-77019.592	7339.188
58-35	-77010.710	7345.776
58-37	-76953.551	7378.522
58-41	-76965.483	7391.156
58-42	-76947.429	7393.255
58-43	-76939.277	7399.306
58-46	-76992.189	7385.387
58-47	-76989.059	7381.515
58-48	-77017.807	7340.512
58-50	-77006.557	7325.363

現地とは必ずしも一致しないことがあります。あくまで参考図としてご利用ください。  
資料（写し）によって発生した直接または間接の損失、損害等について市では一切の責任を負いません。

大和測量株式会社