


君津市 郡地区 画地出来形原子

郡二丁目7番

日付 平成21年12月18日

街区面積 6852.225  
 合計面積 6852.232  
 縮尺 1:500

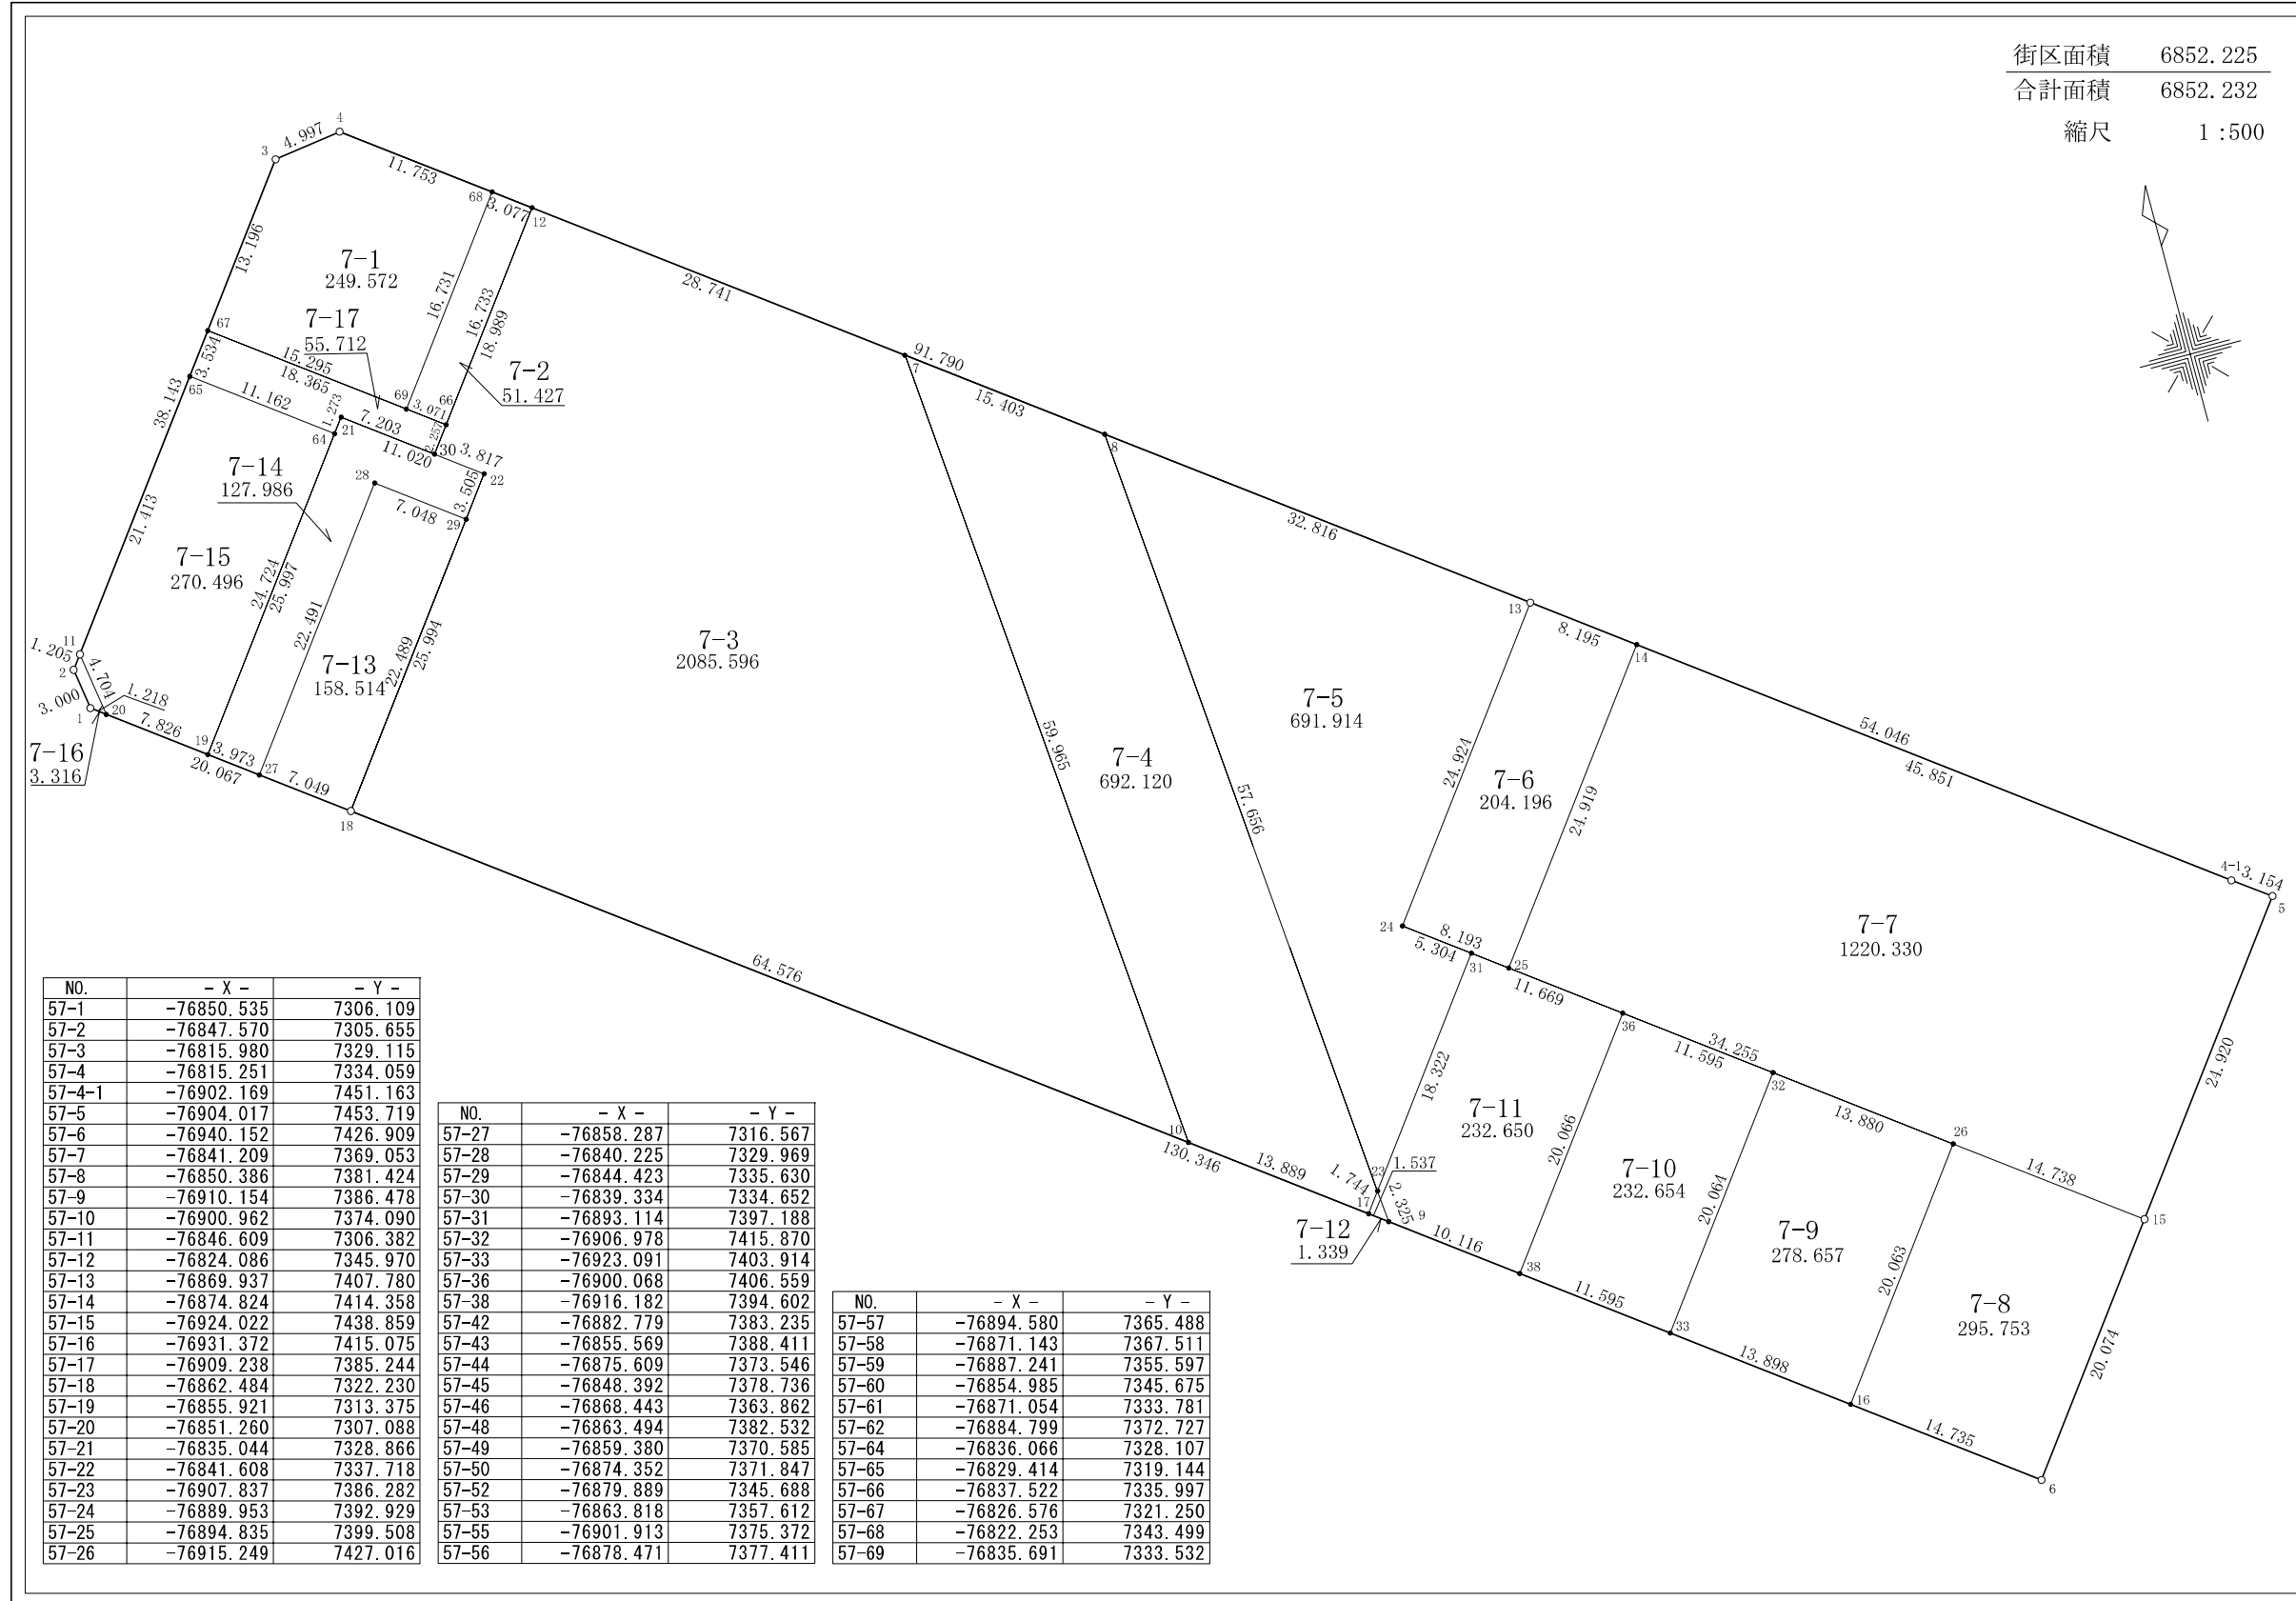

NO.	- X -	- Y -
57-1	-76850.535	7306.109
57-2	-76847.570	7305.655
57-3	-76815.980	7329.115
57-4	-76815.251	7334.059
57-4-1	-76902.169	7451.163
57-5	-76904.017	7453.719
57-6	-76940.152	7426.909
57-7	-76841.209	7369.053
57-8	-76850.386	7381.424
57-9	-76910.154	7386.478
57-10	-76900.962	7374.090
57-11	-76846.609	7306.382
57-12	-76824.086	7345.970
57-13	-76869.937	7407.780
57-14	-76874.824	7414.358
57-15	-76924.022	7438.859
57-16	-76931.372	7415.075
57-17	-76909.238	7385.244
57-18	-76862.484	7322.230
57-19	-76855.921	7313.375
57-20	-76851.260	7307.088
57-21	-76835.044	7328.866
57-22	-76841.608	7337.718
57-23	-76907.837	7386.282
57-24	-76889.953	7392.929
57-25	-76894.835	7399.508
57-26	-76915.249	7427.016

NO.	- X -	- Y -
57-27	-76858.287	7316.567
57-28	-76840.225	7329.969
57-29	-76844.423	7335.630
57-30	-76839.334	7334.652
57-31	-76893.114	7397.188
57-32	-76906.978	7415.870
57-33	-76923.091	7403.914
57-36	-76900.068	7406.559
57-38	-76916.182	7394.602
57-42	-76882.779	7383.235
57-43	-76855.569	7388.411
57-44	-76875.609	7373.546
57-45	-76848.392	7378.736
57-46	-76868.443	7363.862
57-48	-76863.494	7382.532
57-49	-76859.380	7370.585
57-50	-76874.352	7371.847
57-52	-76879.889	7345.688
57-53	-76863.818	7357.612
57-55	-76901.913	7375.372
57-56	-76878.471	7377.411

NO.	- X -	- Y -
57-57	-76894.580	7365.488
57-58	-76871.143	7367.511
57-59	-76887.241	7355.597
57-60	-76854.985	7345.675
57-61	-76871.054	7333.781
57-62	-76884.799	7372.727
57-64	-76836.066	7328.107
57-65	-76829.414	7319.144
57-66	-76837.522	7335.997
57-67	-76826.576	7321.250
57-68	-76822.253	7343.499
57-69	-76835.691	7333.532

大和測量株式会社

現地とは必ずしも一致しないことがあります。あくまで参考図としてご利用ください。  
 資料（写し）によって発生した直接または間接の損失、損害等について市では一切の責任を負いません。