


君津市 郡地区 画地出来形原子


郡二丁目8番

日付 平成21年12月18日

街区面積 4293.787
 合計面積 4293.822
 縮尺 1:500

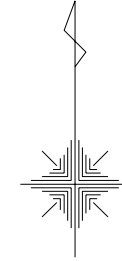

NO.	- X -	- Y -
56-1	-76989.051	7398.176
56-2	-76986.104	7397.790
56-2-1	-76942.542	7430.134
56-3	-76906.409	7456.926
56-4	-76927.900	7485.899
56-5	-76939.816	7487.405
56-6	-77009.330	7431.014
56-7	-77010.060	7424.086
56-8	-76961.396	7416.135
56-10	-76926.594	7441.938
56-11	-76918.743	7473.516
56-12	-76919.936	7475.121
56-14	-76974.292	7459.425
56-16	-76960.804	7442.510
56-19	-76922.769	7472.860
56-20	-76921.577	7471.252
56-26	-76963.257	7440.553
56-27	-76971.492	7455.913
56-28	-76969.165	7457.807
56-29	-76971.962	7461.316
56-30	-76939.601	7459.429
56-31	-76999.550	7411.124
56-32	-76975.810	7430.374
56-33	-76989.420	7447.159
56-34	-76995.838	7414.134
56-35	-77009.352	7430.801
56-36	-76986.845	7421.427
56-37	-76974.603	7406.329
56-38	-76945.674	7427.808
56-39	-76958.170	7444.612
56-40	-76973.959	7431.875
56-43	-76986.127	7422.009
56-44	-76999.737	7438.794

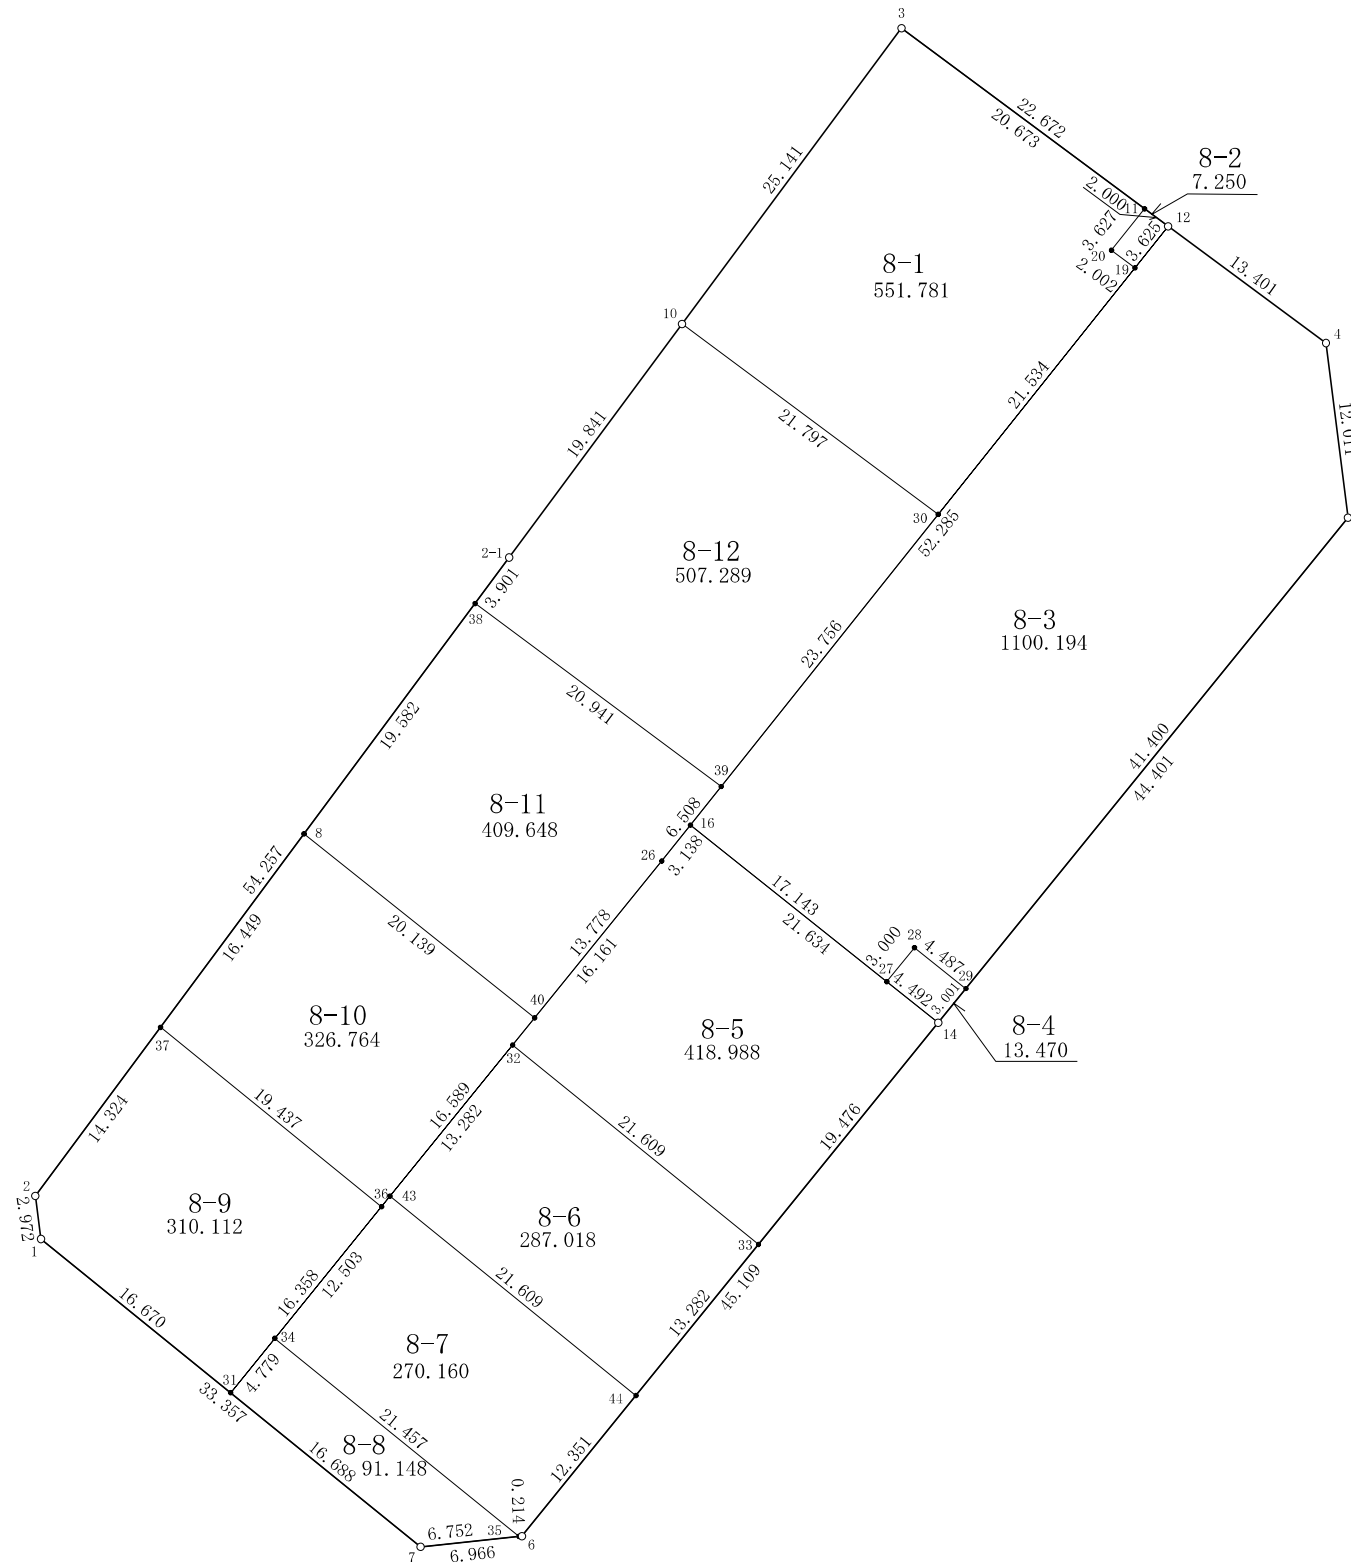

大和測量株式会社

現地とは必ずしも一致しないことがあります。あくまで参考図としてご利用ください。
 資料（写し）によって発生した直接または間接の損失、損害等について市では一切の責任を負いません。