


君津市 郡地区 画地出来形原子

郡二丁目10番

日付 平成21年12月18日

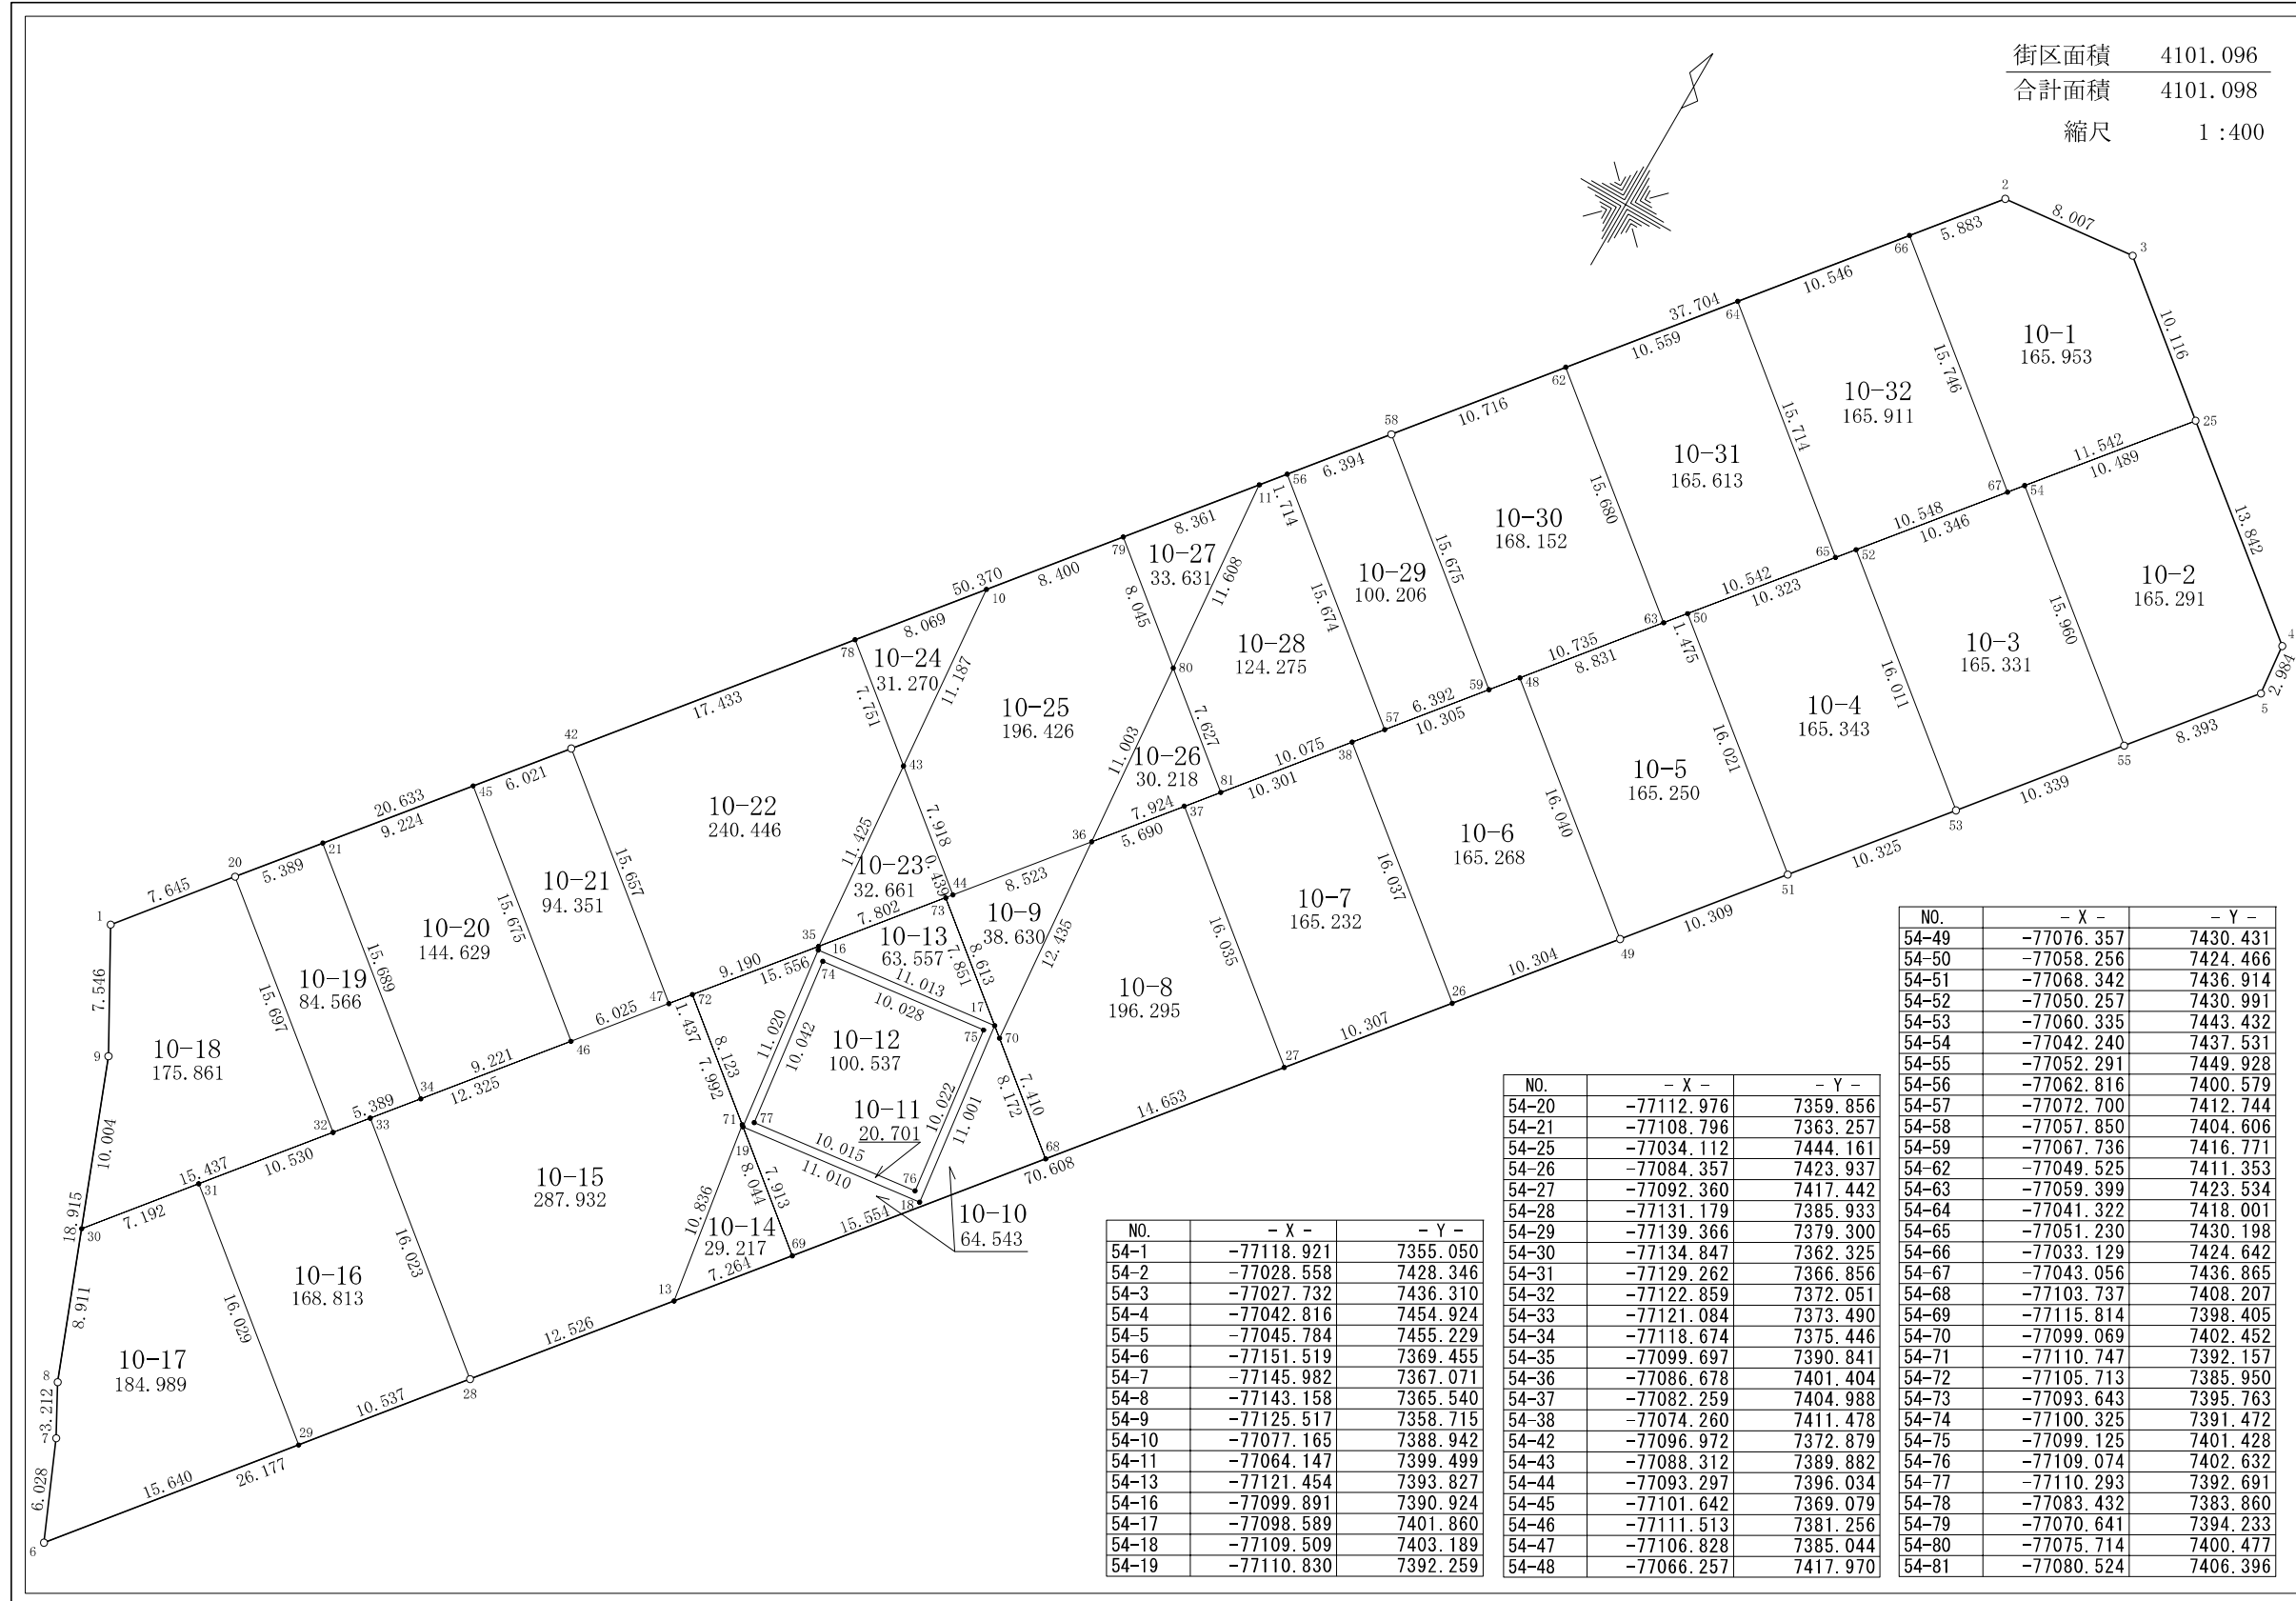

現地とは必ずしも一致しないことがあります。あくまで参考図としてご利用ください。
資料（写し）によって発生した直接または間接の損失、損害等について市では一切の責任を負いません。

大和測量株式会社