
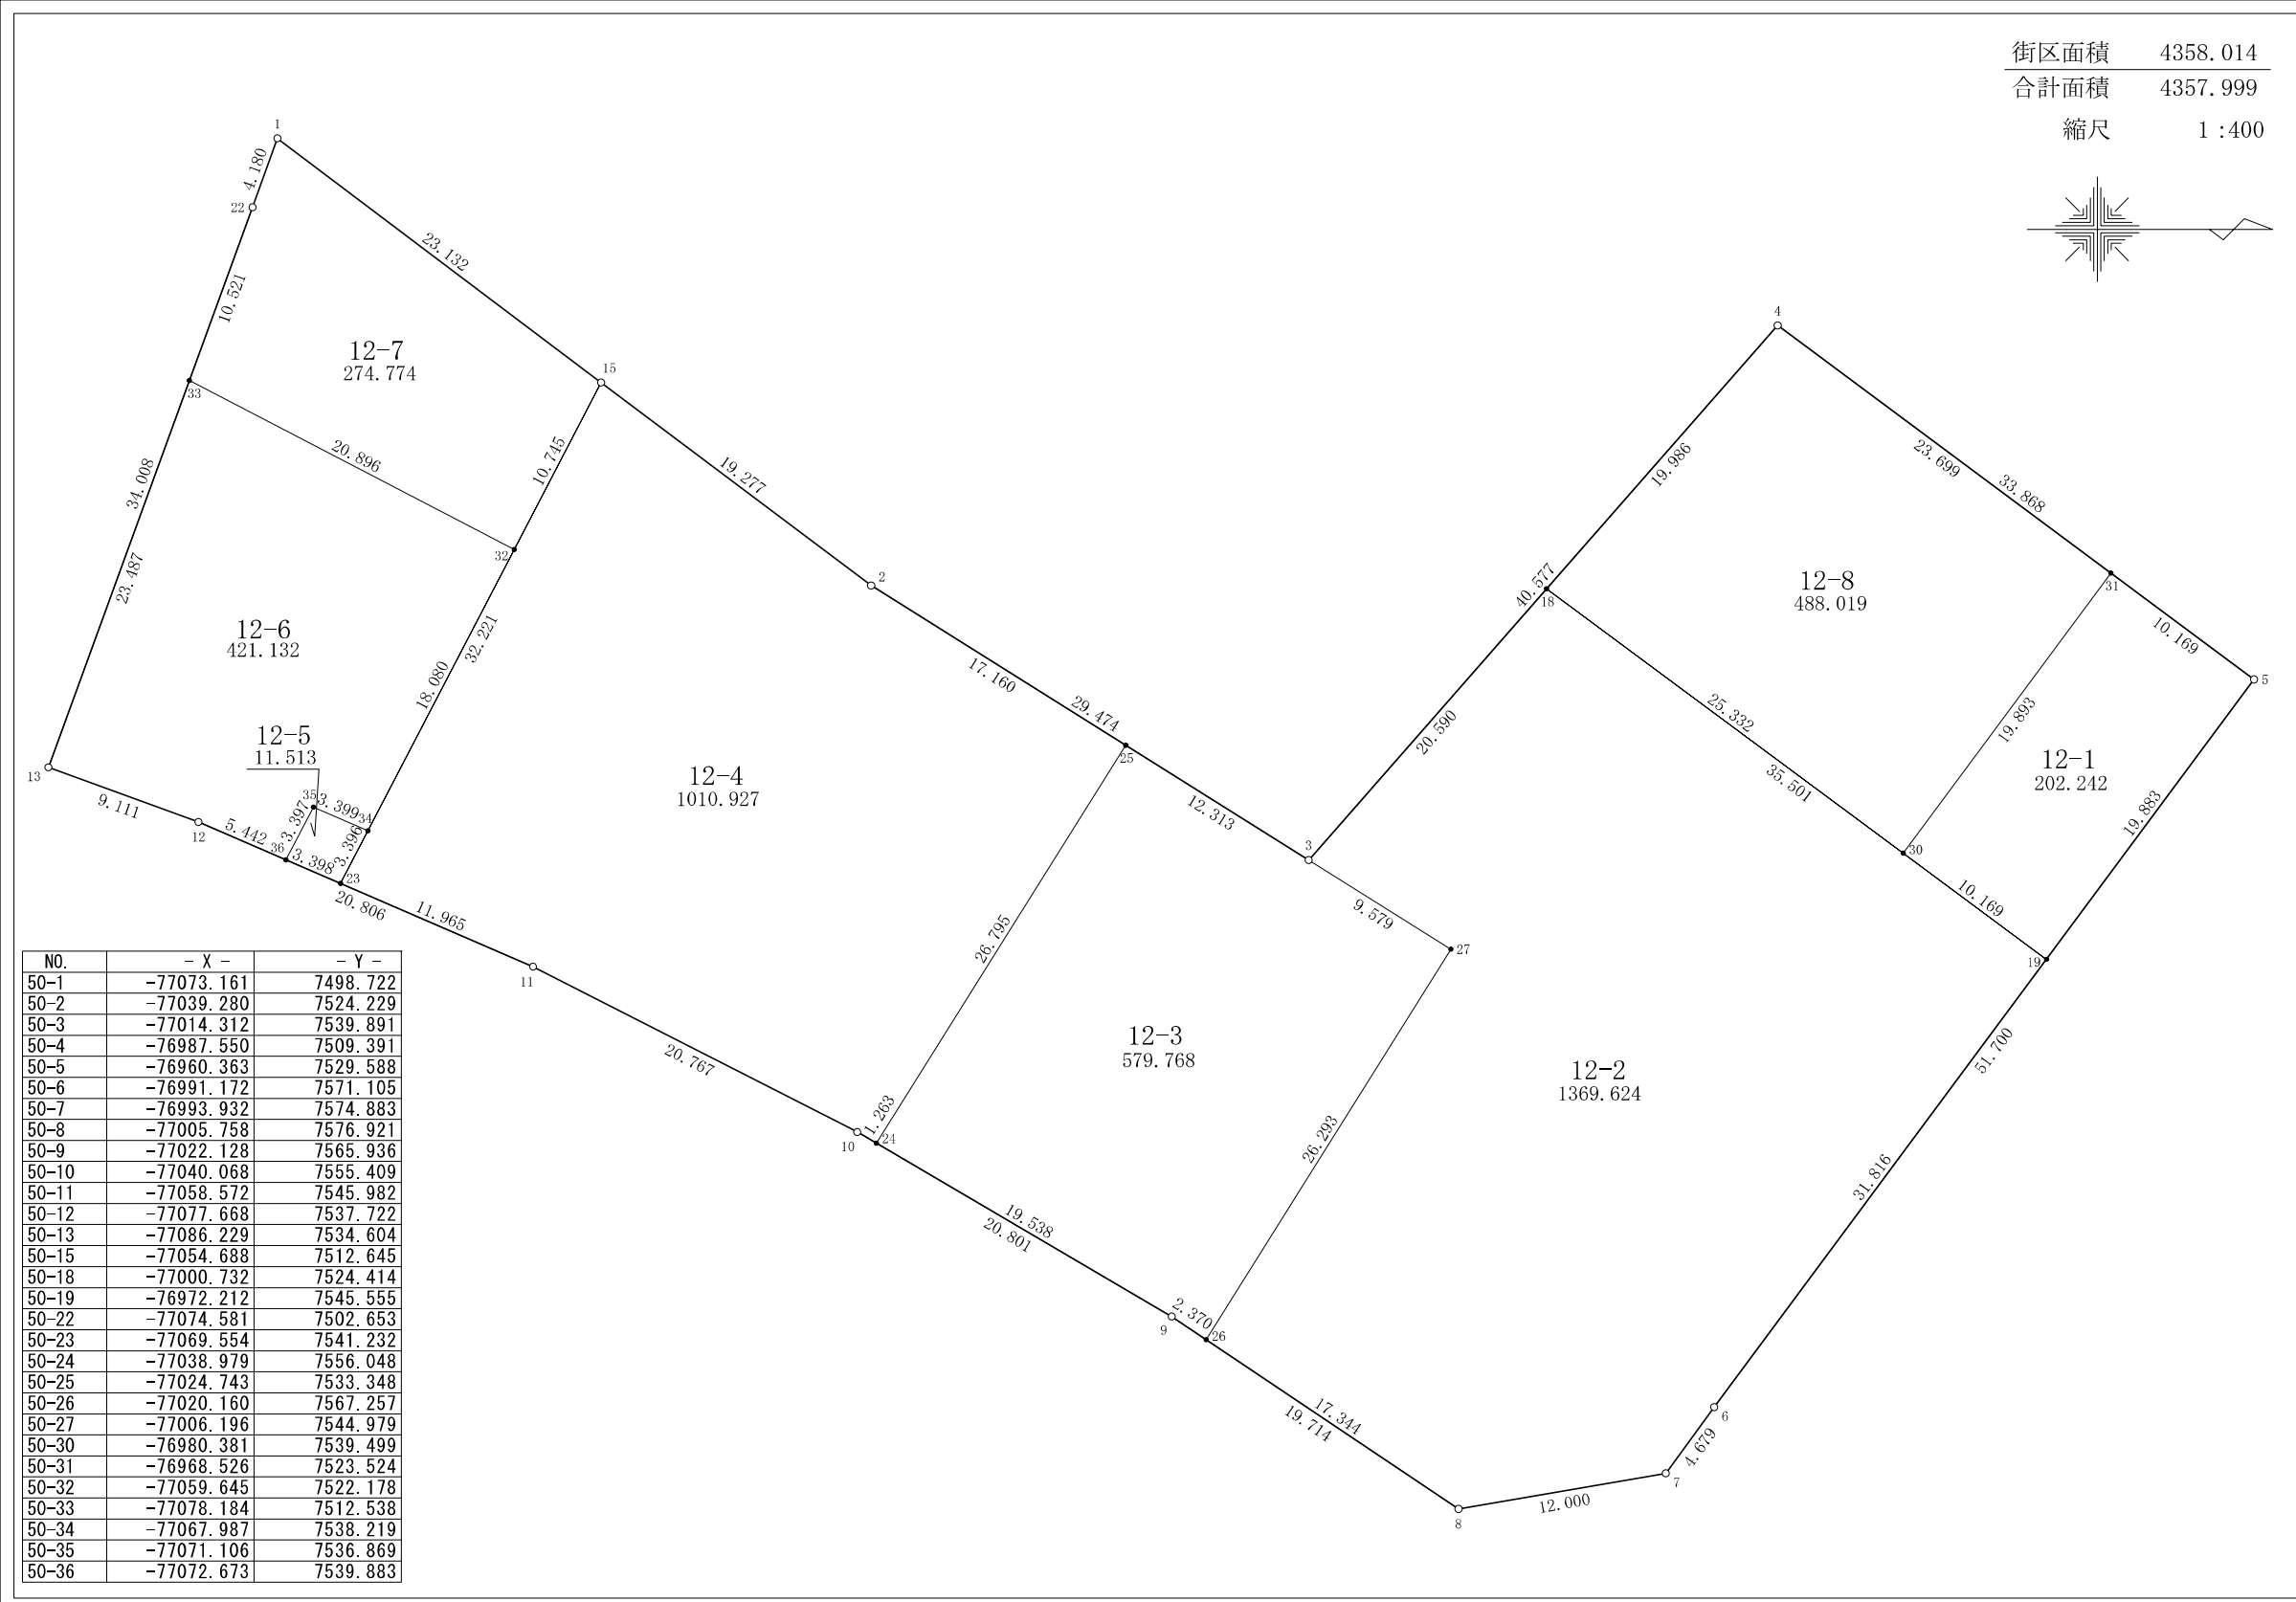


君津市 郡地区 画地出来形原子

郡二丁目12番

日付 平成21年12月18日

街区面積 4358.014
 合計面積 4357.999
 縮尺 1:400

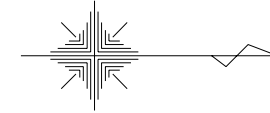

NO.	- X -	- Y -
50-1	-77073.161	7498.722
50-2	-77039.280	7524.229
50-3	-77014.312	7539.891
50-4	-76987.550	7509.391
50-5	-76960.363	7529.588
50-6	-76991.172	7571.105
50-7	-76993.932	7574.883
50-8	-77005.758	7576.921
50-9	-77022.128	7565.936
50-10	-77040.068	7555.409
50-11	-77058.572	7545.982
50-12	-77077.668	7537.722
50-13	-77086.229	7534.604
50-15	-77054.688	7512.645
50-18	-77000.732	7524.414
50-19	-76972.212	7545.555
50-22	-77074.581	7502.653
50-23	-77069.554	7541.232
50-24	-77038.979	7556.048
50-25	-77024.743	7533.348
50-26	-77020.160	7567.257
50-27	-77006.196	7544.979
50-30	-76980.381	7539.499
50-31	-76968.526	7523.524
50-32	-77059.645	7522.178
50-33	-77078.184	7512.538
50-34	-77067.987	7538.219
50-35	-77071.106	7536.869
50-36	-77072.673	7539.883

大和測量株式会社

現地とは必ずしも一致しないことがあります。あくまで参考図としてご利用ください。
 資料（写し）によって発生した直接または間接の損失、損害等について市では一切の責任を負いません。