
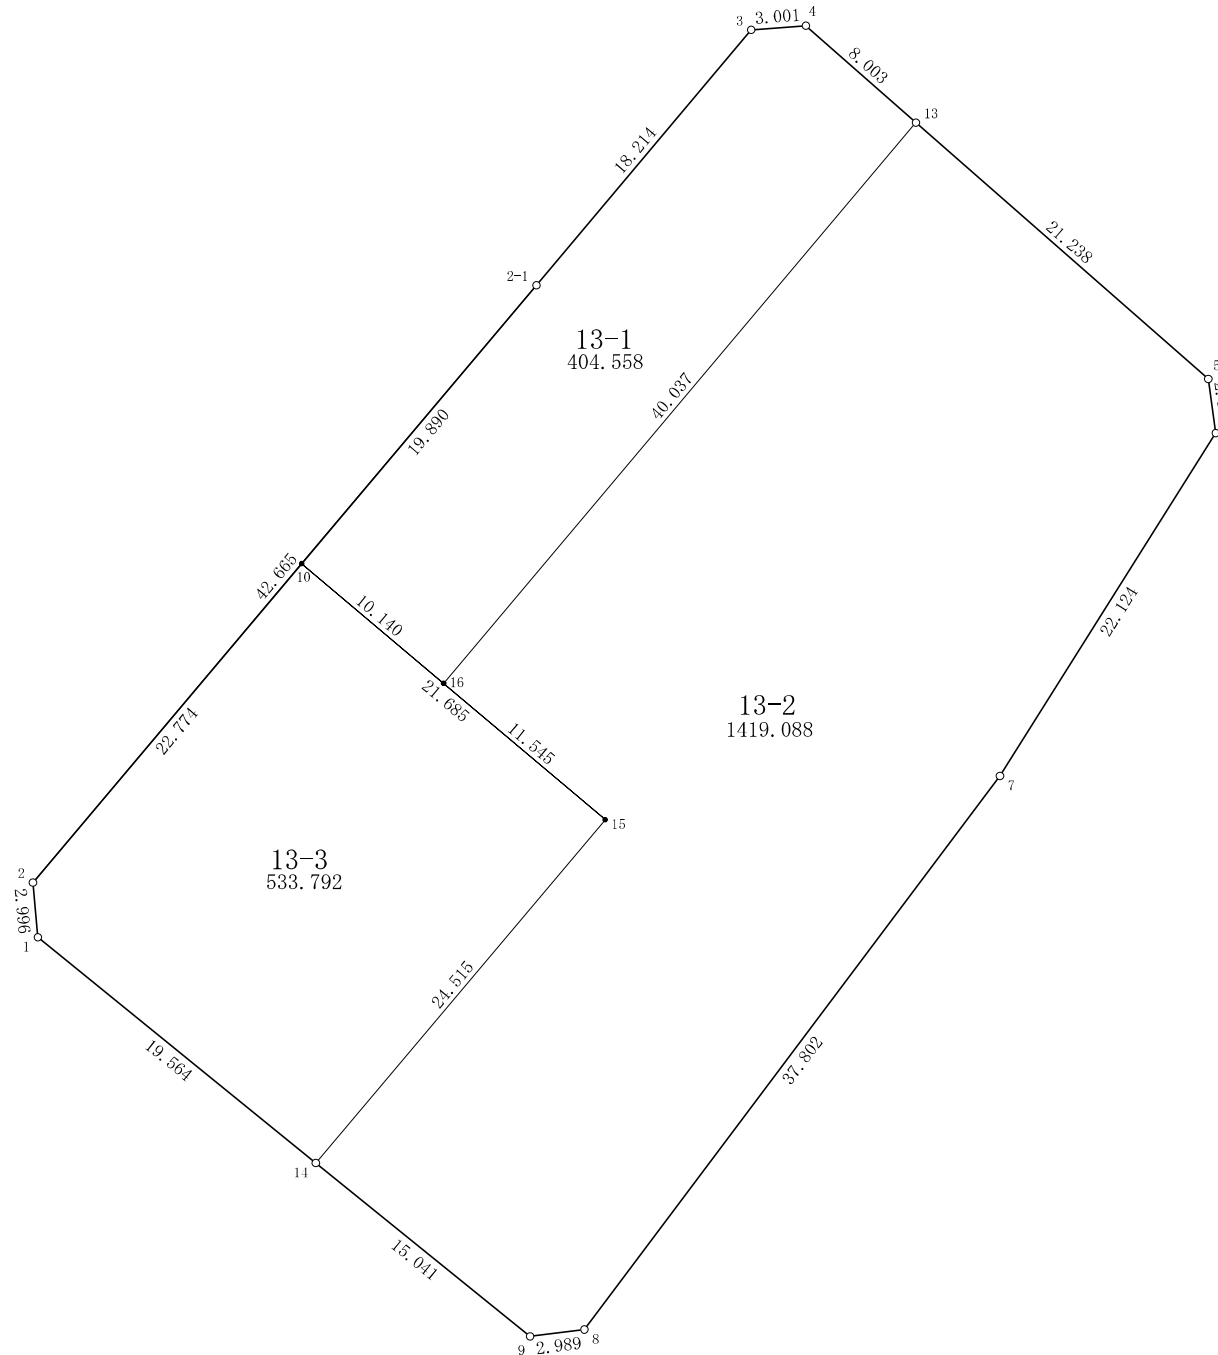


君津市 郡地区 画地出来形原子

郡二丁目13番

日付 平成21年12月18日

街区面積 2357.435
 合計面積 2357.438
 縮尺 1:400

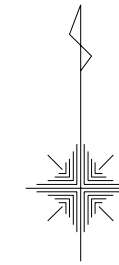

| NO. | - X - | - Y - |
|--------|------------|----------|
| 51-1 | -77044.653 | 7466.687 |
| 51-2 | -77041.669 | 7466.420 |
| 51-2-1 | -77009.052 | 7493.923 |
| 51-3 | -76995.112 | 7505.646 |
| 51-4 | -76994.881 | 7508.638 |
| 51-5 | -77014.170 | 7530.615 |
| 51-6 | -77017.120 | 7531.021 |
| 51-7 | -77035.844 | 7519.236 |
| 51-8 | -77066.072 | 7496.536 |
| 51-9 | -77066.442 | 7493.570 |
| 51-10 | -77024.258 | 7481.101 |
| 51-13 | -77000.172 | 7514.643 |
| 51-14 | -77056.982 | 7481.877 |
| 51-15 | -77038.238 | 7497.678 |
| 51-16 | -77030.795 | 7488.852 |

大和測量株式会社

現地とは必ずしも一致しないことがあります。あくまで参考図としてご利用ください。
 資料（写し）によって発生した直接または間接の損失、損害等について市では一切の責任を負いません。