


君津市 郡地区 画地出来形原子

郡二丁目15番

日付 平成21年12月18日

街区面積 4347.183
 合計面積 4347.160
 縮尺 1:400

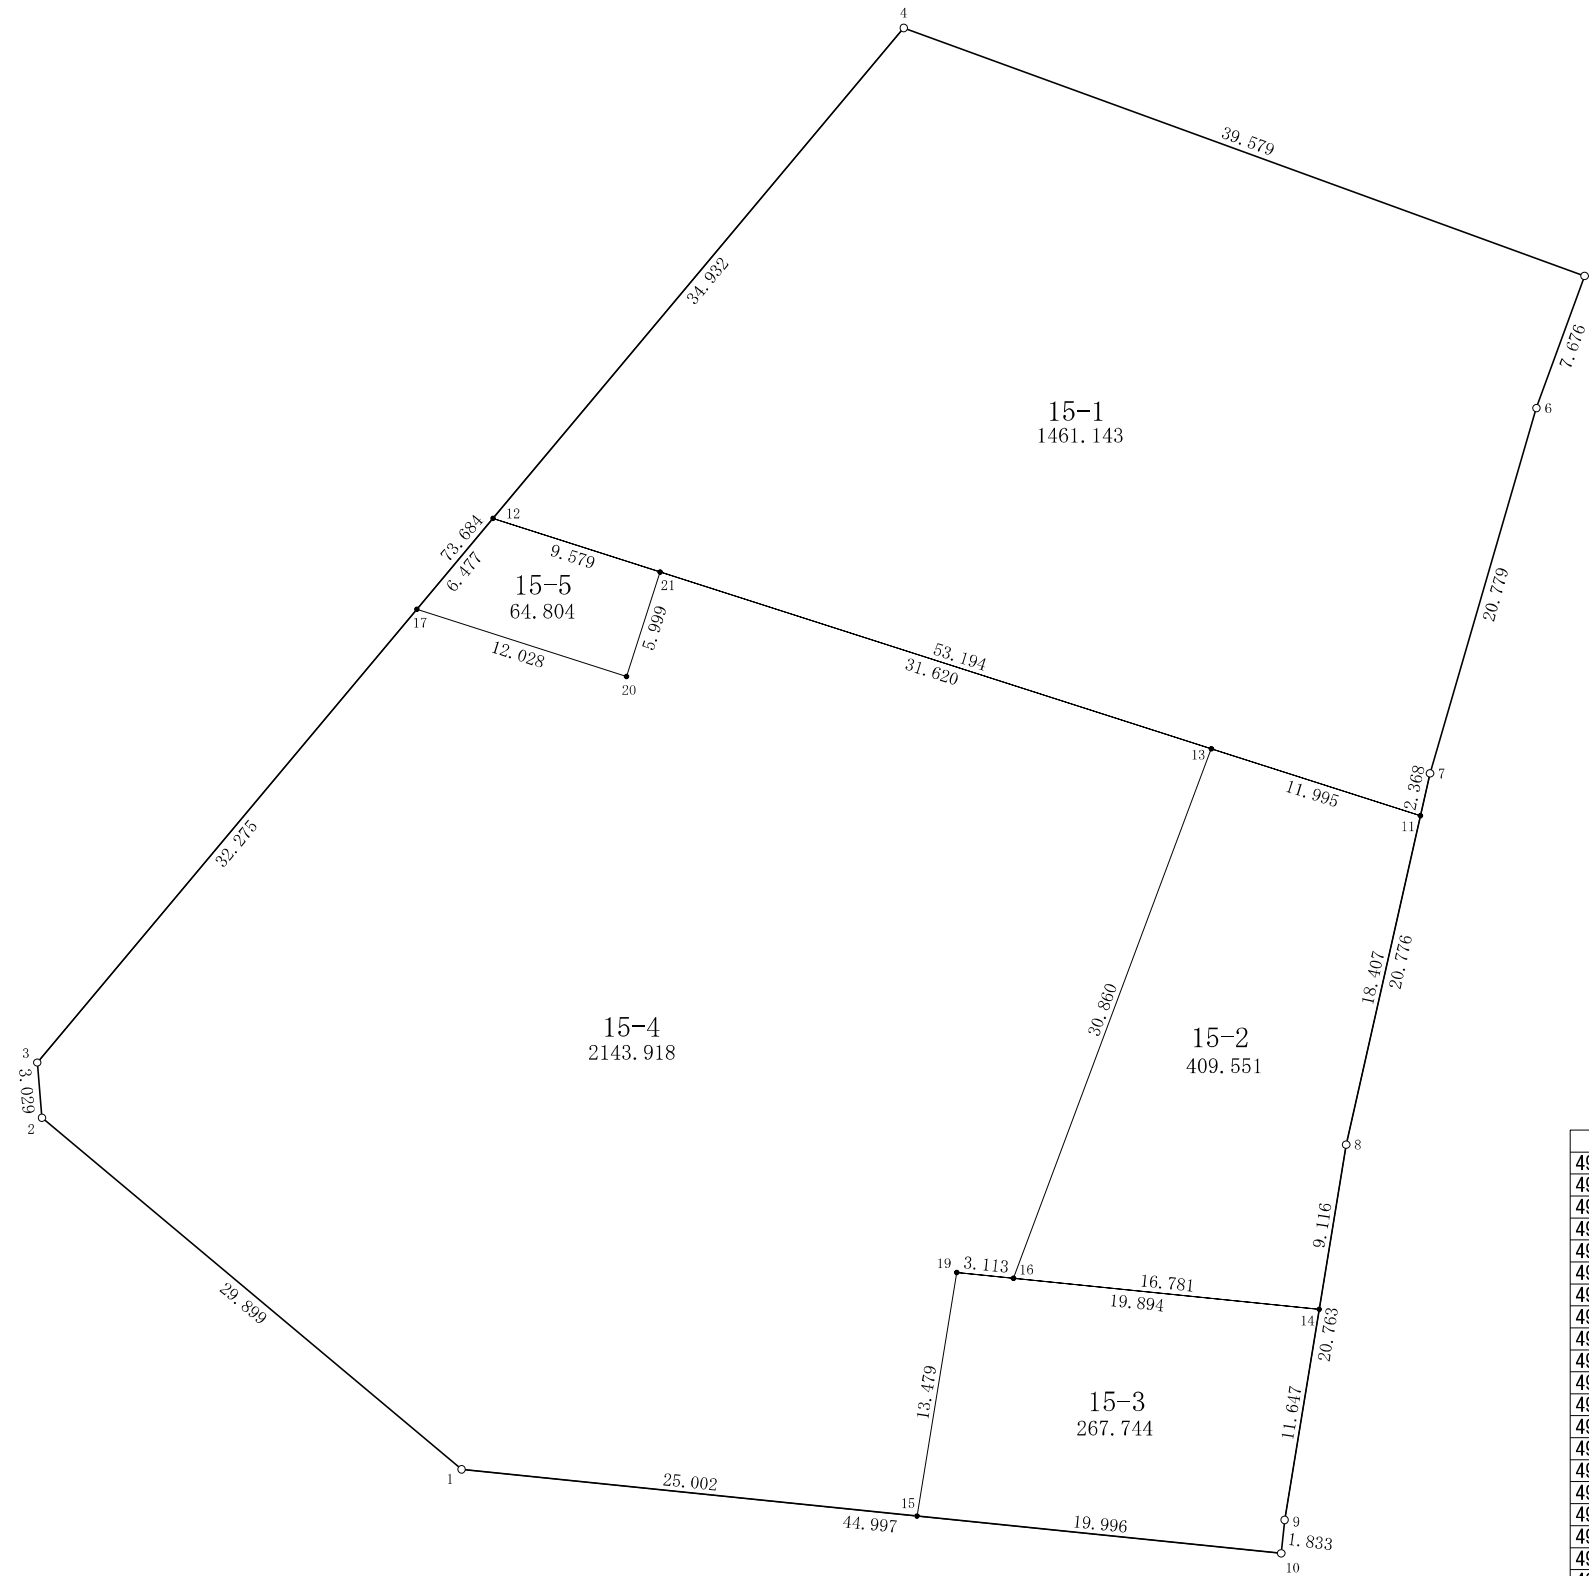

NO.	- X -	- Y -
49-1	-77155.149	7471.903
49-2	-77135.950	7448.982
49-3	-77132.931	7448.732
49-4	-77076.445	7496.046
49-5	-77089.989	7533.235
49-6	-77097.201	7530.608
49-7	-77117.150	7524.794
49-8	-77137.415	7520.216
49-9	-77157.904	7516.856
49-10	-77159.727	7516.667
49-11	-77119.460	7524.272
49-12	-77103.224	7473.616
49-13	-77115.799	7512.849
49-14	-77146.411	7518.741
49-15	-77157.693	7496.775
49-16	-77144.707	7502.047
49-17	-77108.189	7469.457
49-19	-77144.391	7498.950
49-20	-77111.862	7480.910
49-21	-77106.148	7482.738

現地とは必ずしも一致しないことがあります。あくまで参考図としてご利用ください。
 資料（写し）によって発生した直接または間接の損失、損害等について市では一切の責任を負いません。

大和測量株式会社