



君津市 郡地区 画地出来形原子

郡二丁目17番

日付 平成21年12月18日

NO.	- X -	- Y -
48-1	-77185.460	7404.766
48-2	-77140.779	7442.179
48-3	-77140.554	7445.124
48-4	-77156.615	7464.295
48-5	-77159.381	7465.435
48-6	-77174.930	7463.841
48-7	-77198.632	7462.873
48-8	-77222.327	7463.209
48-9	-77246.143	7464.997
48-10	-77256.703	7466.453
48-11	-77261.830	7464.893
48-12	-77263.244	7463.251
48-13	-77174.493	7413.949
48-14	-77187.801	7416.041
48-32	-77200.255	7462.896
48-33	-77196.357	7425.280
K. 237	-77262.553	7459.758
K. 238	-77255.547	7461.179
K. 239	-77250.898	7460.091
K. 240	-77234.595	7447.078
K. 241	-77226.638	7442.255
K. 242	-77216.302	7436.523
K. 243	-77209.511	7433.700
K. 244	-77194.367	7424.006
K. 245	-77183.654	7411.009

街区面積 3415.182
 合計面積 3415.177
 縮尺 1 : 400

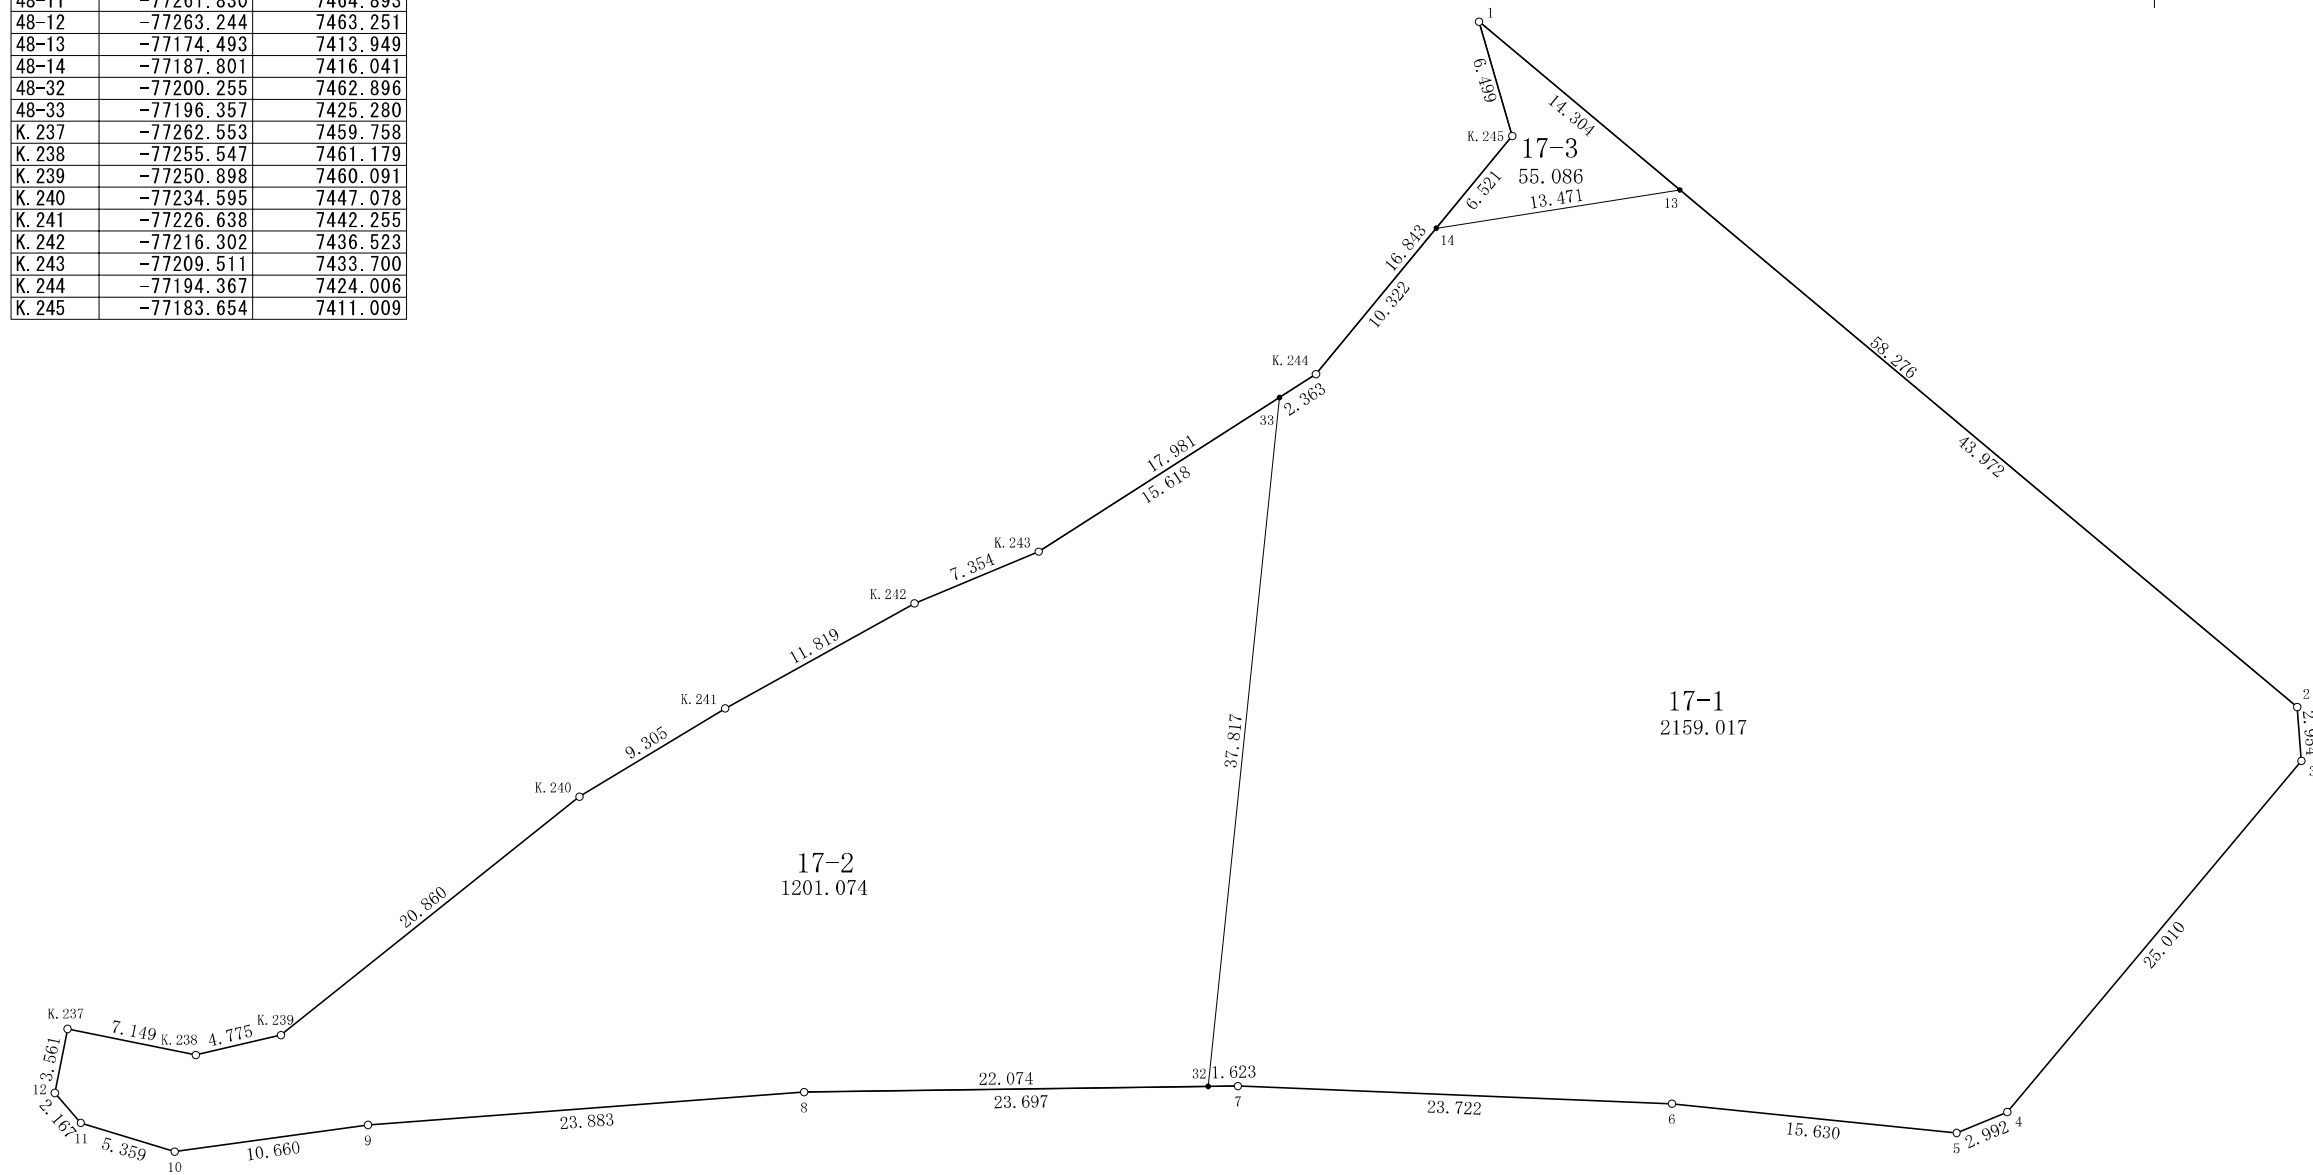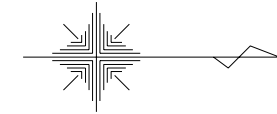

大和測量株式会社

現地とは必ずしも一致しないことがあります。あくまで参考図としてご利用ください。
 資料（写し）によって発生した直接または間接の損失、損害等について市では一切の責任を負いません。