
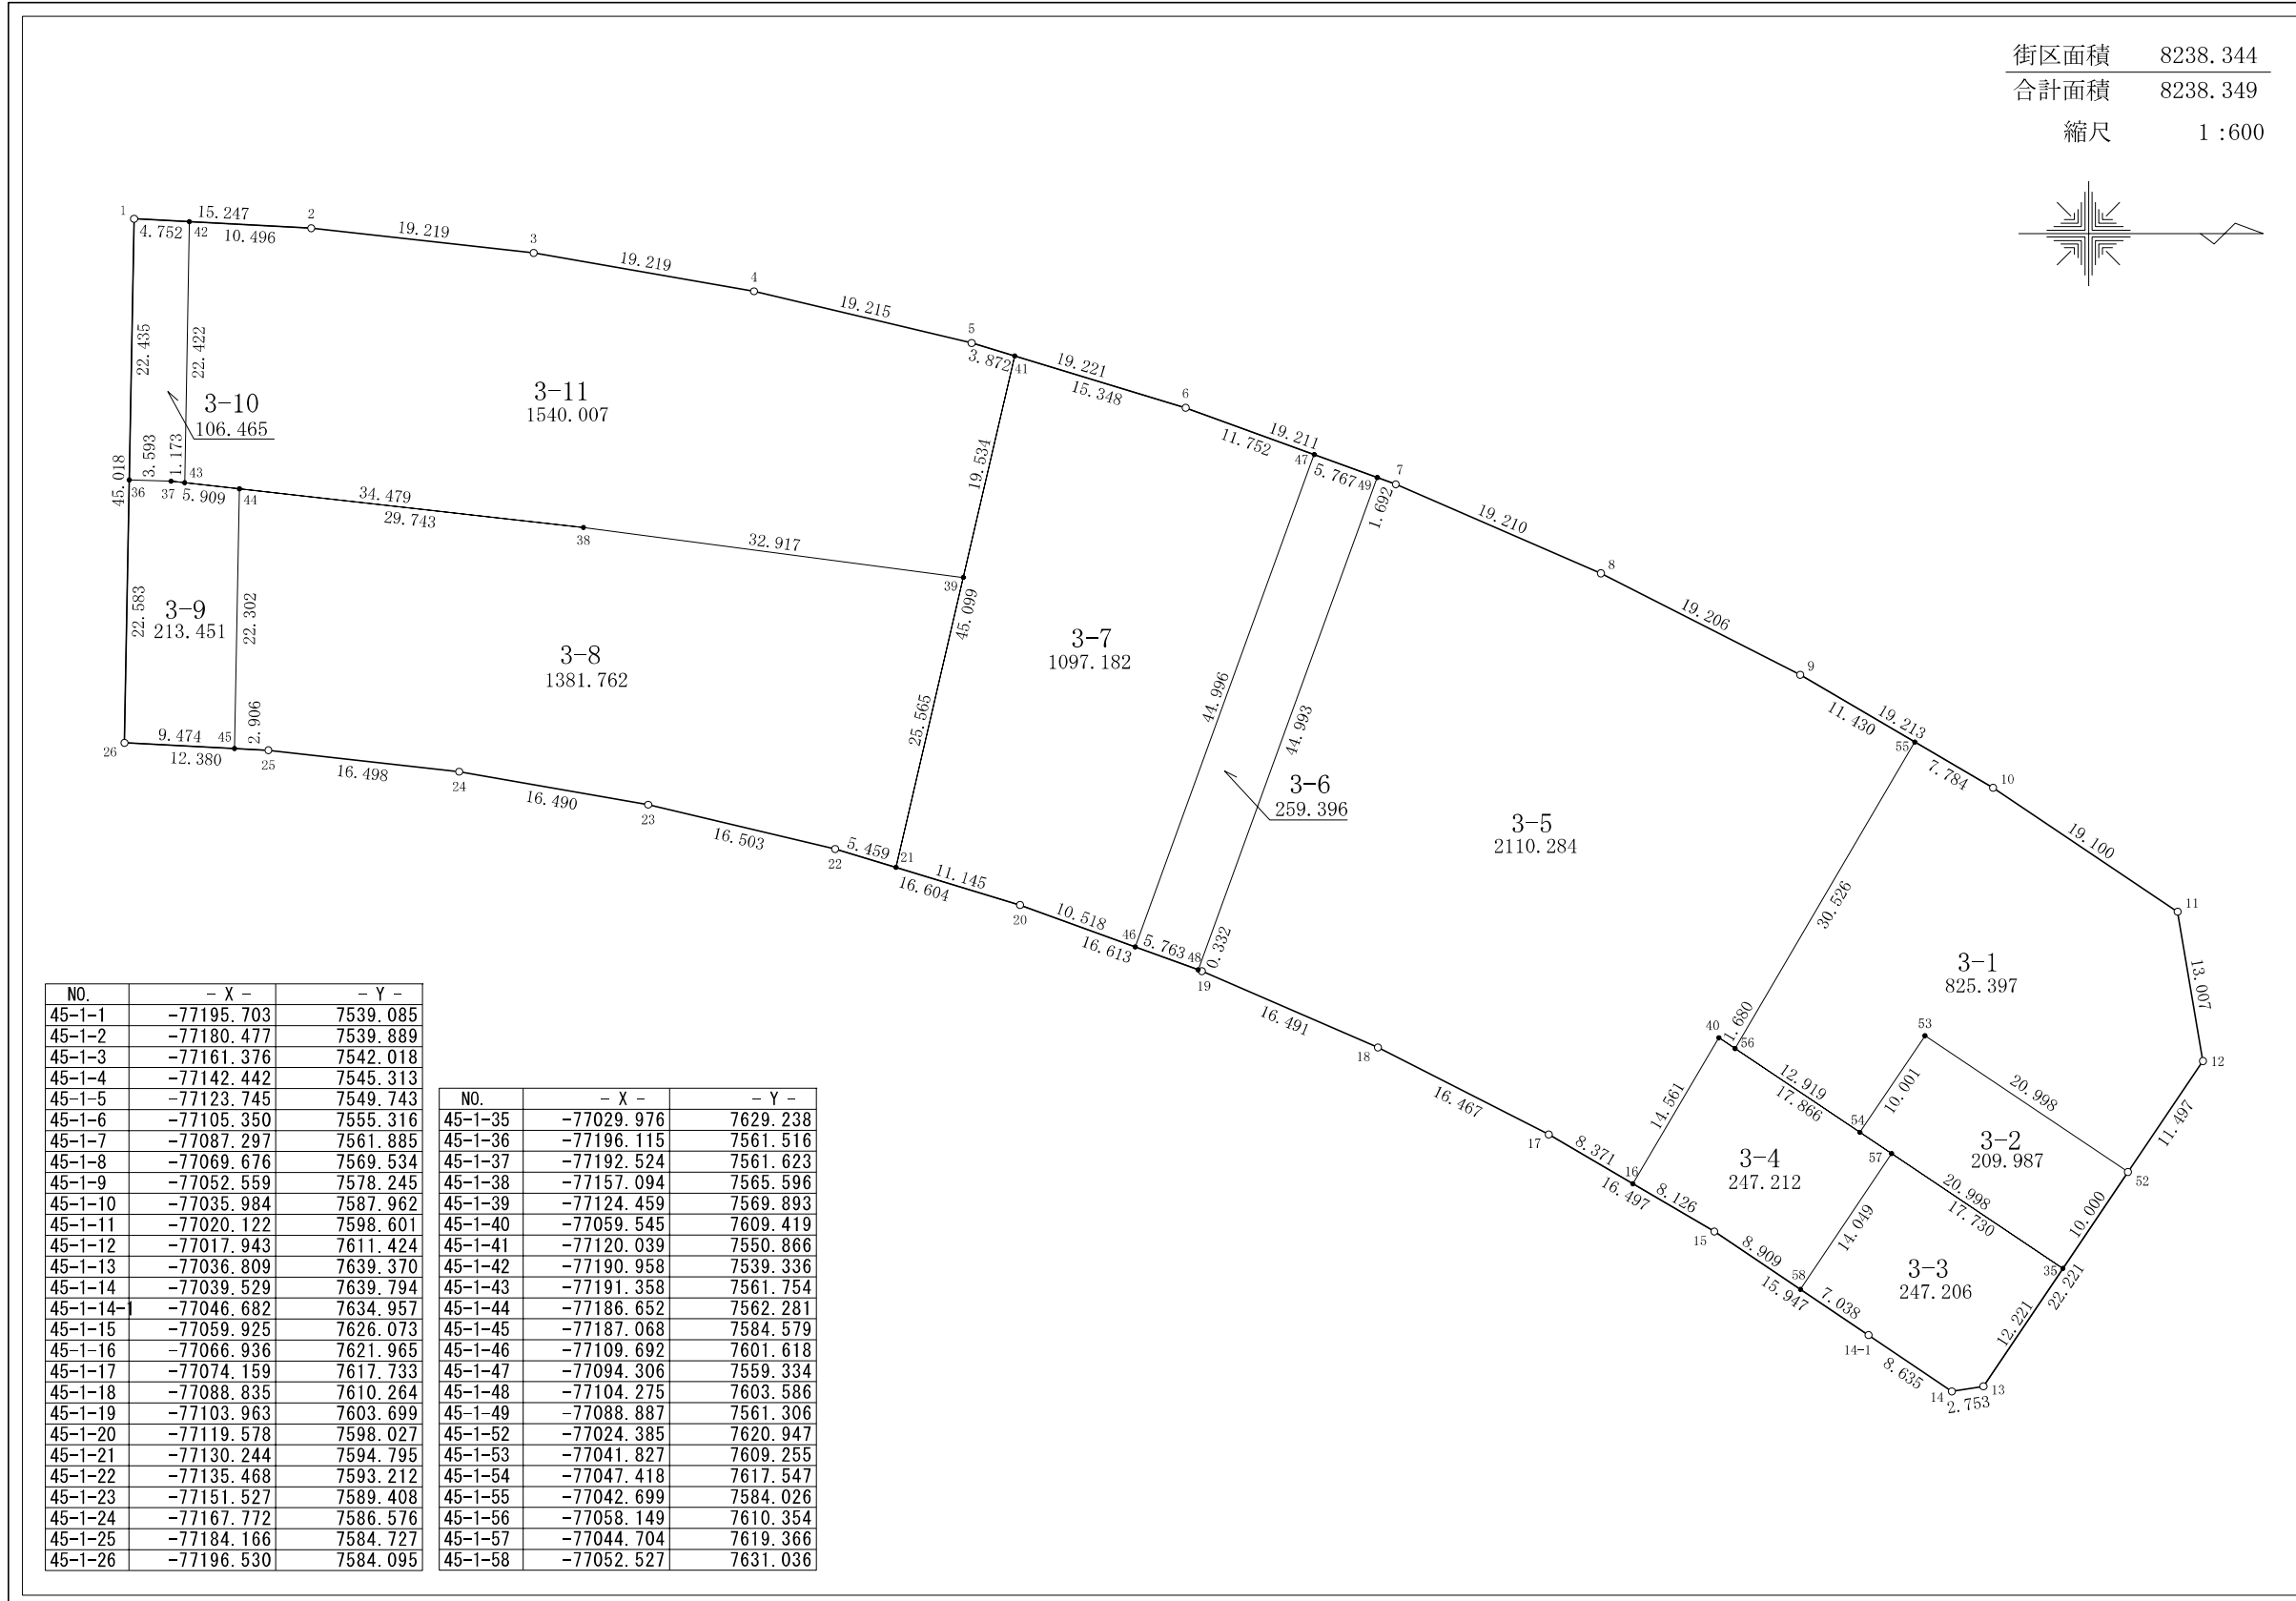


君津市 郡地区 画地出来形原子

郡三丁目3番

日付 平成21年12月18日

街区面積 8238.344
 合計面積 8238.349
 縮尺 1:600

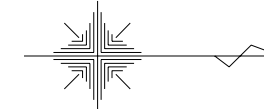

NO.	- X -	- Y -
45-1-1	-77195.703	7539.085
45-1-2	-77180.477	7539.889
45-1-3	-77161.376	7542.018
45-1-4	-77142.442	7545.313
45-1-5	-77123.745	7549.743
45-1-6	-77105.350	7555.316
45-1-7	-77087.297	7561.885
45-1-8	-77069.676	7569.534
45-1-9	-77052.559	7578.245
45-1-10	-77035.984	7587.962
45-1-11	-77020.122	7598.601
45-1-12	-77017.943	7611.424
45-1-13	-77036.809	7639.370
45-1-14	-77039.529	7639.794
45-1-14-1	-77046.682	7634.957
45-1-15	-77059.925	7626.073
45-1-16	-77066.936	7621.965
45-1-17	-77074.159	7617.733
45-1-18	-77088.835	7610.264
45-1-19	-77103.963	7603.699
45-1-20	-77119.578	7598.027
45-1-21	-77130.244	7594.795
45-1-22	-77135.468	7593.212
45-1-23	-77151.527	7589.408
45-1-24	-77167.772	7586.576
45-1-25	-77184.166	7584.727
45-1-26	-77196.530	7584.095

NO.	- X -	- Y -
45-1-35	-77029.976	7629.238
45-1-36	-77196.115	7561.516
45-1-37	-77192.524	7561.623
45-1-38	-77157.094	7565.596
45-1-39	-77124.459	7569.893
45-1-40	-77059.545	7609.419
45-1-41	-77120.039	7550.866
45-1-42	-77190.958	7539.336
45-1-43	-77191.358	7561.754
45-1-44	-77186.652	7562.281
45-1-45	-77187.068	7584.579
45-1-46	-77109.692	7601.618
45-1-47	-77094.306	7559.334
45-1-48	-77104.275	7603.586
45-1-49	-77088.887	7561.306
45-1-52	-77024.385	7620.947
45-1-53	-77041.827	7609.255
45-1-54	-77047.418	7617.547
45-1-55	-77042.699	7584.026
45-1-56	-77058.149	7610.354
45-1-57	-77044.704	7619.366
45-1-58	-77052.527	7631.036

大和測量株式会社

現地とは必ずしも一致しないことがあります。あくまで参考図としてご利用ください。
 資料（写し）によって発生した直接または間接の損失、損害等について市では一切の責任を負いません。