
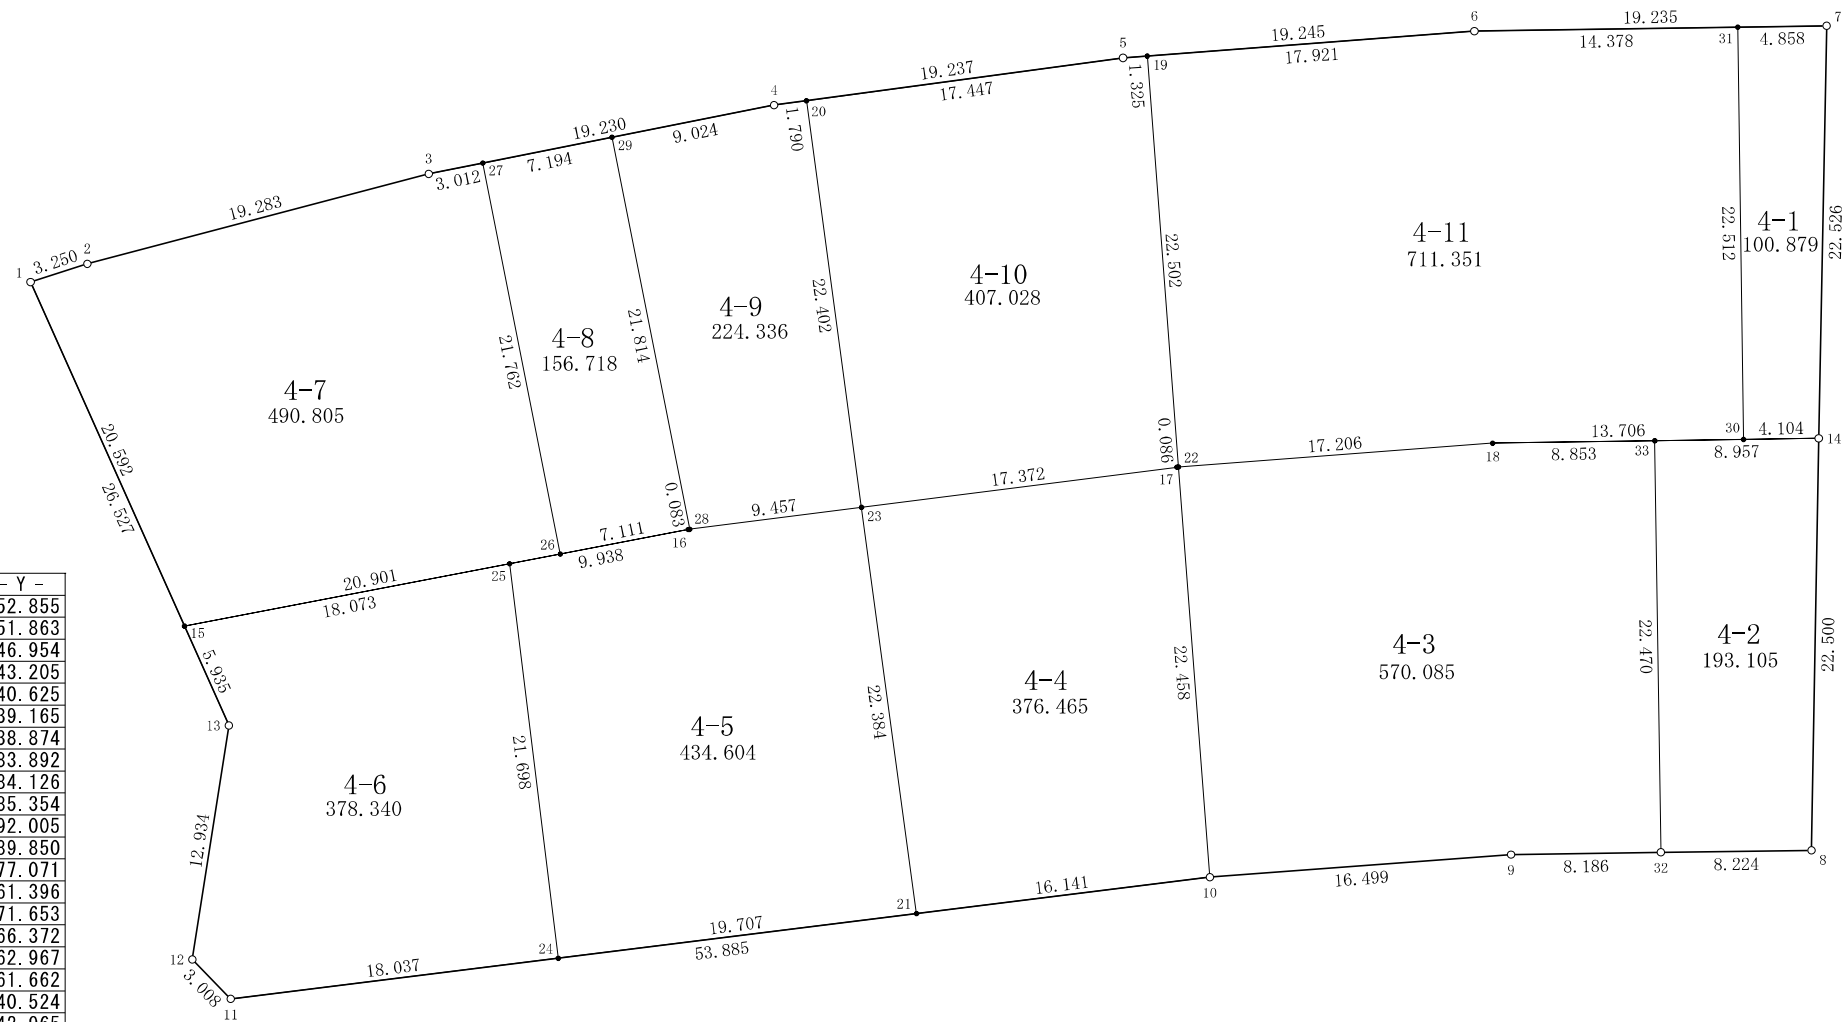


君津市 郡地区 画地出来形原子

郡三丁目4番

日付 平成21年12月18日

街区面積 4043.713
 合計面積 4043.716
 縮尺 1:400

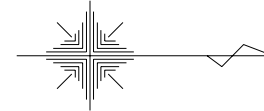

| NO. | - X - | - Y - |
|---------|------------|----------|
| 45-2-1 | -77297.791 | 7552.855 |
| 45-2-2 | -77294.696 | 7551.863 |
| 45-2-3 | -77276.048 | 7546.954 |
| 45-2-4 | -77257.187 | 7543.205 |
| 45-2-5 | -77238.124 | 7540.625 |
| 45-2-6 | -77218.934 | 7539.165 |
| 45-2-7 | -77199.701 | 7538.874 |
| 45-2-8 | -77200.527 | 7583.892 |
| 45-2-9 | -77216.935 | 7584.126 |
| 45-2-10 | -77233.388 | 7585.354 |
| 45-2-11 | -77286.861 | 7592.005 |
| 45-2-12 | -77288.960 | 7589.850 |
| 45-2-13 | -77286.961 | 7577.071 |
| 45-2-14 | -77200.129 | 7561.396 |
| 45-2-15 | -77289.384 | 7571.653 |
| 45-2-16 | -77261.875 | 7566.372 |
| 45-2-17 | -77235.180 | 7562.967 |
| 45-2-18 | -77217.937 | 7561.662 |
| 45-2-19 | -77236.803 | 7540.524 |
| 45-2-20 | -77255.413 | 7542.965 |
| 45-2-21 | -77249.406 | 7587.346 |
| 45-2-22 | -77235.094 | 7562.961 |
| 45-2-23 | -77252.412 | 7565.165 |
| 45-2-24 | -77268.962 | 7589.779 |
| 45-2-25 | -77271.635 | 7568.246 |
| 45-2-26 | -77268.858 | 7567.713 |
| 45-2-27 | -77273.094 | 7546.367 |
| 45-2-28 | -77261.793 | 7566.361 |
| 45-2-29 | -77266.038 | 7544.964 |
| 45-2-30 | -77204.233 | 7561.457 |
| 45-2-31 | -77204.558 | 7538.947 |
| 45-2-32 | -77208.750 | 7583.998 |
| 45-2-33 | -77209.085 | 7561.530 |

大和測量株式会社

現地とは必ずしも一致しないことがあります。あくまで参考図としてご利用ください。
 資料（写し）によって発生した直接または間接の損失、損害等について市では一切の責任を負いません。