
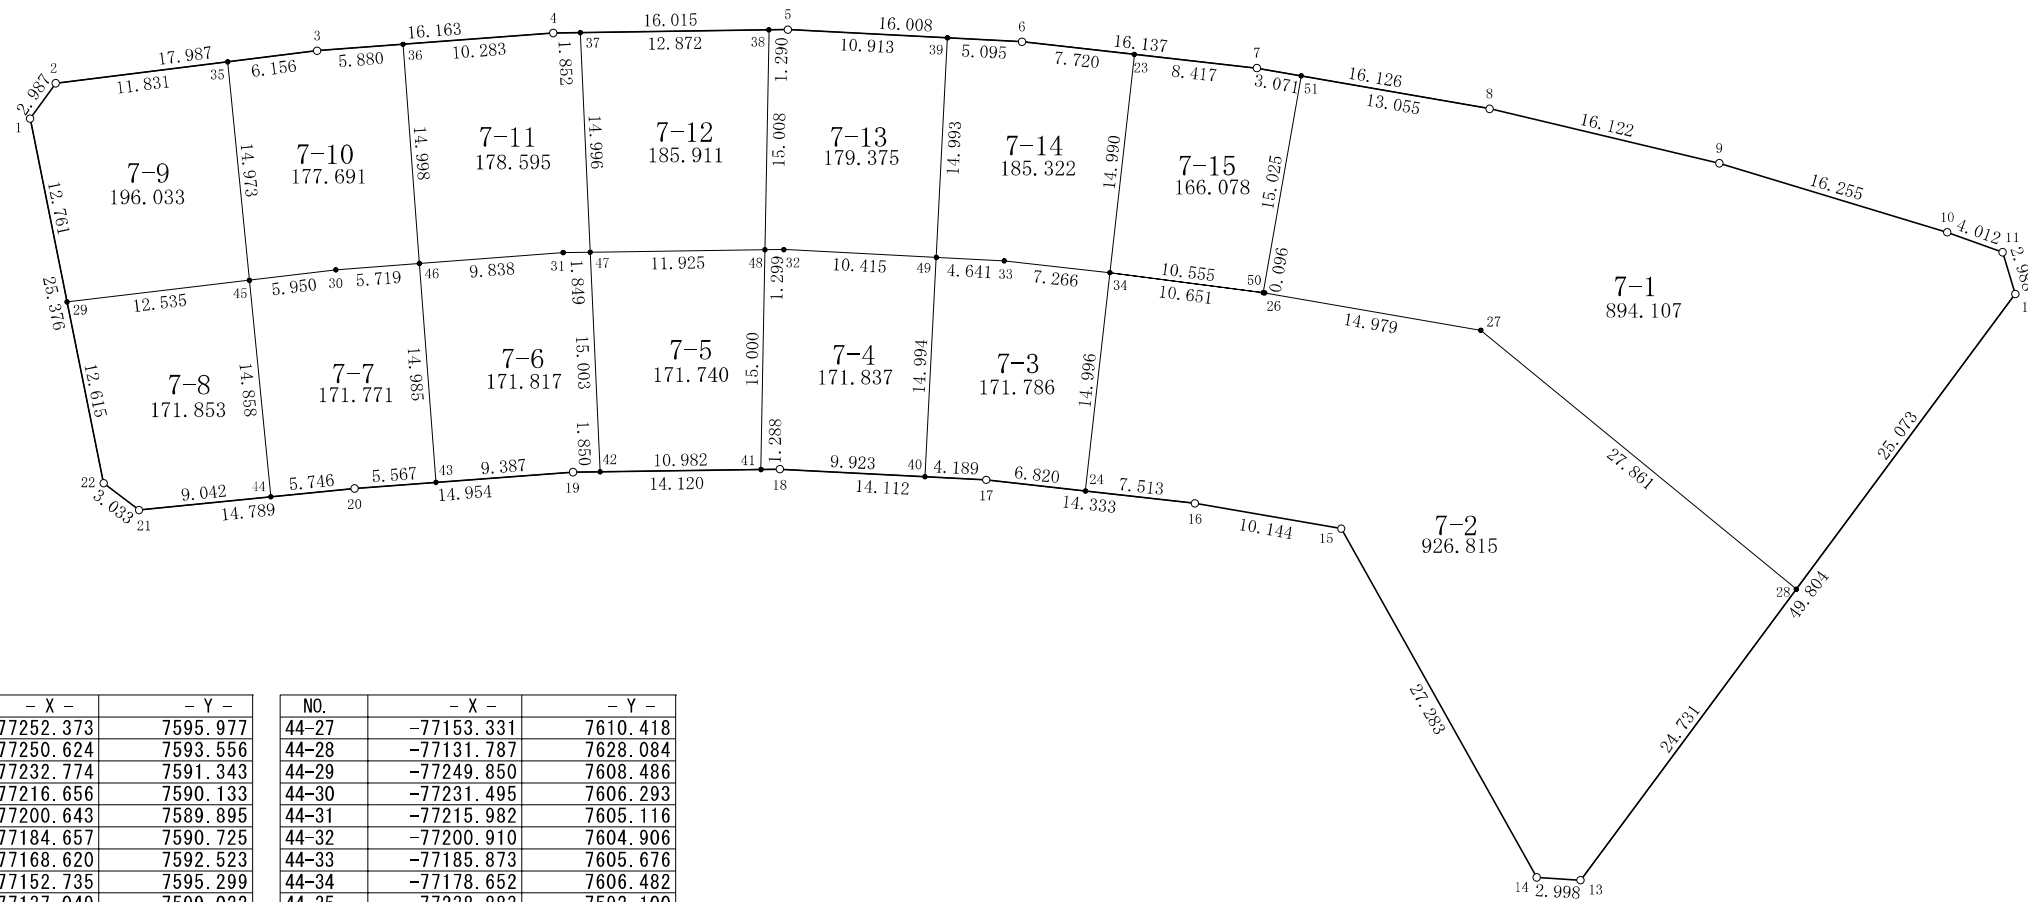


君津市 郡地区 画地出来形原子

郡三丁目7番

日付 平成21年12月18日

街区面積 4120.733
 合計面積 4120.731
 縮尺 1:500

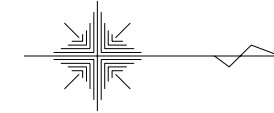

NO.	- X -	- Y -
44-1	-77252.373	7595.977
44-2	-77250.624	7593.556
44-3	-77232.774	7591.343
44-4	-77216.656	7590.133
44-5	-77200.643	7589.895
44-6	-77184.657	7590.725
44-7	-77168.620	7592.523
44-8	-77152.735	7595.299
44-9	-77137.049	7599.022
44-10	-77121.491	7603.732
44-11	-77117.715	7605.089
44-12	-77116.847	7607.948
44-13	-77146.523	7647.945
44-14	-77149.515	7647.759
44-15	-77162.859	7623.962
44-16	-77172.853	7622.224
44-17	-77187.096	7620.624
44-18	-77201.189	7619.899
44-19	-77215.308	7620.100
44-20	-77230.220	7621.218
44-21	-77244.936	7622.681
44-22	-77247.356	7620.852
44-23	-77176.985	7591.585
44-24	-77180.319	7621.385
44-26	-77168.091	7607.864

NO.	- X -	- Y -
44-27	-77153.331	7610.418
44-28	-77131.787	7628.084
44-29	-77249.850	7608.486
44-30	-77231.495	7606.293
44-31	-77215.982	7605.116
44-32	-77200.910	7604.906
44-33	-77185.873	7605.676
44-34	-77178.652	7606.482
44-35	-77238.883	7592.100
44-36	-77226.910	7590.903
44-37	-77214.804	7590.105
44-38	-77201.933	7589.914
44-39	-77189.745	7590.461
44-40	-77191.279	7620.409
44-41	-77202.477	7619.917
44-42	-77213.458	7620.074
44-43	-77224.669	7620.802
44-44	-77235.938	7621.786
44-45	-77237.403	7607.000
44-46	-77225.792	7605.859
44-47	-77214.133	7605.086
44-48	-77202.209	7604.919
44-49	-77190.508	7605.435
44-50	-77168.186	7607.852
44-51	-77165.595	7593.052

大和測量株式会社

現地とは必ずしも一致しないことがあります。あくまで参考図としてご利用ください。
 資料（写し）によって発生した直接または間接の損失、損害等について市では一切の責任を負いません。