


君津市 郡地区 画地出来形原子

郡三丁目10番

日付 平成21年12月18日

街区面積 2500.445
 合計面積 2500.445
 縮尺 1:300

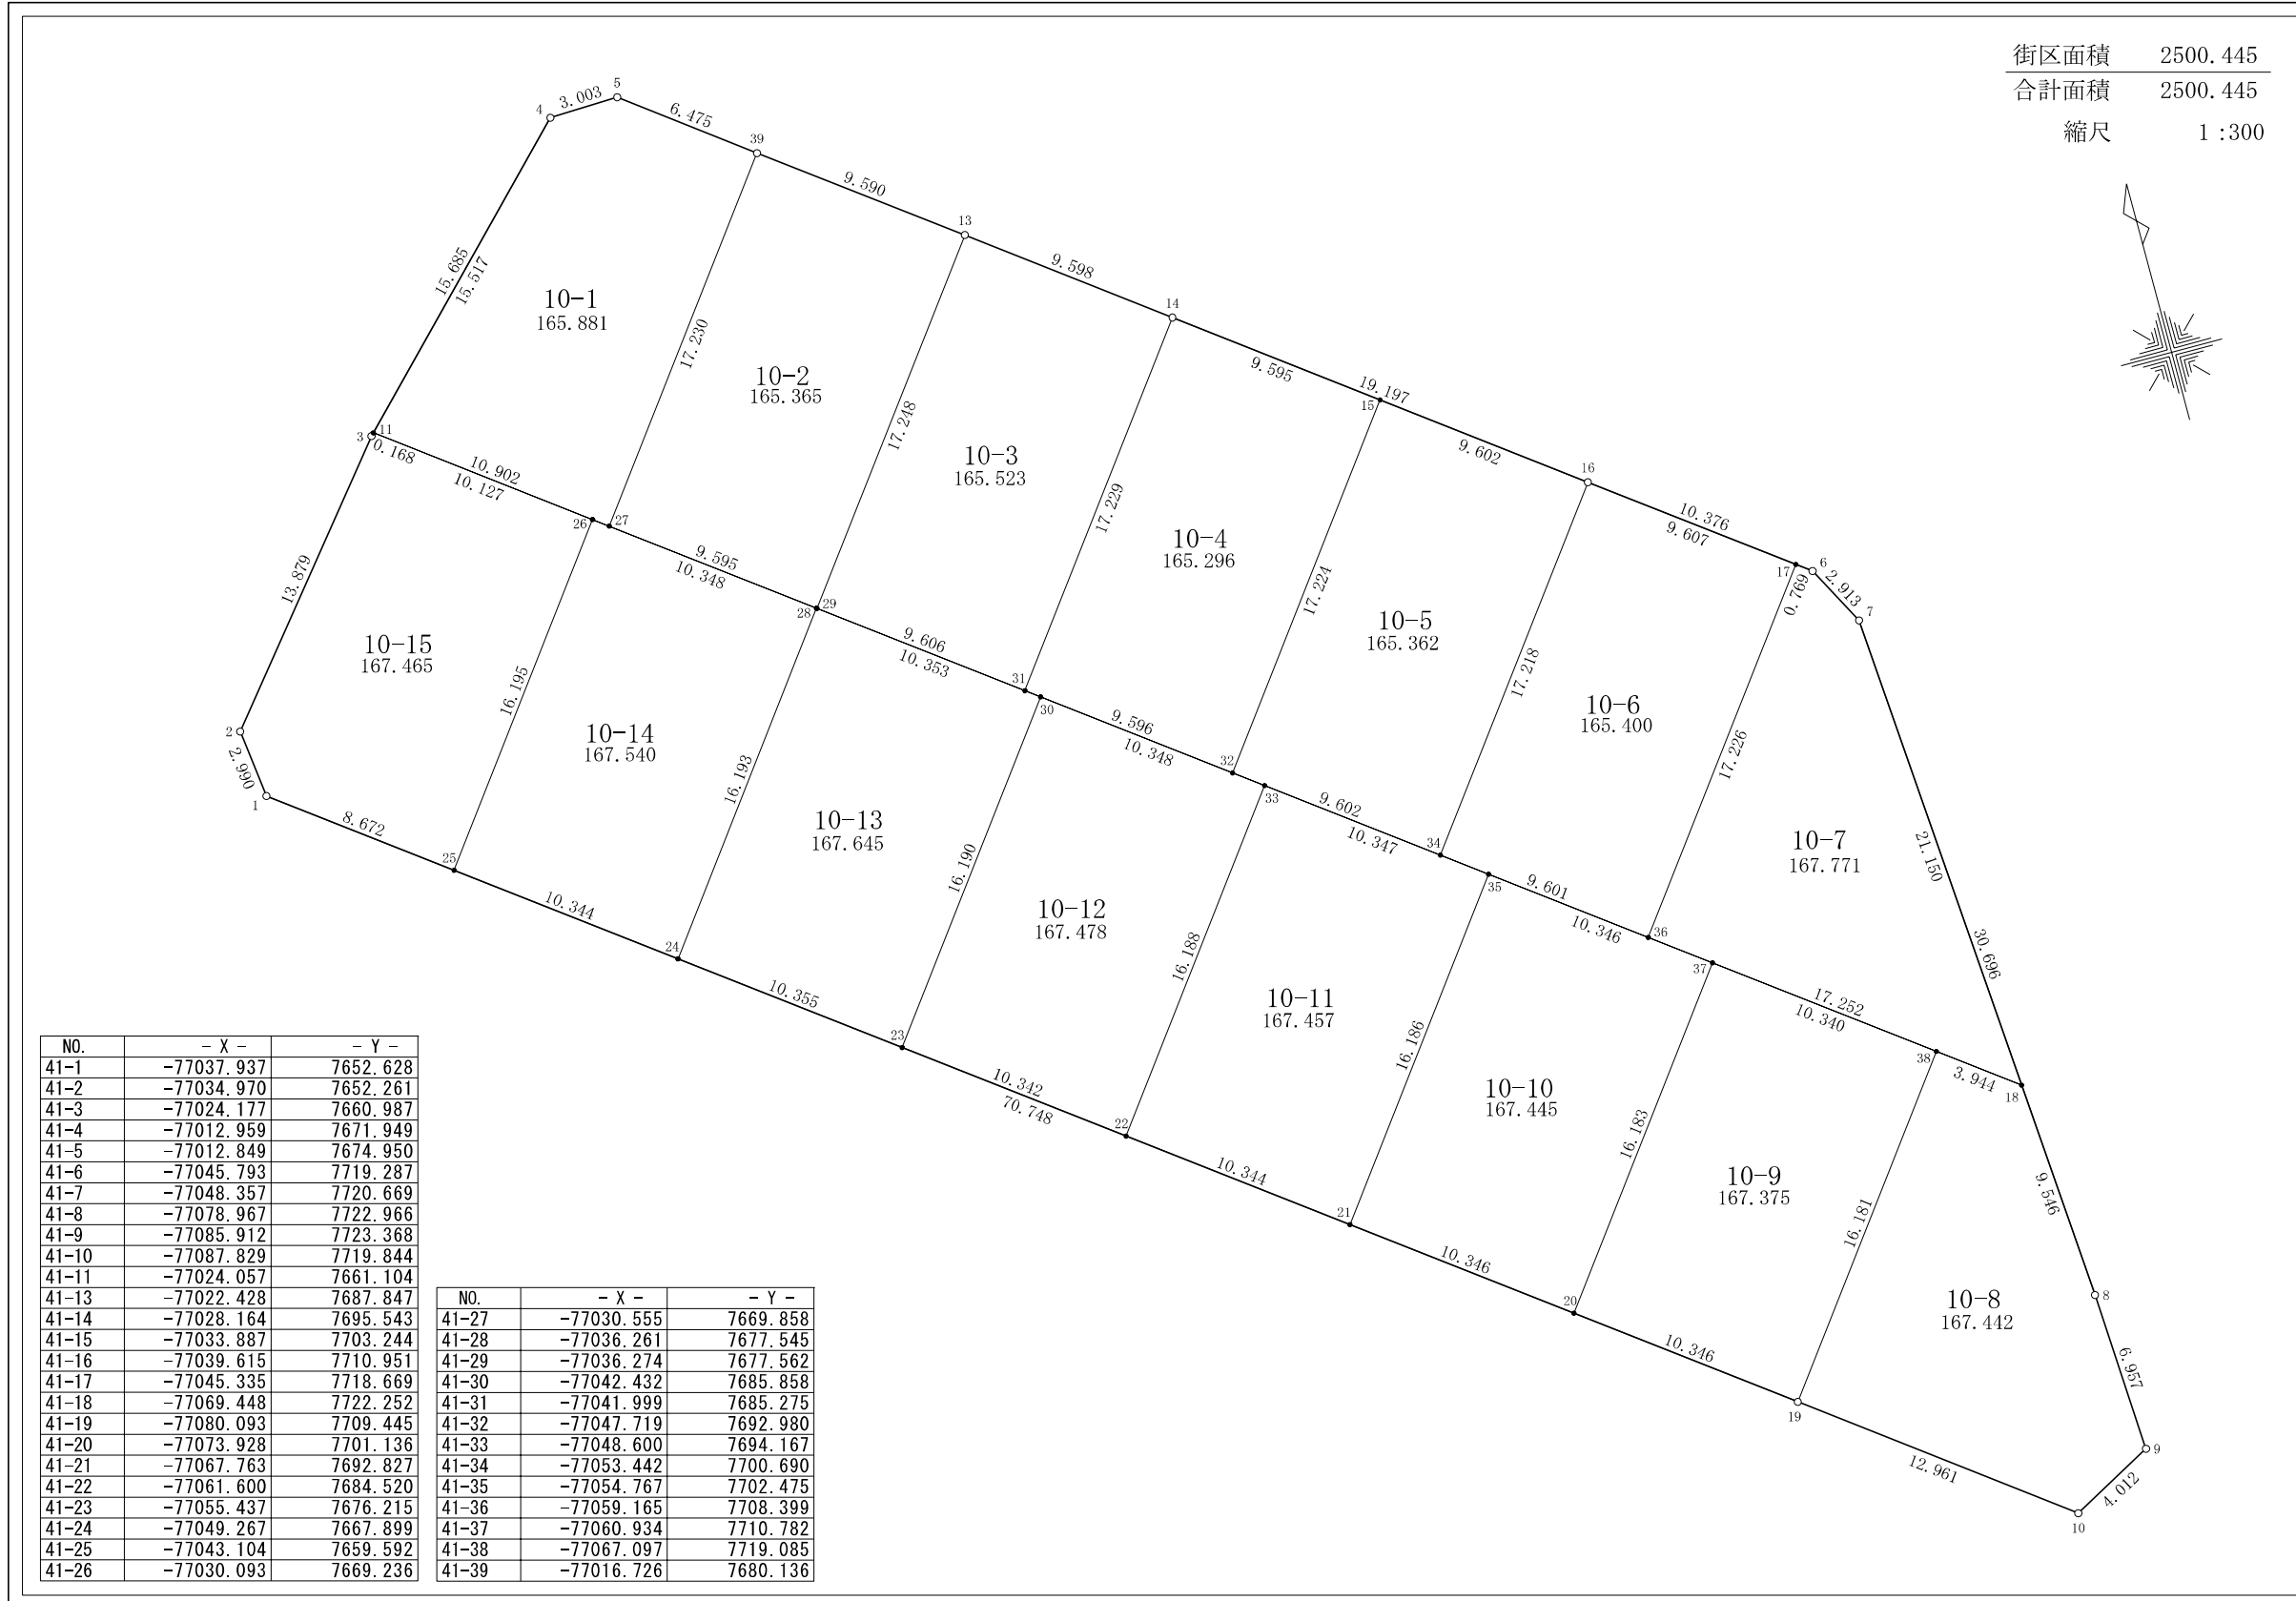

NO.	- X -	- Y -
41-1	-77037.937	7652.628
41-2	-77034.970	7652.261
41-3	-77024.177	7660.987
41-4	-77012.959	7671.949
41-5	-77012.849	7674.950
41-6	-77045.793	7719.287
41-7	-77048.357	7720.669
41-8	-77078.967	7722.966
41-9	-77085.912	7723.368
41-10	-77087.829	7719.844
41-11	-77024.057	7661.104
41-13	-77022.428	7687.847
41-14	-77028.164	7695.543
41-15	-77033.887	7703.244
41-16	-77039.615	7710.951
41-17	-77045.335	7718.669
41-18	-77069.448	7722.252
41-19	-77080.093	7709.445
41-20	-77073.928	7701.136
41-21	-77067.763	7692.827
41-22	-77061.600	7684.520
41-23	-77055.437	7676.215
41-24	-77049.267	7667.899
41-25	-77043.104	7659.592
41-26	-77030.093	7669.236

NO.	- X -	- Y -
41-27	-77030.555	7669.858
41-28	-77036.261	7677.545
41-29	-77036.274	7677.562
41-30	-77042.432	7685.858
41-31	-77041.999	7685.275
41-32	-77047.719	7692.980
41-33	-77048.600	7694.167
41-34	-77053.442	7700.690
41-35	-77054.767	7702.475
41-36	-77059.165	7708.399
41-37	-77060.934	7710.782
41-38	-77067.097	7719.085
41-39	-77016.726	7680.136

大和測量株式会社

現地とは必ずしも一致しないことがあります。あくまで参考図としてご利用ください。
 資料（写し）によって発生した直接または間接の損失、損害等について市では一切の責任を負いません。