
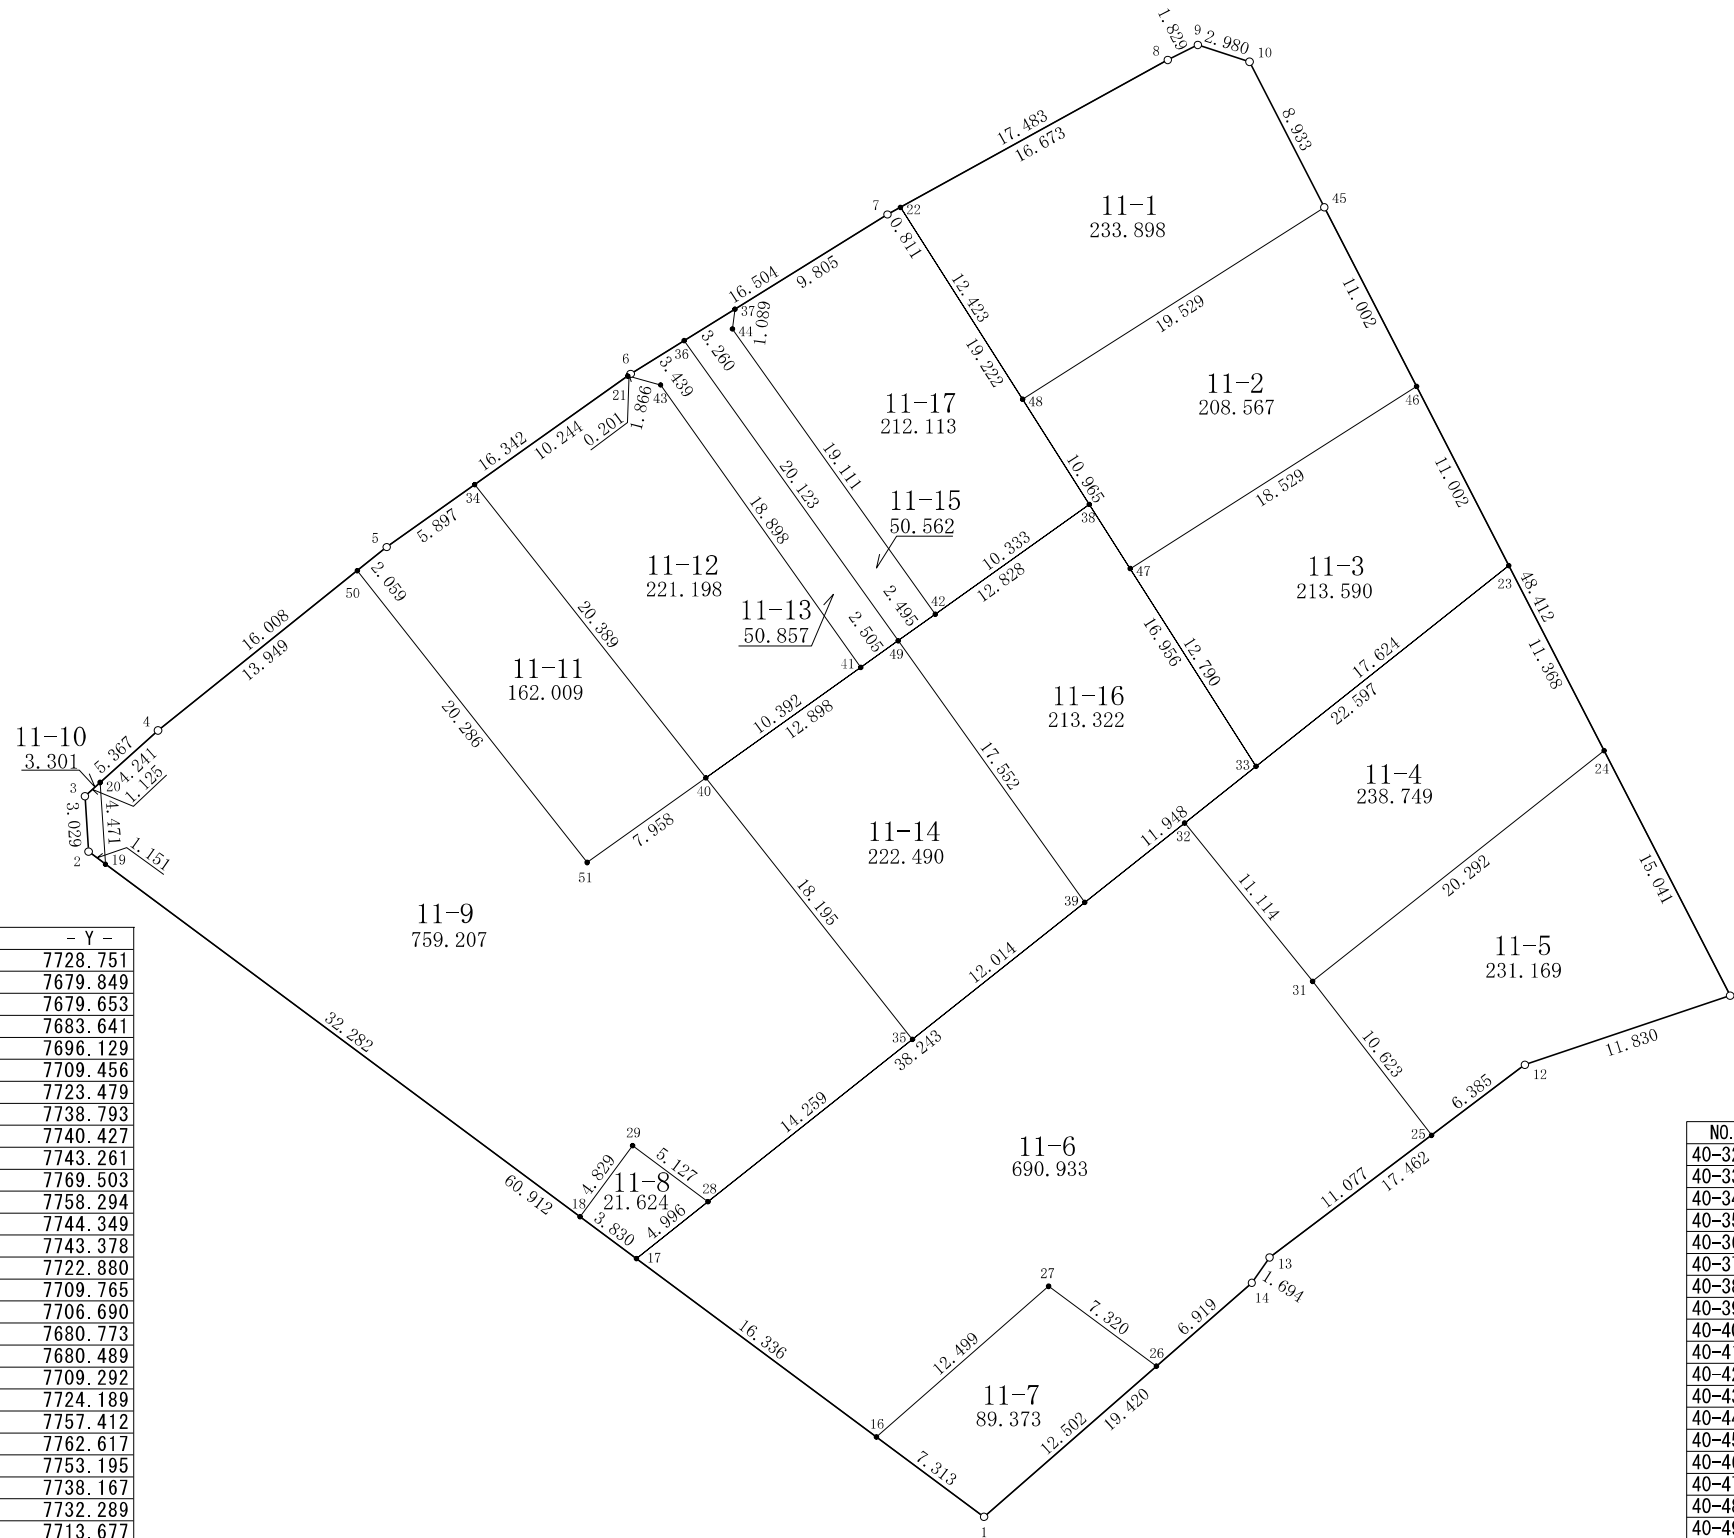


君津市 郡地区 画地出来形原子

郡三丁目11番

日付 平成21年12月18日

街区面積 3822.968
 合計面積 3822.962
 縮尺 1:400

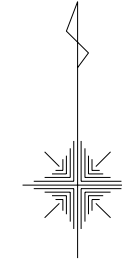

NO.	- X -	- Y -
40-1	-77045.335	7728.751
40-2	-77009.018	7679.849
40-3	-77005.995	7679.653
40-4	-77002.404	7683.641
40-5	-76992.389	7696.129
40-6	-76982.931	7709.456
40-7	-76974.229	7723.479
40-8	-76965.794	7738.793
40-9	-76964.972	7740.427
40-10	-76965.892	7743.261
40-11	-77016.880	7769.503
40-12	-77020.662	7758.294
40-13	-77031.172	7744.349
40-14	-77032.560	7743.378
40-16	-77040.975	7722.880
40-17	-77031.235	7709.765
40-18	-77028.951	7706.690
40-19	-77009.704	7680.773
40-20	-77005.242	7680.489
40-21	-76983.047	7709.292
40-22	-76973.838	7724.189
40-23	-76993.402	7757.412
40-24	-77003.508	7762.617
40-25	-77024.505	7753.195
40-26	-77037.111	7738.167
40-27	-77032.748	7732.289
40-28	-77028.128	7713.677
40-29	-77025.069	7709.562
40-31	-77016.097	7746.702

NO.	- X -	- Y -
40-32	-77007.454	7739.715
40-33	-77004.361	7743.610
40-34	-76988.976	7700.938
40-35	-77019.262	7724.844
40-36	-76981.118	7712.378
40-37	-76979.399	7715.148
40-38	-76990.055	7734.508
40-39	-77011.791	7734.253
40-40	-77004.988	7713.560
40-41	-76998.955	7722.022
40-42	-76996.053	7726.094
40-43	-76983.538	7711.092
40-44	-76980.480	7715.016
40-45	-76973.840	7747.338
40-46	-76983.621	7752.375
40-47	-76993.570	7736.744
40-48	-76984.319	7730.858
40-49	-76997.501	7724.062
40-50	-76993.676	7694.522
40-51	-77009.608	7707.080

現地とは必ずしも一致しないことがあります。あくまで参考図としてご利用ください。
 資料（写し）によって発生した直接または間接の損失、損害等について市では一切の責任を負いません。