
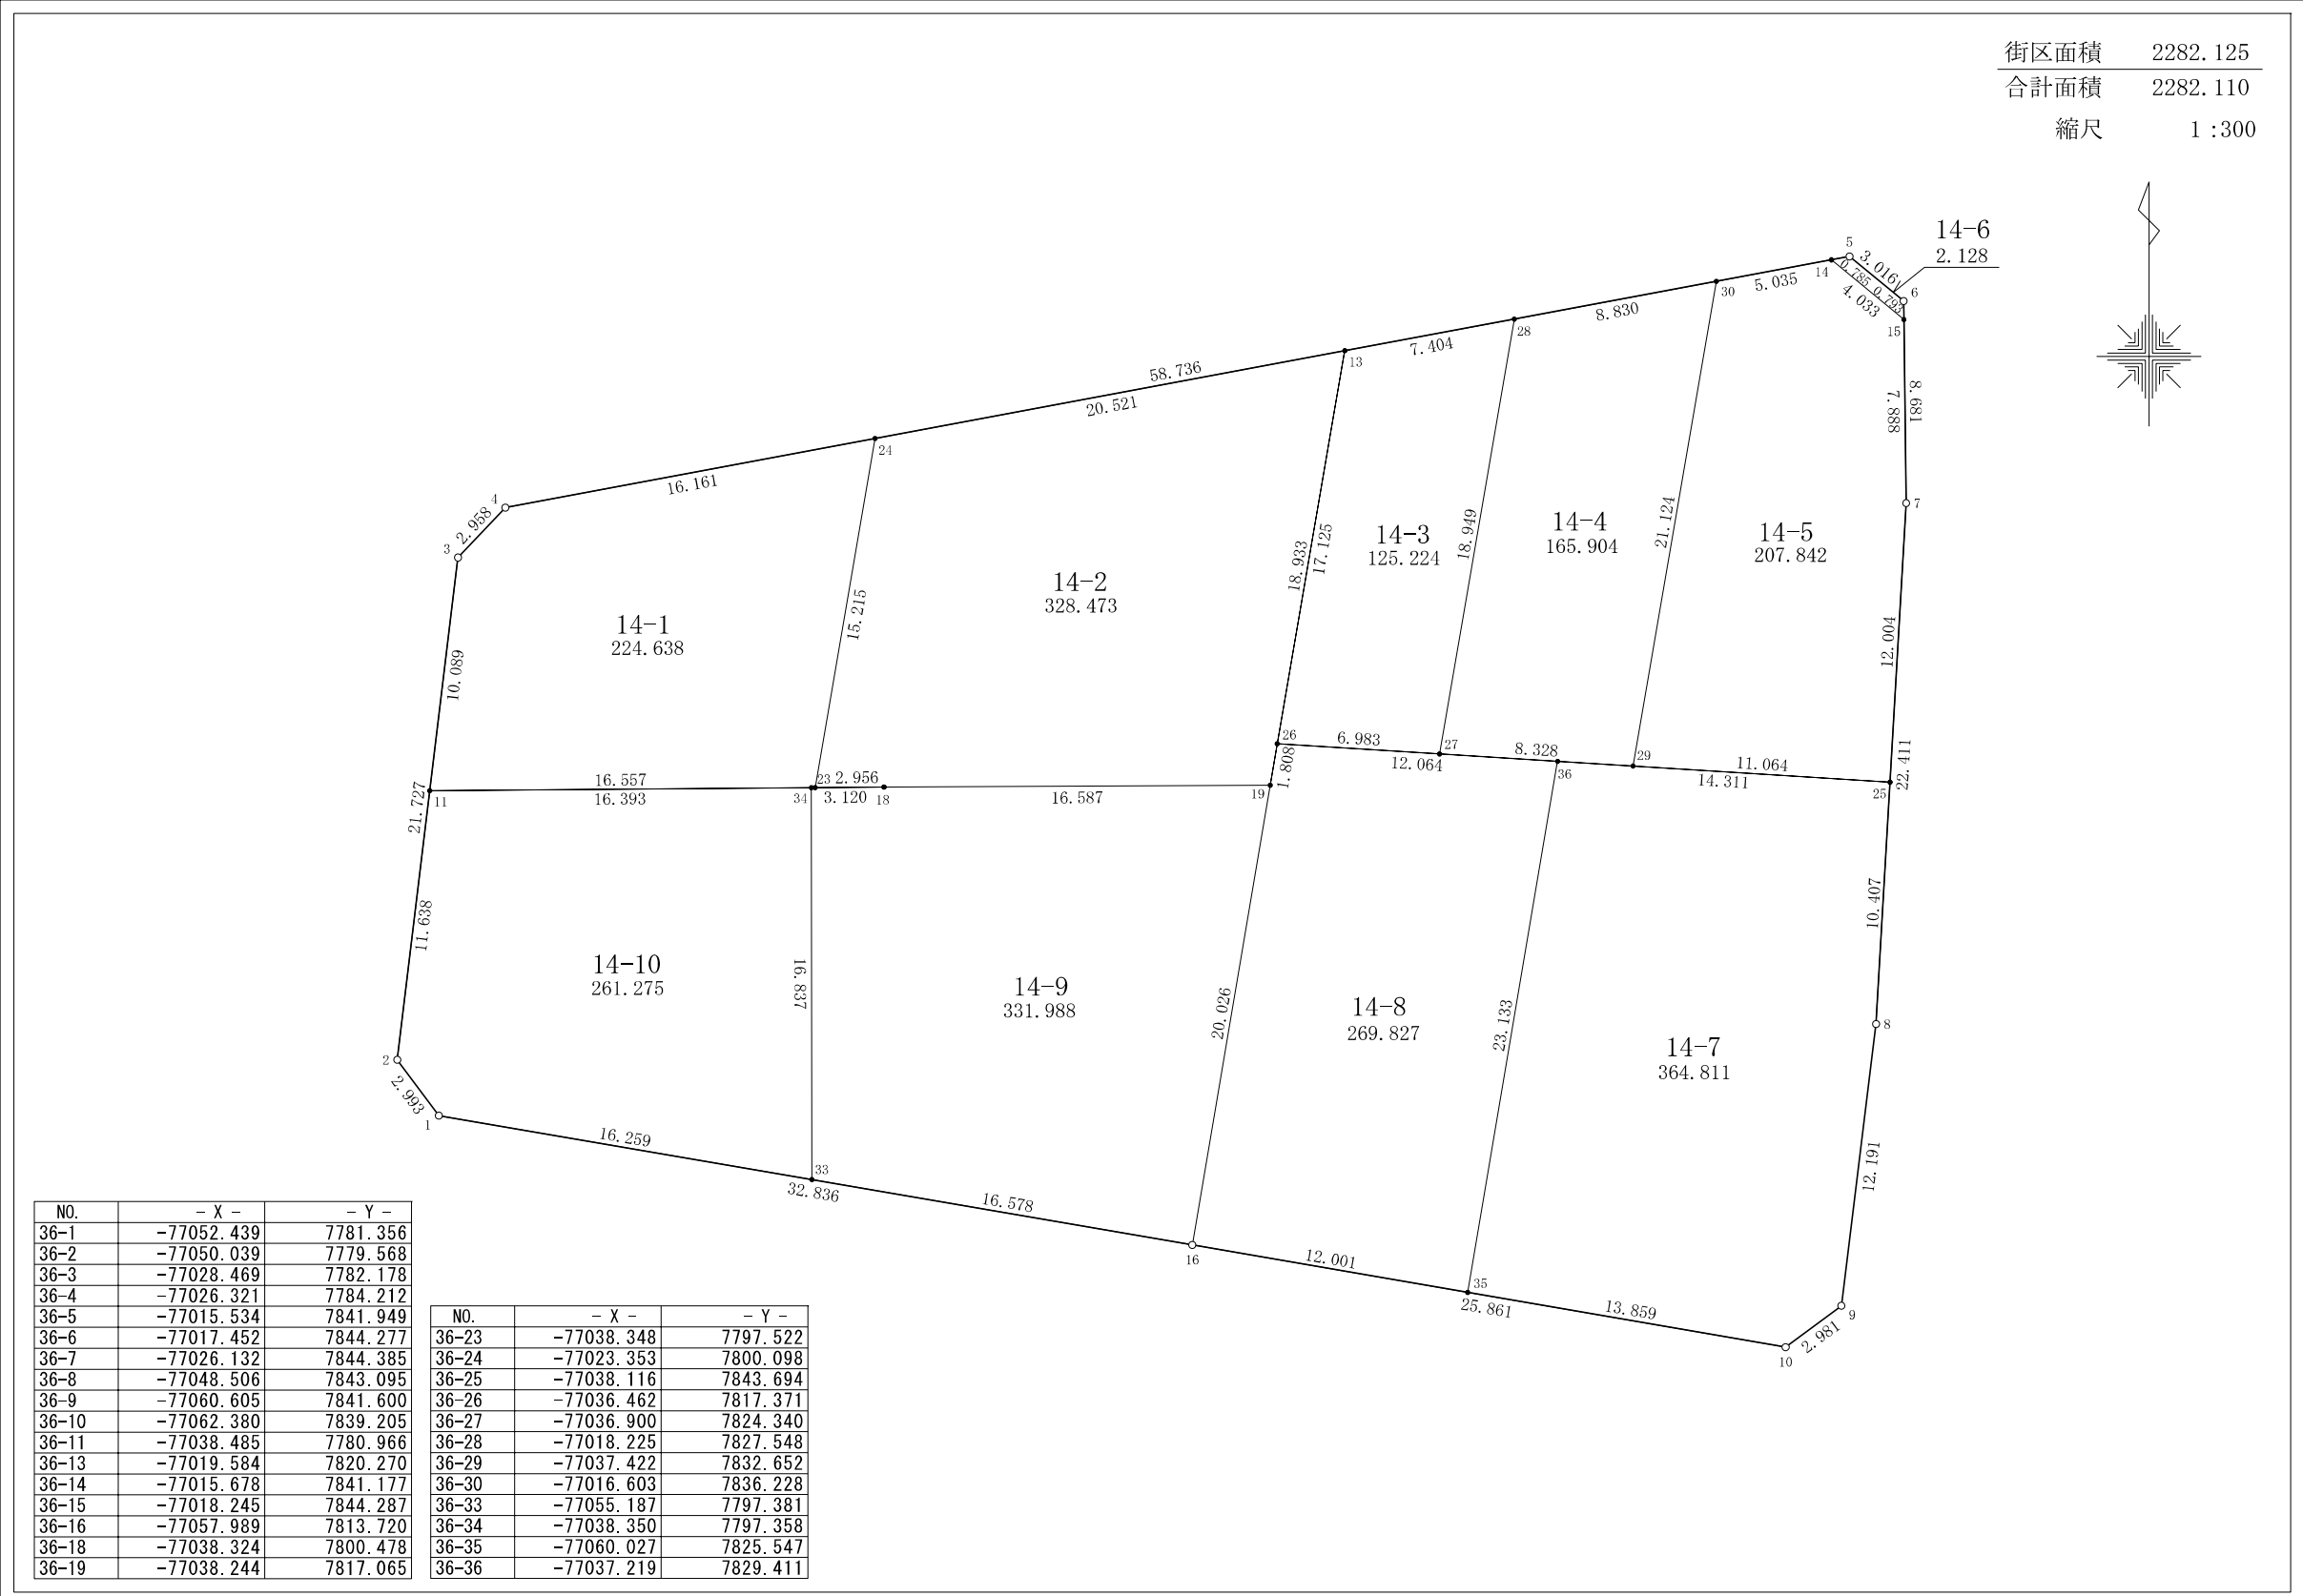


君津市 郡地区 画地出来形原子

郡三丁目14番

日付 平成21年12月18日

街区面積 2282.125
 合計面積 2282.110
 縮尺 1:300

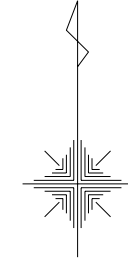

NO.	- X -	- Y -
36-1	-77052.439	7781.356
36-2	-77050.039	7779.568
36-3	-77028.469	7782.178
36-4	-77026.321	7784.212
36-5	-77015.534	7841.949
36-6	-77017.452	7844.277
36-7	-77026.132	7844.385
36-8	-77048.506	7843.095
36-9	-77060.605	7841.600
36-10	-77062.380	7839.205
36-11	-77038.485	7780.966
36-13	-77019.584	7820.270
36-14	-77015.678	7841.177
36-15	-77018.245	7844.287
36-16	-77057.989	7813.720
36-18	-77038.324	7800.478
36-19	-77038.244	7817.065

NO.	- X -	- Y -
36-23	-77038.348	7797.522
36-24	-77023.353	7800.098
36-25	-77038.116	7843.694
36-26	-77036.462	7817.371
36-27	-77036.900	7824.340
36-28	-77018.225	7827.548
36-29	-77037.422	7832.652
36-30	-77016.603	7836.228
36-33	-77055.187	7797.381
36-34	-77038.350	7797.358
36-35	-77060.027	7825.547
36-36	-77037.219	7829.411

現地とは必ずしも一致しないことがあります。あくまで参考図としてご利用ください。
 資料（写し）によって発生した直接または間接の損失、損害等について市では一切の責任を負いません。

大和測量株式会社