
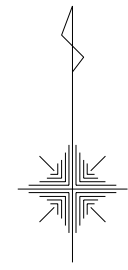


君津市 郡地区 画地出来形原子

郡三丁目16番

日付 平成21年12月18日

街区面積 1710.902
 合計面積 1710.907
 縮尺 1:300

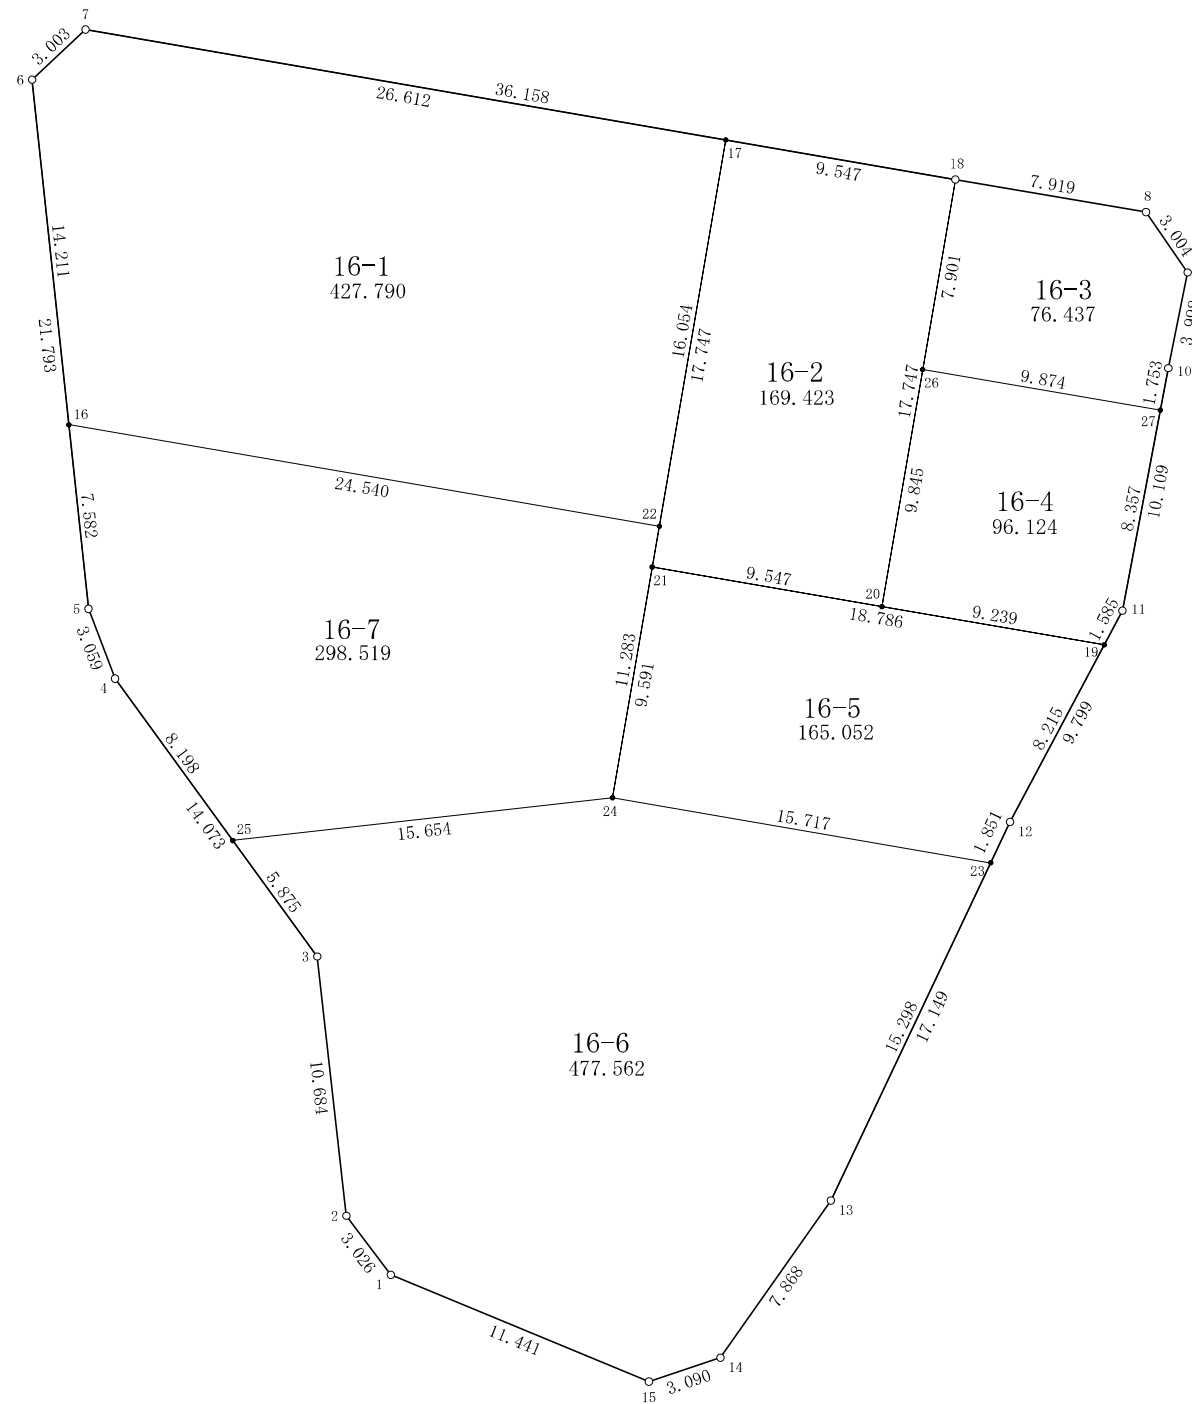

NO.	- X -	- Y -
38-1	-77150.249	7788.757
38-2	-77147.833	7786.935
38-3	-77137.216	7785.744
38-4	-77125.841	7777.458
38-5	-77122.981	7776.373
38-6	-77101.311	7774.060
38-7	-77099.257	7776.251
38-8	-77106.729	7819.690
38-9	-77109.204	7821.393
38-10	-77113.123	7820.603
38-11	-77123.056	7818.724
38-12	-77131.708	7814.123
38-13	-77147.207	7806.784
38-14	-77153.643	7802.258
38-15	-77154.624	7799.328
38-16	-77115.442	7775.568
38-17	-77103.776	7802.476
38-18	-77105.397	7811.884
38-19	-77124.455	7817.980
38-20	-77122.887	7808.875
38-21	-77121.266	7799.467
38-22	-77119.598	7799.754
38-23	-77133.381	7813.331
38-24	-77130.718	7797.841
38-25	-77132.467	7782.285
38-26	-77113.184	7810.544
38-27	-77114.845	7820.277

現地とは必ずしも一致しないことがあります。あくまで参考図としてご利用ください。
 資料（写し）によって発生した直接または間接の損失、損害等について市では一切の責任を負いません。

大和測量株式会社