
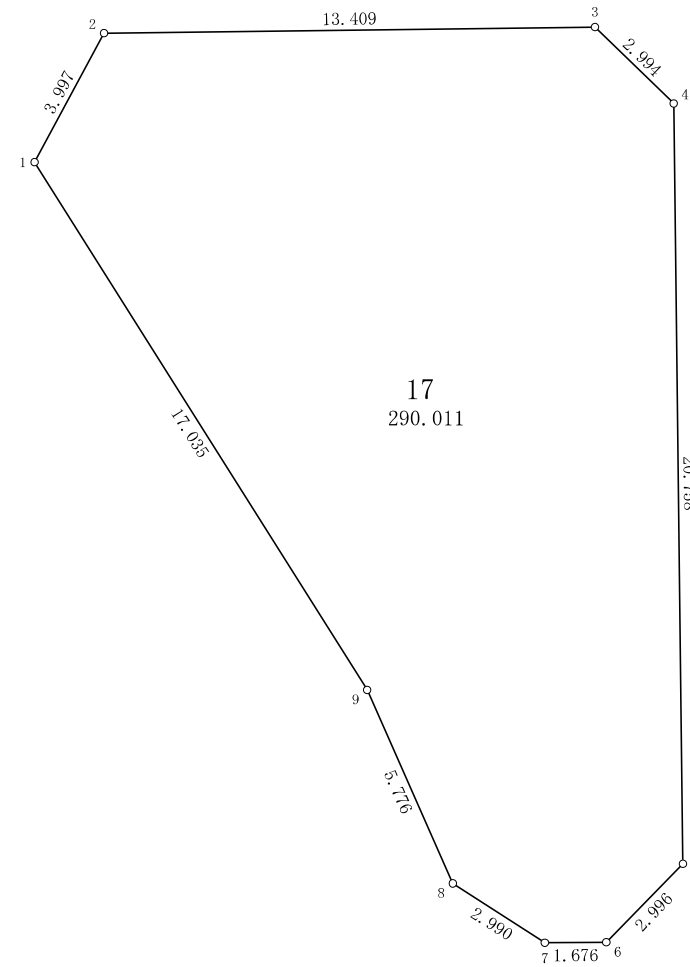


君津市 郡地区 画地出来形原子

郡三丁目17番 日付 平成21年12月18日

街区面積 290.011
 合計面積 290.011
 縮尺 1:200

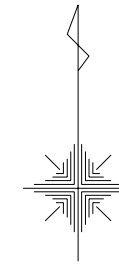

NO.	- X -	- Y -
35-1	-77017.194	7875.832
35-2	-77013.675	7877.728
35-3	-77013.508	7891.136
35-4	-77015.592	7893.285
35-5	-77036.348	7893.537
35-6	-77038.491	7891.444
35-7	-77038.502	7889.768
35-8	-77036.887	7887.252
35-9	-77031.605	7884.916

大和測量株式会社

現地とは必ずしも一致しないことがあります。あくまで参考図としてご利用ください。
 資料（写し）によって発生した直接または間接の損失、損害等について市では一切の責任を負いません。