
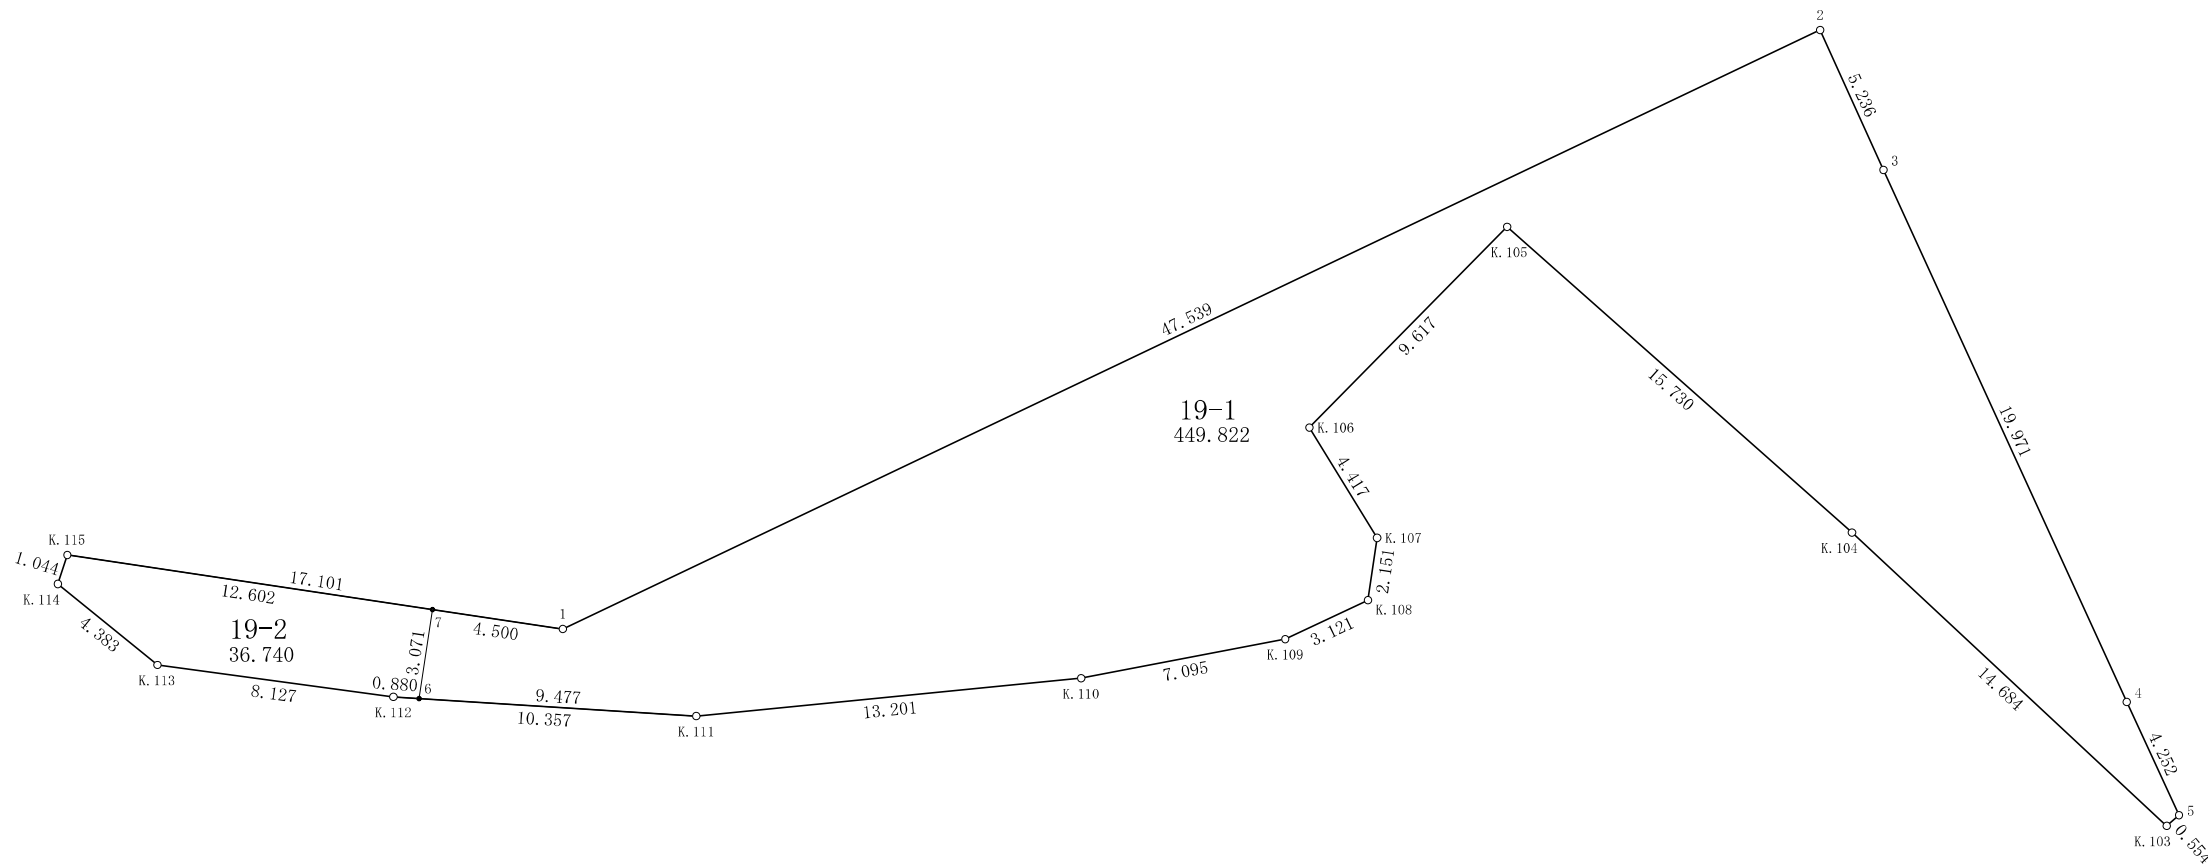


君津市 郡地区 画地出来形原子

郡三丁目19番

日付 平成21年12月18日

街区面積 486.562
 合計面積 486.562
 縮尺 1:250

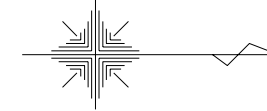

NO.	- X -	- Y -
29-1	-76898.671	7874.754
29-2	-76855.752	7854.312
29-3	-76853.593	7859.082
29-4	-76845.284	7877.242
29-5	-76843.504	7881.103
29-6	-76903.575	7877.125
29-7	-76903.121	7874.088
K.103	-76843.921	7881.468
K.104	-76854.665	7871.458
K.105	-76866.437	7861.025
K.106	-76873.186	7867.876
K.107	-76870.875	7871.640
K.108	-76871.186	7873.768
K.109	-76874.011	7875.095
K.110	-76880.979	7876.432
K.111	-76894.117	7877.724
K.112	-76904.453	7877.069
K.113	-76912.506	7875.977
K.114	-76915.909	7873.214
K.115	-76915.584	7872.222

大和測量株式会社

現地とは必ずしも一致しないことがあります。あくまで参考図としてご利用ください。
 資料（写し）によって発生した直接または間接の損失、損害等について市では一切の責任を負いません。