
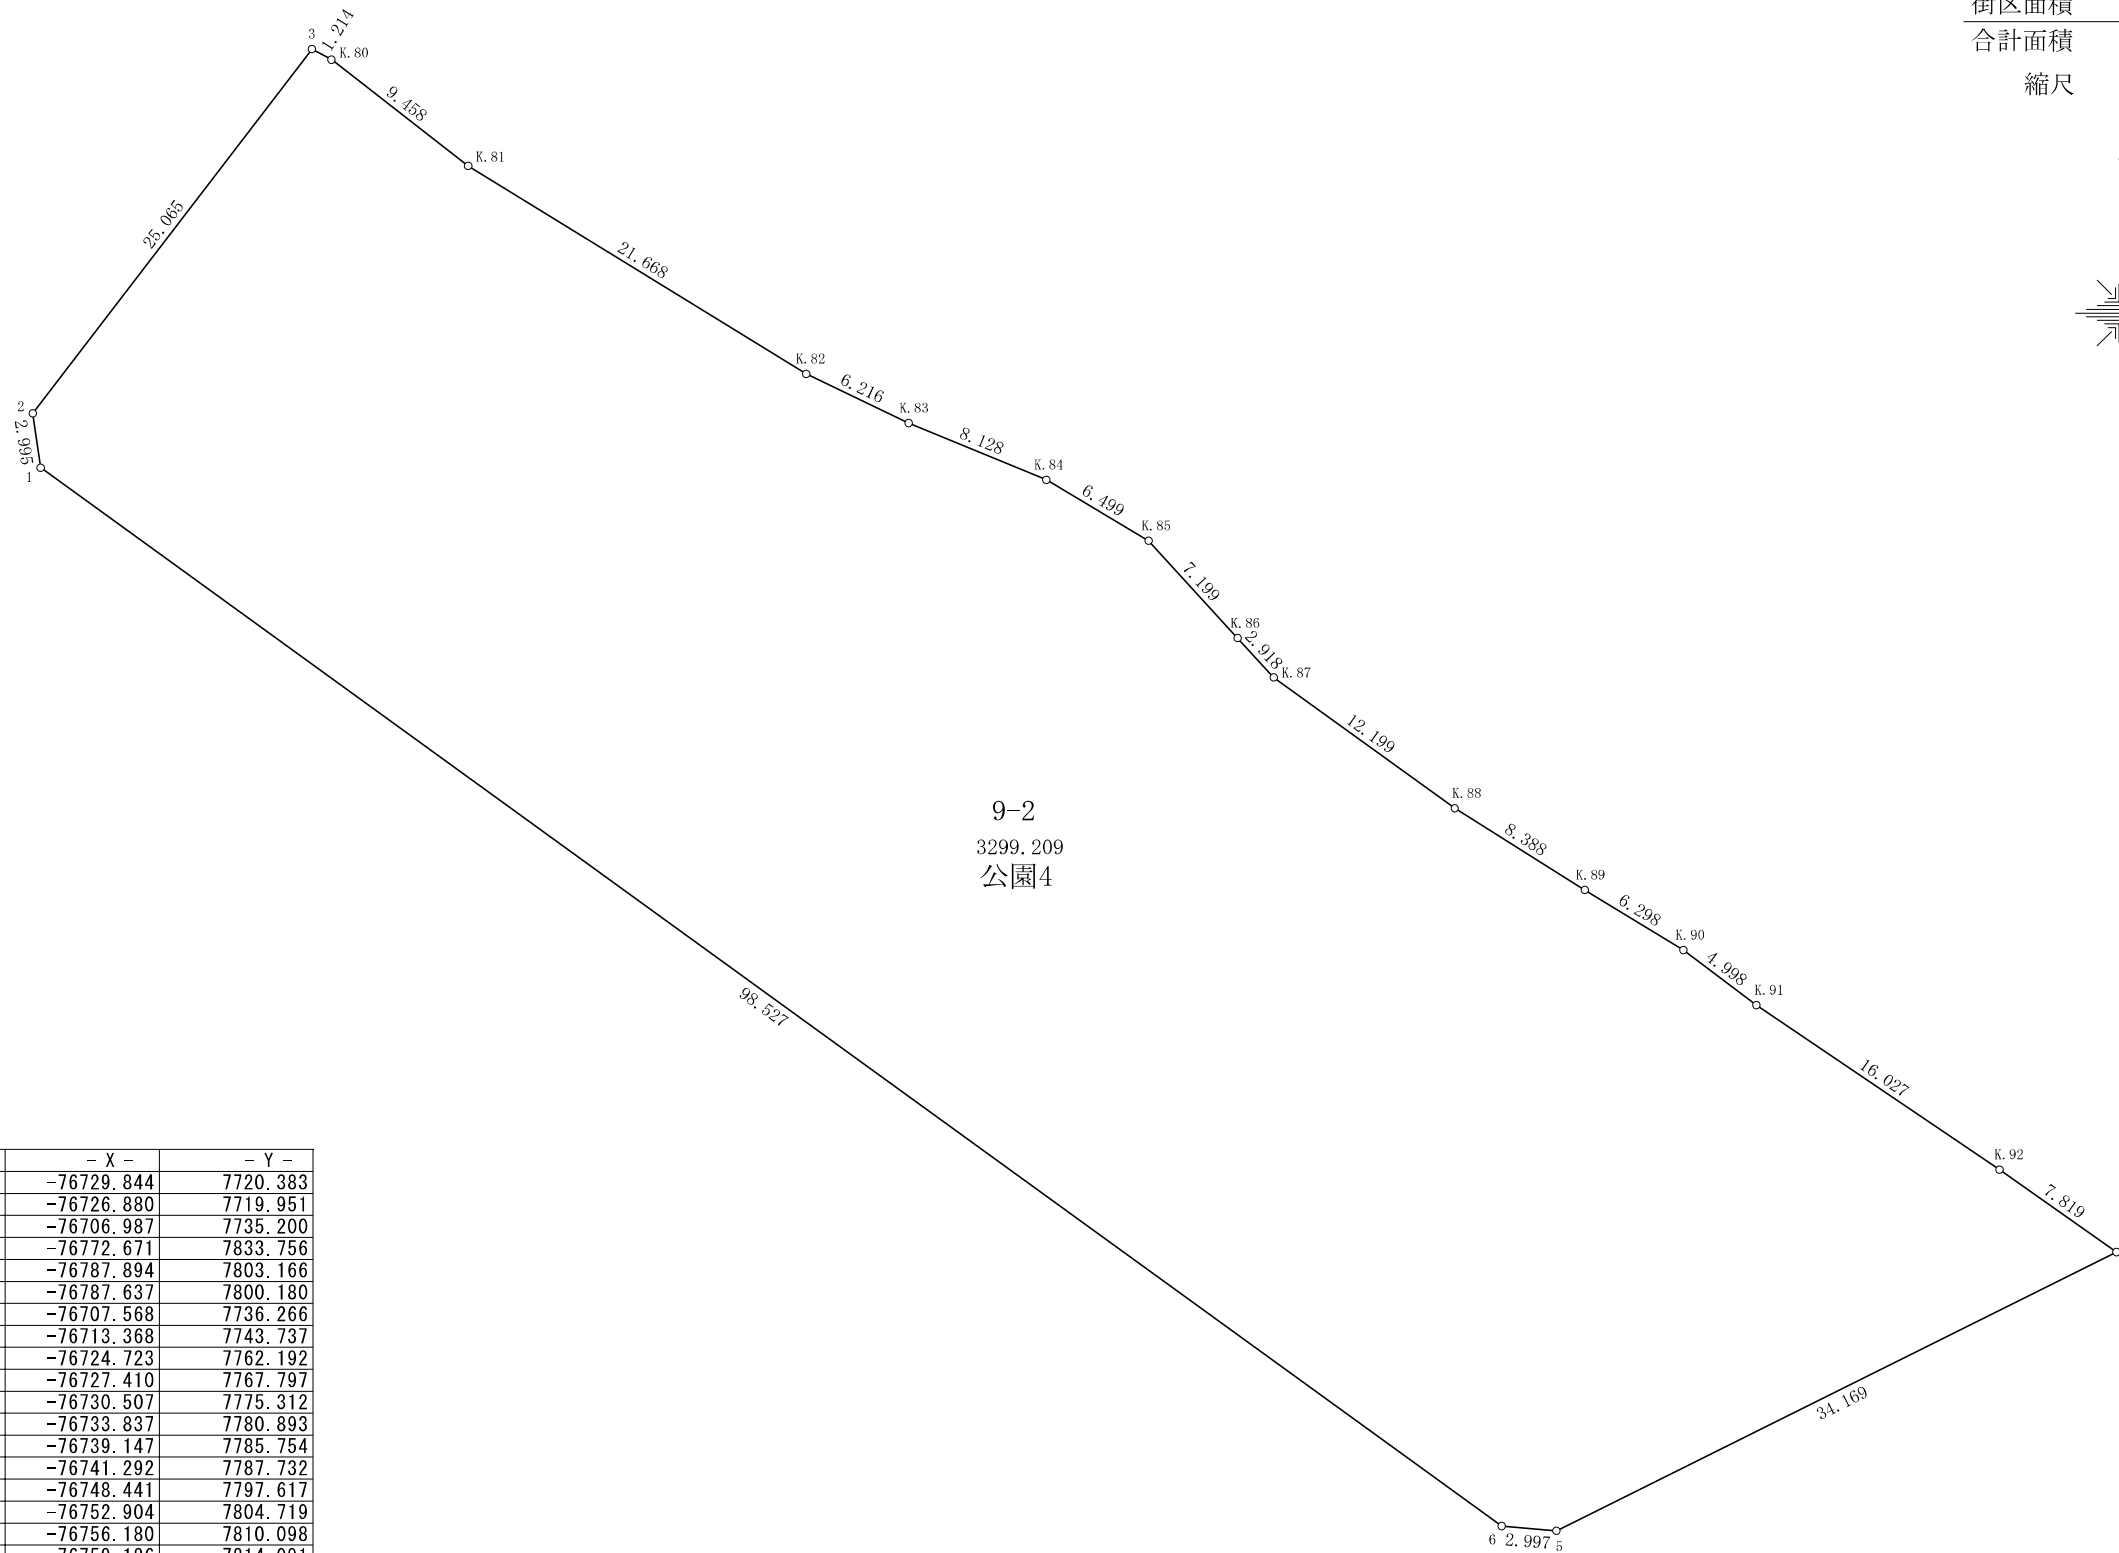


君津市 郡地区 画地出来形原子

常代二丁目9番(公園4) 日付 平成21年12月18日

街区面積 3299.209
 合計面積 3299.209
 縮尺 1:400

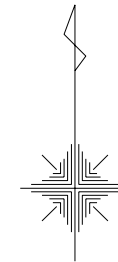

NO.	- X -	- Y -
23-1	-76729.844	7720.383
23-2	-76726.880	7719.951
23-3	-76706.987	7735.200
23-4	-76772.671	7833.756
23-5	-76787.894	7803.166
23-6	-76787.637	7800.180
K.80	-76707.568	7736.266
K.81	-76713.368	7743.737
K.82	-76724.723	7762.192
K.83	-76727.410	7767.797
K.84	-76730.507	7775.312
K.85	-76733.837	7780.893
K.86	-76739.147	7785.754
K.87	-76741.292	7787.732
K.88	-76748.441	7797.617
K.89	-76752.904	7804.719
K.90	-76756.180	7810.098
K.91	-76759.186	7814.091
K.92	-76768.167	7827.365

大和測量株式会社

現地とは必ずしも一致しないことがあります。あくまで参考図としてご利用ください。
 資料(写し)によって発生した直接または間接の損失、損害等について市では一切の責任を負いません。