都市公園位置図

A0　S=1:10,000

計画の名称　君津市都市公園の長寿命化と安全・安心な公園づくり
計画の期間　令和３年度～令和５年度　（３年間）

番号　Ａ１２－００１
要素事業名　君津市都市公園安全・安心対策事業
事業内容　長寿命化計画策定

当初計画対象公園　：　青　（８０公園）
変更計画追加公園　：　赤　（１０公園）
計画対象外公園　：　黒　（　１公園（計画策定済））

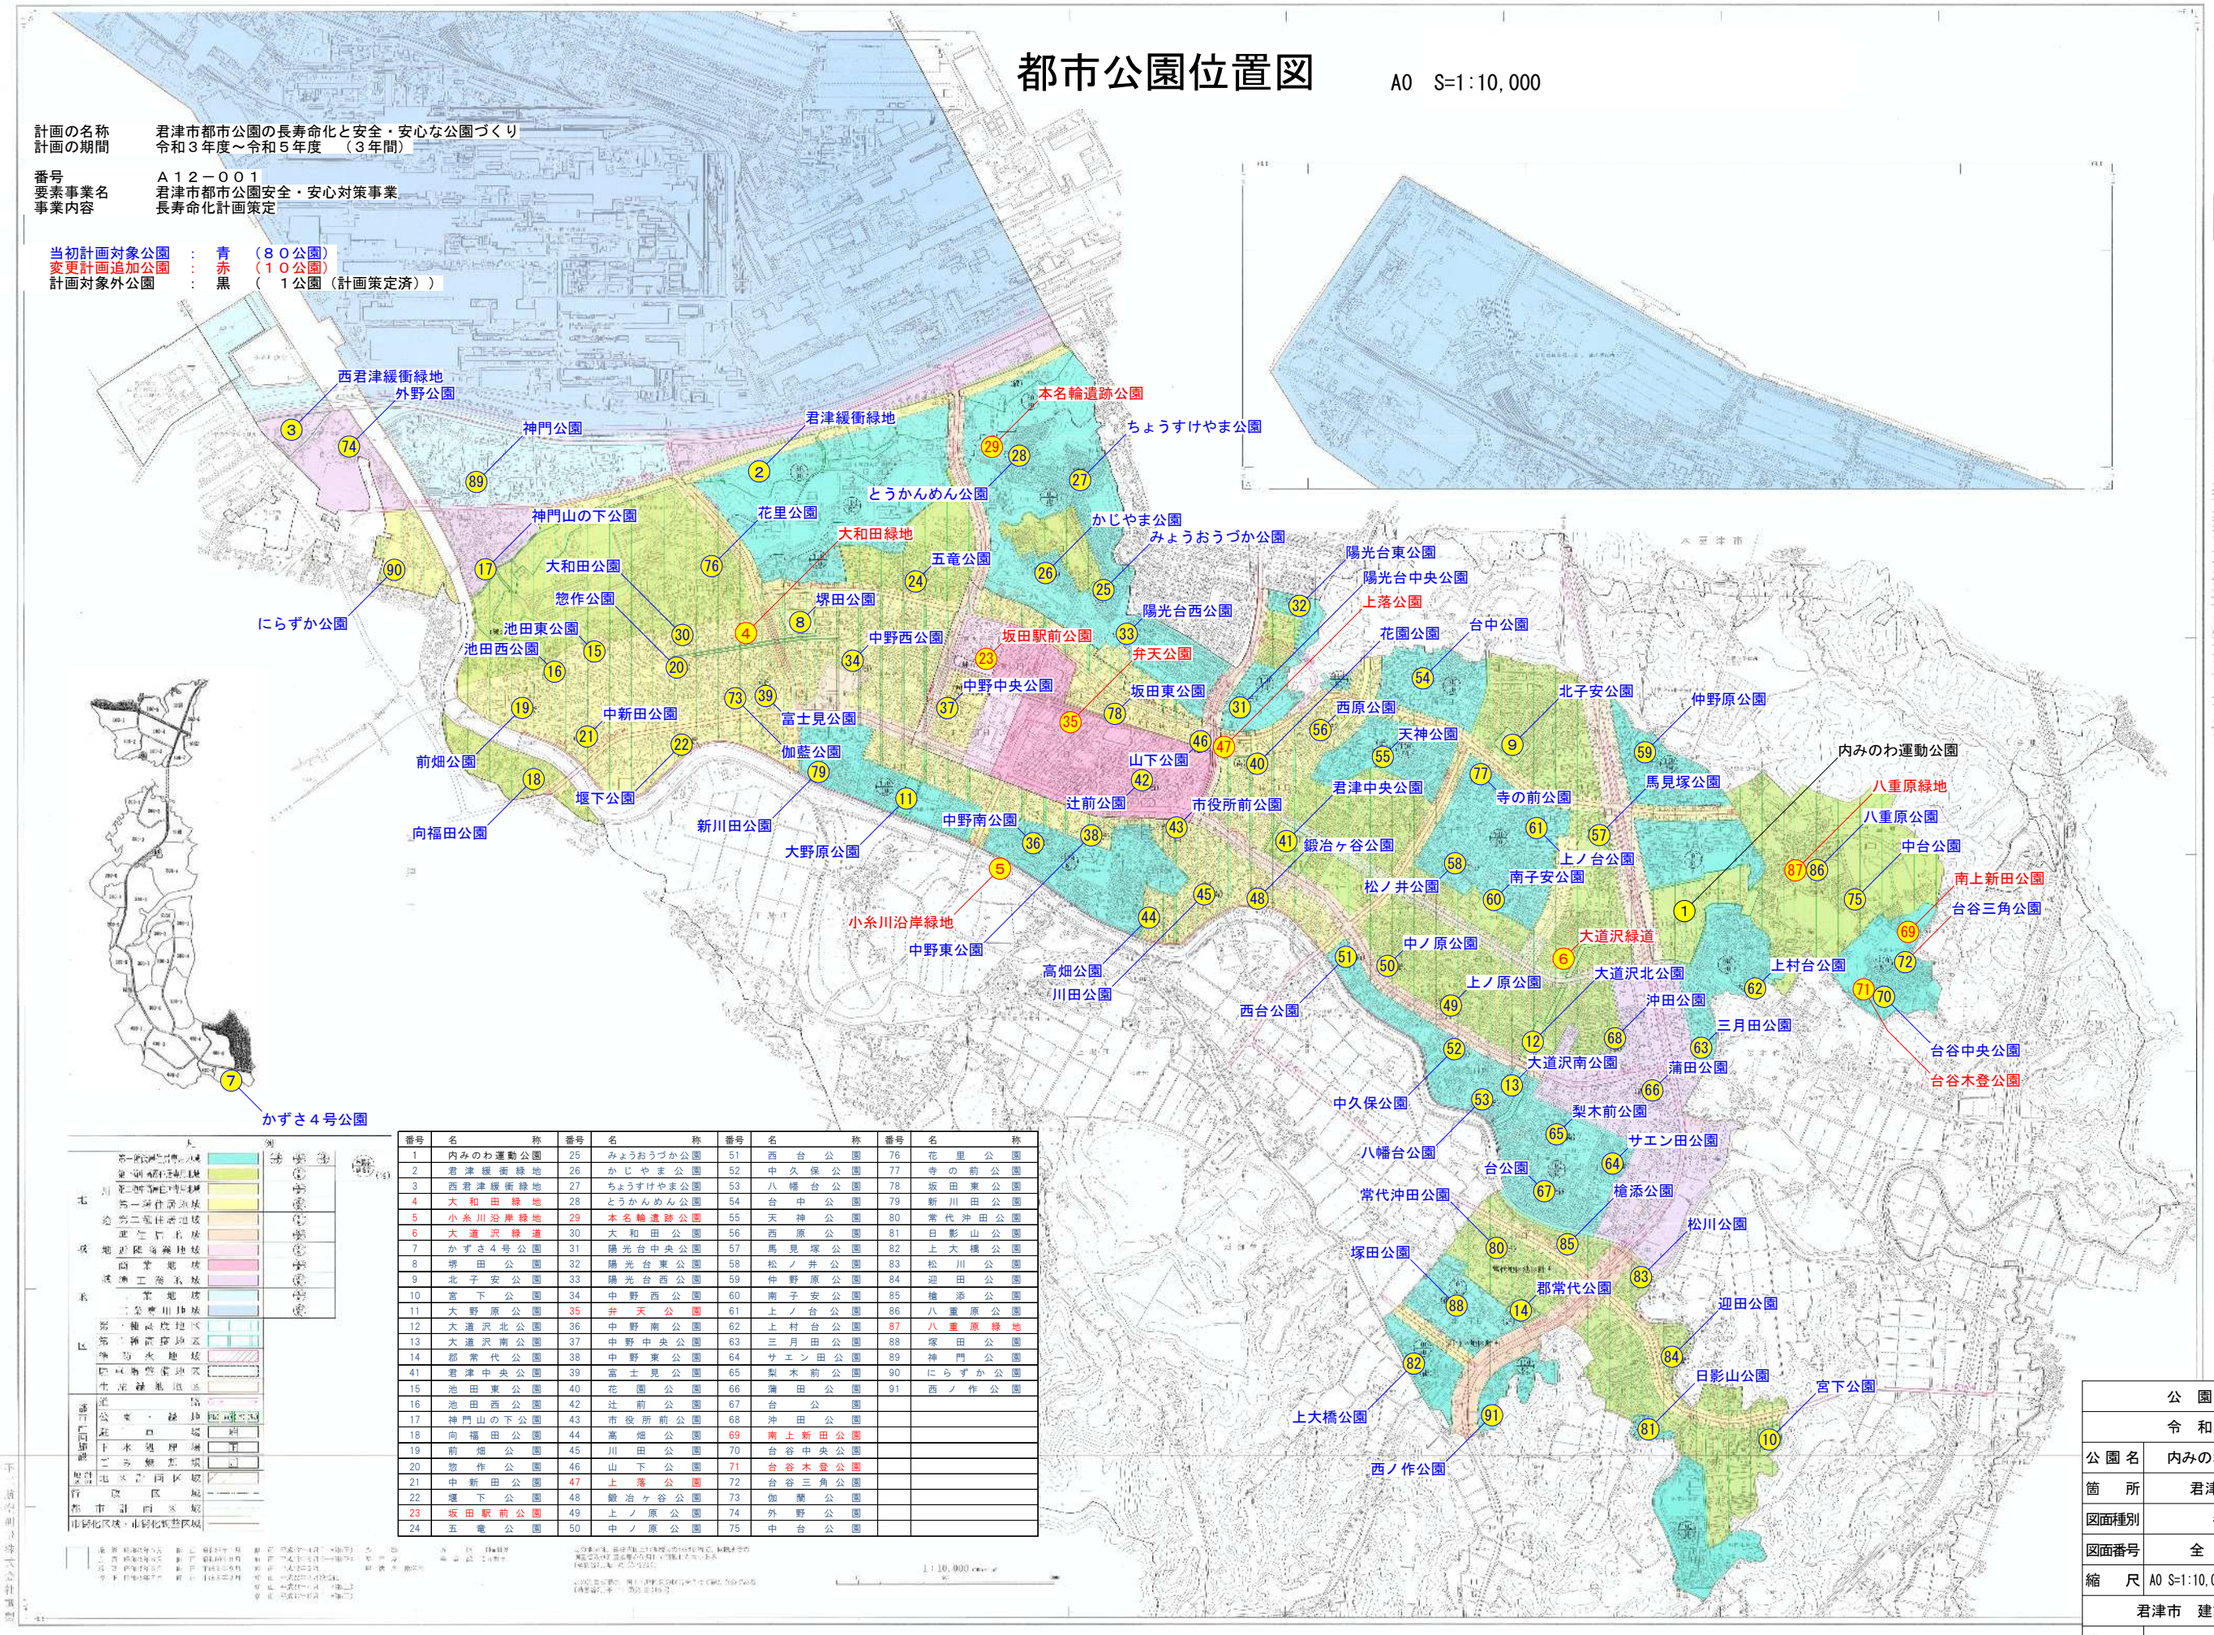

番号	名称	番号	名称	番号	名称	番号	名称
1	内みのわ運動公園	25	みょうおうづか公園	51	西台公園	76	花里公園
2	君津緩衝緑地	26	かじやま公園	52	中久保公園	77	寺の前公園
3	西君津緩衝緑地	27	ちょうすけやま公園	53	八幡台公園	78	坂田東公園
4	大和田緑地	28	とうかんめん公園	54	台中公園	79	新川田公園
5	小糸川沿岸緑地	29	本名輪遺跡公園	55	天神公園	80	常代沖田公園
6	大道沢緑道	30	大和田公園	56	西原公園	81	日影山公園
7	かずさ４号公園	31	陽光台中央公園	57	馬見塚公園	82	上大橋公園
8	堺田公園	32	陽光台東公園	58	松ノ井公園	83	松川公園
9	北子安公園	33	陽光台西公園	59	仲野原公園	84	迎田公園
10	宮下公園	34	中野西公園	60	南子安公園	85	槍添公園
11	大野原公園	35	弁天公園	61	上ノ台公園	86	八重原公園
12	大道沢北公園	36	中野南公園	62	上村台公園	87	八重原緑地
13	大道沢南公園	37	中野中央公園	63	三月田公園	88	塚田公園
14	郡常代公園	38	中野東公園	64	サエン田公園	89	神門公園
41	君津中央公園	39	富士見公園	65	梨木前公園	90	にらずか公園
15	池田東公園	40	花園公園	66	蒲田公園	91	西ノ作公園
16	池田西公園	42	辻前公園	67	台公園		
17	神門山の下公園	43	市役所前公園	68	沖田公園		
18	向福田公園	44	高畑公園	69	南上新田公園		
19	前畑公園	45	川田公園	70	台谷中央公園		
20	惣作公園	46	山下公園	71	台谷木登公園		
21	中新田公園	47	上落公園	72	台谷三角公園		
22	堰下公園	48	鍛冶ヶ谷公園	73	伽藍公園		
23	坂田駅前公園	49	上ノ原公園	74	外野公園		
24	五竜公園	50	中ノ原公園	75	中台公園		

公園位置図	
令和４年度	
公園名	内みのわ運動公園外９０公園
箇所	君津市 内箕輪 地先外
図面種別	都市公園位置図
図面番号	全 1 葉の内第 1 号
縮尺	A0 S=1:10,000　内容表示
君津市　建設部　公園緑地課	
課長	設計者氏名