

議案第 9 号

市道路線の変更について

下記の路線を変更したいので、道路法（昭和 27 年法律第 180 号）第 10 条第 3 項の規定により、議会の議決を求める。

記

路 線 名	新旧別	起 点	終 点	主たる経過地
西栗倉、前畑 1 号線	新	君津市西栗倉字前畑 1 1 6 番 3 地先	君津市西栗倉字前畑 1 0 4 番 1 地先	
	旧	君津市西栗倉字前畑 1 1 6 番 3 地先	君津市西栗倉字前畑 1 0 2 番地先	

令和 4 年 6 月 2 日提出


君津市長 石 井 宏 子

市道路線位置図 S = 1 : 50, 000



西栗倉、前畑3号線 (認定)
西栗倉、前畑1号線 (変更)

市道路線変更案内図 S = 1 : 2, 500

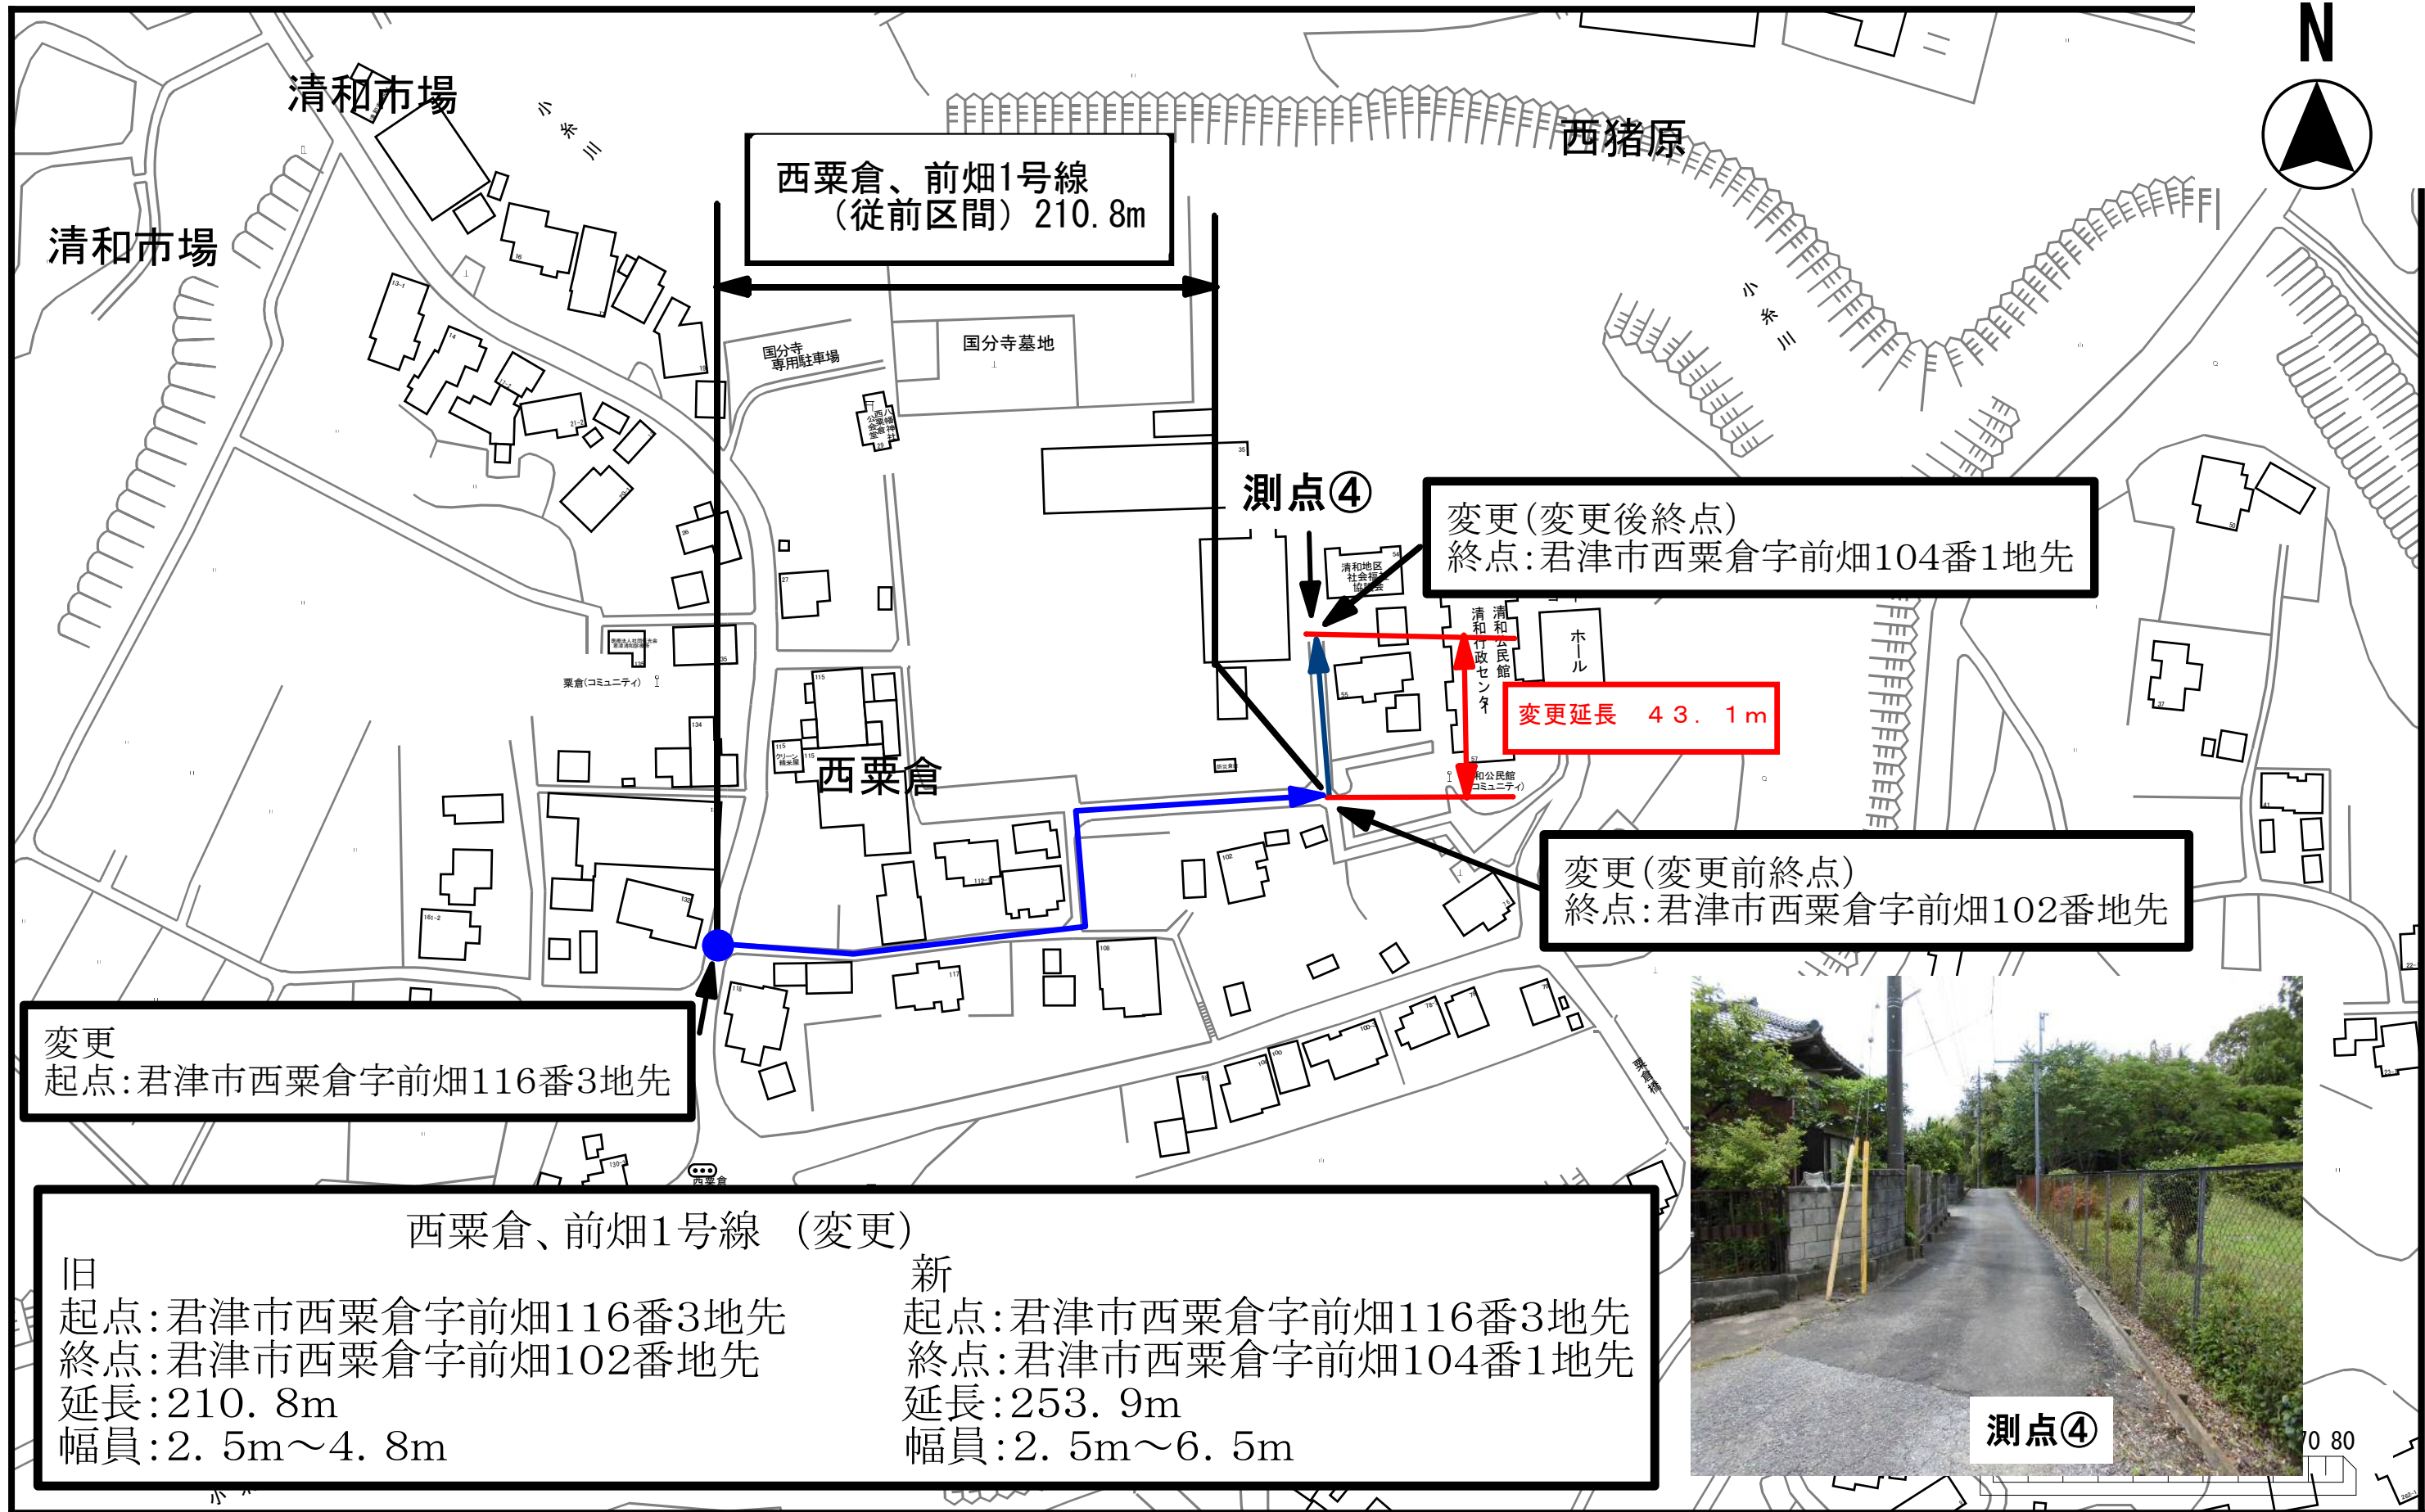

西栗倉、前畑1号線
(従前区間) 210.8m

変更(変更後終点)
終点: 君津市西栗倉字前畑104番1地先

変更延長 43.1m

変更(変更前終点)
終点: 君津市西栗倉字前畑102番地先

変更
起点: 君津市西栗倉字前畑116番3地先

西栗倉、前畑1号線 (変更)	
旧	新
起点: 君津市西栗倉字前畑116番3地先	起点: 君津市西栗倉字前畑116番3地先
終点: 君津市西栗倉字前畑102番地先	終点: 君津市西栗倉字前畑104番1地先
延長: 210.8m	延長: 253.9m
幅員: 2.5m~4.8m	幅員: 2.5m~6.5m



測点④

70 80