


34 街区

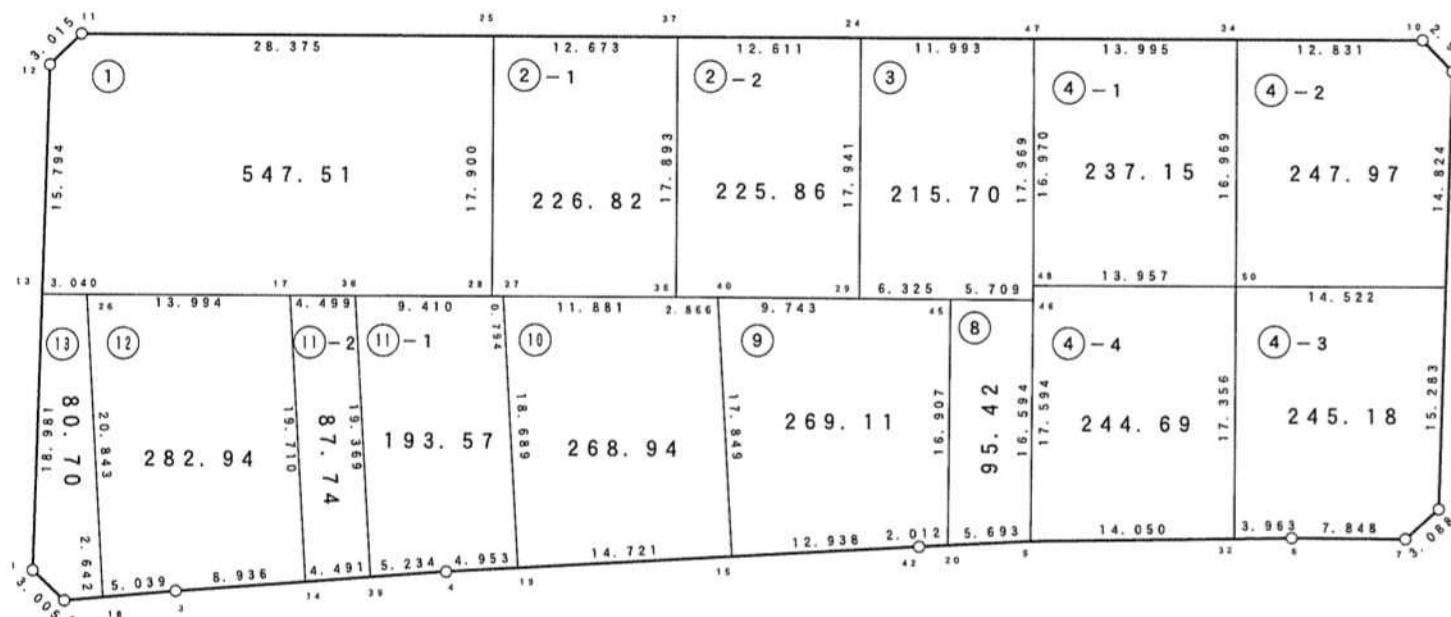

現地とは必ずしも一致しないことがあります。あくまで参考図としてご利用ください。
資料（写し）によって発生した直接または間接の損失、損害等について市では一切の責任を負いません。

現場名: 君津市常代土地区画整理事業 出来形確認測量

倍横距法面積計算書

地番	34-4-1							
点名	X	Y	距離	方向角	緯距	経距	倍横距	倍面積
34-47	-76981.932	8177.322	16.970	216° 27' 00"	8.340	-11.238	-11.238	-93.724920
34-48	-76995.582	8167.240	13.957	126° 34' 39"	-13.650	-10.082	-32.558	444.416700
34-50	-77003.899	8178.448	16.969	36° 34' 39"	-8.317	11.208	-31.432	261.419944
34-34	-76990.272	8188.560	13.995	306° 34' 48"	13.627	10.112	-10.112	-137.796224
							倍面積	474.315500
							面積	237.15

倍横距法面積計算書

地番	34-4-2							
点名	X	Y	距離	方向角	緯距	経距	倍横距	倍面積
34-34	-76990.272	8188.560	16.969	216° 34' 39"	7.646	-10.304	-10.304	-78.784384
34-50	-77003.899	8178.448	14.522	126° 34' 41"	-13.627	-10.112	-30.720	418.621440
34-49	-77012.553	8190.110	14.824	38° 06' 36"	-8.654	11.662	-29.170	252.437180
34-9	-77000.889	8199.259	2.997	352° 25' 37"	11.664	9.149	-8.359	-97.499376
34-10	-76997.918	8198.864	12.831	306° 34' 37"	2.971	-0.395	0.395	1.173545
							倍面積	495.948405
							面積	247.97

倍横距法面積計算書

地番	34-4-3							
点名	X	Y	距離	方向角	緯距	経距	倍横距	倍面積
34-32	-77017.837	8168.105	3.963	125° 36' 54"	-13.938	-10.343	-10.343	144.160734
34-6	-77020.145	8171.327	7.848	126° 54' 55"	-2.308	3.222	-17.464	40.306912
34-7	-77024.859	8177.602	3.088	84° 46' 43"	-4.714	6.275	-7.967	37.556438
34-8	-77024.578	8180.677	15.283	38° 06' 45"	0.281	3.075	1.383	0.388623
34-49	-77012.553	8190.110	14.522	306° 34' 41"	12.025	9.433	13.891	167.039275
34-50	-77003.899	8178.448	17.356	216° 34' 41"	8.654	-11.662	11.662	100.922948
							倍面積	490.374930
							面積	245.18

現地とは必ずしも一致しないことがあります。あくまで参考図としてご利用ください。
資料（写し）によって発生した直接または間接の損失、損害等について市では一切の責任を負いません。

倍横距法面積計算書

地番 34-4-4

点名	X	Y	距離	方向角	緯距	経距	倍横距	倍面積
34-32	-77017.837	8168.105	17.356	36°34'41"	-8.181	11.423	11.423	-93.451563
34-50	-77003.899	8178.448	13.957	306°34'39"	13.938	10.343	33.189	462.588282
34-48	-76995.582	8167.240	17.594	216°52'35"	8.317	-11.208	32.324	268.838708
34-5	-77009.656	8156.682	14.050	125°36'35"	-14.074	-10.558	10.558	-148.593292
							倍面積	489.382135
							面積	244.69

倍横距法面積計算書

地番 34-8

点名	X	Y	距離	方向角	緯距	経距	倍横距	倍面積
34-20	-77006.509	8151.938	5.693	123°33'32"	-13.536	-10.131	-10.131	137.133216
34-5	-77009.656	8156.682	16.594	36°54'06"	-3.147	4.744	-15.518	48.835146
34-46	-76996.386	8166.646	5.709	306°42'41"	13.270	9.964	-0.810	-10.748700
34-45	-76992.973	8162.069	16.907	216°48'47"	3.413	-4.577	4.577	15.621301
							倍面積	190.840963
							面積	95.42

倍横距法面積計算書

地番 34-9

点名	X	Y	距離	方向角	緯距	経距	倍横距	倍面積
34-45	-76992.973	8162.069	6.325	306°42'51"	13.536	10.131	10.131	137.133216
34-29	-76989.192	8156.999	9.743	306°51'21"	3.781	-5.070	15.192	57.440952
34-40	-76983.348	8149.203	17.849	213°07'58"	5.844	-7.796	2.326	13.593144
34-15	-76998.295	8139.447	12.938	123°17'40"	-14.947	-9.756	-15.226	227.583022
34-42	-77005.397	8150.261	2.012	123°32'52"	-7.102	10.814	-14.168	100.621136
34-20	-77006.509	8151.938	16.907	36°48'47"	-1.112	1.677	-1.677	1.864824
							倍面積	538.236294
							面積	269.11

倍横距法面積計算書

地番	34-10							
点名	X	Y	距離	方向角	緯距	経距	倍横距	倍面積
34-19	-76990.215	8127.142	14.721	123° 17' 26"	-15.650	-10.215	-10.215	159.864750
34-15	-76998.295	8139.447	17.849	33° 07' 58"	-8.080	12.305	-8.125	65.650000
34-40	-76983.348	8149.203	2.866	306° 35' 10"	14.947	9.756	13.936	208.301392
34-36	-76981.640	8146.902	11.881	306° 32' 48"	1.708	-2.301	21.391	36.535828
34-27	-76974.565	8137.357	18.689	213° 07' 59"	7.075	-9.545	9.545	67.530875
							倍面積	537.882845
							面積	268.94

倍横距法面積計算書

地番	34-11-1							
点名	X	Y	距離	方向角	緯距	経距	倍横距	倍面積
34-27	-76974.565	8137.357	0.794	306° 33' 09"	15.650	10.215	10.215	159.864750
34-28	-76974.092	8136.719	9.410	306° 33' 07"	0.473	-0.638	19.792	9.361616
34-38	-76968.488	8129.160	19.369	213° 08' 05"	5.604	-7.559	11.595	64.978380
34-39	-76984.707	8118.573	5.234	122° 11' 57"	-16.219	-10.587	-6.551	106.250669
34-4	-76987.496	8123.002	4.953	123° 17' 44"	-2.789	4.429	-12.709	35.445401
34-19	-76990.215	8127.142	18.689	33° 07' 59"	-2.719	4.140	-4.140	11.256660
							倍面積	387.157476
							面積	193.57

現場名:君津市常代土地区画整理事業 出来形確認測量

倍横距法面積計算書

地番	34-11-2							
点名	X	Y	距離	方向角	緯距	経距	倍横距	倍面積
34-38	-76968.488	8129.160	4.499	306° 33' 33"	16.219	10.587	10.587	171.710553
34-17	-76965.808	8125.546	19.710	213° 07' 59"	2.680	-3.614	17.560	47.060800
34-14	-76982.313	8114.773	4.491	122° 12' 39"	-16.505	-10.773	3.173	-52.370365
34-39	-76984.707	8118.573	19.369	33° 08' 05"	-2.394	3.800	-3.800	9.097200
							倍面積	175.498188
							面積	87.74

倍横距法面積計算書

地番	34-12							
点名	X	Y	距離	方向角	緯距	経距	倍横距	倍面積
34-18	-76974.926	8102.911	5.039	121° 23' 48"	-17.453	-11.394	-11.394	198.859482
34-3	-76977.551	8107.212	8.936	122° 12' 11"	-2.625	4.301	-18.487	48.528375
34-14	-76982.313	8114.773	19.710	33° 07' 59"	-4.762	7.561	-6.625	31.548250
34-17	-76965.808	8125.546	13.994	306° 33' 23"	16.505	10.773	11.709	193.257045
34-26	-76957.473	8114.305	20.843	213° 08' 17"	8.335	-11.241	11.241	93.693735
							倍面積	565.886887
							面積	282.94

倍横距法面積計算書

地番	34-13							
点名	X	Y	距離	方向角	緯距	経距	倍横距	倍面積
34-26	-76957.473	8114.305	3.040	306° 33' 39"	17.453	11.394	11.394	198.859482
34-13	-76955.662	8111.863	18.981	218° 08' 34"	1.811	-2.442	20.346	36.846606
34-1	-76970.590	8100.140	3.005	170° 06' 41"	-14.928	-11.723	6.181	-92.269968
34-2	-76973.550	8100.656	2.642	121° 23' 29"	-2.960	0.516	-5.026	14.876960
34-18	-76974.926	8102.911	20.843	33° 08' 17"	-1.376	2.255	-2.255	3.102880
							倍面積	161.415960
							面積	80.70

現地とは必ずしも一致しないことがあります。あくまで参考図としてご利用ください。
資料（写し）によって発生した直接または間接の損失、損害等について市では一切の責任を負いません。