


出来形確認測量原図

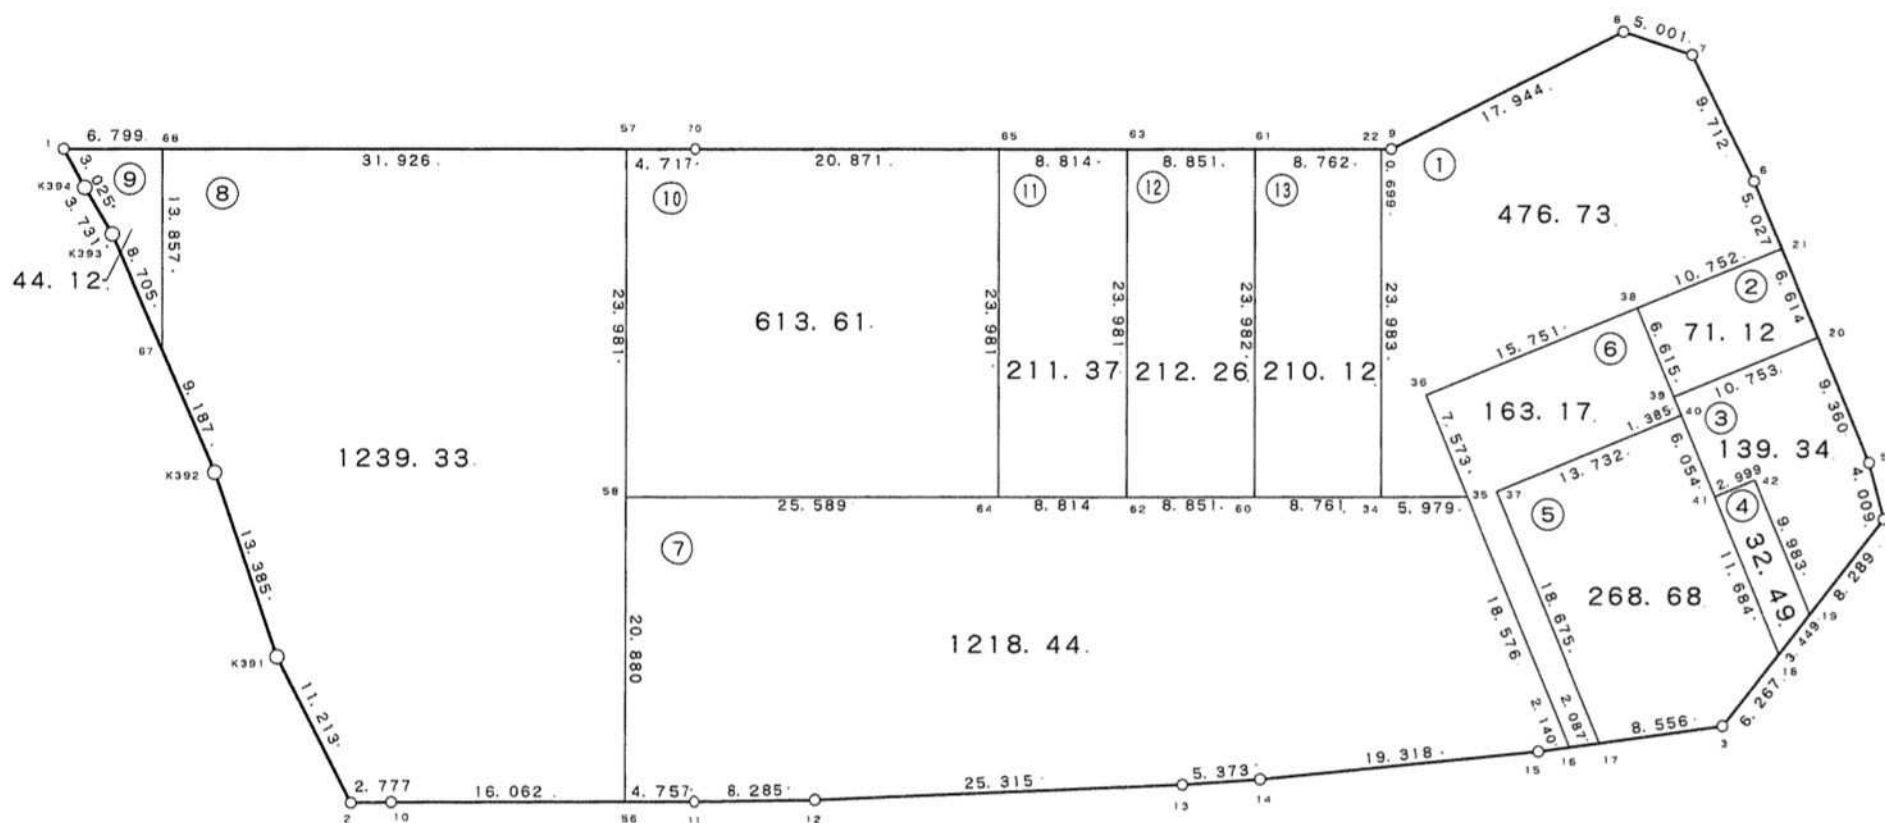

40 街区



現地とは必ずしも一致しないことがあります。あくまで参考図としてご利用ください。
資料（写し）によって発生した直接または間接の損失、損害等について市では一切の責任を負いません。

現場名:君津市常代土地区画整理事業 出来形確認測量

倍横距法面積計算書

地番 40-1

点名	X	Y	距離	方向角	緯距	経距	倍横距	倍面積
40-34	-77114.163	8225.119	5.979	63°38'57"	-21.493	10.642	10.642	-228.728506
40-35	-77111.509	8230.477	7.573	311°21'55"	2.654	5.358	26.642	70.707868
40-36	-77106.504	8224.793	15.751	41°21'56"	5.005	-5.684	26.316	131.711580
40-38	-77094.683	8235.202	10.752	41°22'08"	11.821	10.409	31.041	366.935661
40-21	-77086.614	8242.308	5.027	311°21'46"	8.069	7.106	48.556	391.798364
40-6	-77083.292	8238.535	9.712	307°39'16"	3.322	-3.773	51.889	172.375258
40-7	-77077.359	8230.846	5.001	262°24'17"	5.933	-7.689	40.427	239.853391
40-8	-77078.020	8225.889	17.944	216°56'57"	-0.661	-4.957	27.781	-18.363241
40-9	-77092.360	8215.103	0.699	243°39'18"	-14.340	-10.786	12.038	-172.624920
40-22	-77092.670	8214.477	23.983	153°39'30"	-0.310	-0.626	0.626	-0.194060
							倍面積	953.471395
							面積	476.73

倍横距法面積計算書

地番 40-2

点名	X	Y	距離	方向角	緯距	経距	倍横距	倍面積
40-20	-77090.985	8247.272	6.614	311°21'55"	8.070	7.106	7.106	57.345420
40-21	-77086.614	8242.308	10.752	221°22'08"	4.371	-4.964	9.248	40.423008
40-38	-77094.683	8235.202	6.615	131°22'18"	-8.069	-7.106	-2.822	22.770718
40-39	-77099.055	8240.166	10.753	41°21'55"	-4.372	4.964	-4.964	21.702608
							倍面積	142.241754
							面積	71.12

現地とは必ずしも一致しないことがあります。あくまで参考図としてご利用ください。
資料（写し）によって発生した直接または間接の損失、損害等について市では一切の責任を負いません。

現場名:君津市常代土地区画整理事業 出来形確認測量

倍横距法面積計算書

地番 40-3

点名	X	Y	距離	方向角	緯距	経距	倍横距	倍面積
40-39	-77099.055	8240.166	1.385	131° 20' 30"	-8.070	-7.106	-7.106	57.345420
40-40	-77099.970	8241.206	6.054	131° 21' 50"	-0.915	1.040	-13.172	12.052380
40-41	-77103.971	8245.750	2.999	41° 21' 50"	-4.001	4.544	-7.588	30.359588
40-42	-77101.720	8247.732	9.983	131° 21' 55"	2.251	1.982	-1.062	-2.390562
40-19	-77108.317	8255.224	8.289	11° 48' 22"	-6.597	7.492	8.412	-55.493964
40-4	-77100.203	8256.920	4.009	319° 08' 12"	8.114	1.696	17.600	142.806400
40-5	-77097.171	8254.297	9.360	311° 21' 58"	3.032	-2.623	16.673	50.552536
40-20	-77090.985	8247.272	10.753	221° 21' 55"	6.186	-7.025	7.025	43.456650
							倍面積	278.688448
							面積	139.34

倍横距法面積計算書

地番 40-4

点名	X	Y	距離	方向角	緯距	経距	倍横距	倍面積
40-41	-77103.971	8245.750	11.684	131° 22' 02"	-2.251	-1.982	-1.982	4.461482
40-18	-77111.693	8254.519	3.449	11° 47' 43"	-7.722	8.769	4.805	-37.104210
40-19	-77108.317	8255.224	9.983	311° 21' 55"	3.376	0.705	14.279	48.205904
40-42	-77101.720	8247.732	2.999	221° 21' 50"	6.597	-7.492	7.492	49.424724
							倍面積	64.987900
							面積	32.49

現地とは必ずしも一致しないことがあります。あくまで参考図としてご利用ください。
資料（写し）によって発生した直接または間接の損失、損害等について市では一切の責任を負いません。

現場名:君津市常代土地区画整理事業 出来形確認測量

倍横距法面積計算書

地番	40-5							
点名	X	Y	距離	方向角	緯距	経距	倍横距	倍面積
40-17	-77122.617	8246.147	8.556	55° 57' 25"	-12.341	14.016	14.016	-172.971456
40-3	-77117.827	8253.237	6.267	11° 48' 17"	4.790	7.090	35.122	168.234380
40-18	-77111.693	8254.519	11.684	311° 22' 02"	6.134	1.282	43.494	266.792196
40-41	-77103.971	8245.750	6.054	311° 21' 50"	7.722	-8.769	36.007	278.046054
40-40	-77099.970	8241.206	13.732	221° 21' 56"	4.001	-4.544	22.694	90.798694
40-37	-77110.276	8232.131	18.675	131° 21' 49"	-10.306	-9.075	9.075	-93.526950
							倍面積	537.372918
							面積	268.68

倍横距法面積計算書

地番	40-6							
点名	X	Y	距離	方向角	緯距	経距	倍横距	倍面積
40-38	-77094.683	8235.202	15.751	221° 21' 56"	4.372	-4.964	-4.964	-21.702608
40-36	-77106.504	8224.793	7.573	131° 21' 55"	-11.821	-10.409	-20.337	240.403677
40-35	-77111.509	8230.477	18.576	131° 21' 58"	-5.005	5.684	-25.062	125.435310
40-16	-77123.785	8244.418	2.087	55° 57' 35"	-12.276	13.941	-5.437	66.744612
40-17	-77122.617	8246.147	18.675	311° 21' 49"	1.168	1.729	10.233	11.952144
40-37	-77110.276	8232.131	13.732	41° 21' 56"	12.341	-14.016	-2.054	-25.348414
40-40	-77099.970	8241.206	1.385	311° 20' 30"	10.306	9.075	-6.995	-72.090470
40-39	-77099.055	8240.166	6.615	311° 22' 18"	0.915	-1.040	1.040	0.951600
							倍面積	326.345851
							面積	163.17

現地とは必ずしも一致しないことがあります。あくまで参考図としてご利用ください。
資料（写し）によって発生した直接または間接の損失、損害等について市では一切の責任を負いません。

現場名:君津市常代土地区画整理事業 出来形確認測量

倍横距法面積計算書

地番 40-7

点名	X	Y	距離	方向角	緯距	経距	倍横距	倍面積
40-58	-77137.250	8178.507	20.880	153° 39' 30"	-11.357	-22.931	-22.931	260.427367
40-56	-77155.962	8187.772	4.757	63° 33' 51"	-18.712	9.265	-36.597	684.803064
40-11	-77153.844	8192.032	8.285	62° 50' 17"	2.118	4.260	-23.072	-48.866496
40-12	-77150.062	8199.403	25.315	61° 18' 17"	3.782	7.371	-11.441	-43.269862
40-13	-77137.907	8221.609	5.373	59° 39' 36"	12.155	22.206	18.136	220.443080
40-14	-77135.193	8226.246	19.318	58° 05' 37"	2.714	4.637	44.979	122.073006
40-15	-77124.983	8242.645	2.140	55° 57' 12"	10.210	16.399	66.015	674.013150
40-16	-77123.785	8244.418	18.576	311° 21' 58"	1.198	1.773	84.187	100.856026
40-35	-77111.509	8230.477	5.979	243° 38' 57"	12.276	-13.941	72.019	884.105244
40-34	-77114.163	8225.119	8.761	243° 38' 54"	-2.654	-5.358	52.720	-139.918880
40-60	-77118.052	8217.268	8.851	243° 39' 18"	-3.889	-7.851	39.511	-153.658279
40-62	-77121.980	8209.336	8.814	243° 38' 39"	-3.928	-7.932	23.728	-93.203584
40-64	-77125.893	8201.438	25.589	243° 39' 08"	-3.913	-7.898	7.898	-30.904874
							倍面積	2436.898962
							面積	1218.44

倍横距法面積計算書

地番 40-8

点名	X	Y	距離	方向角	緯距	経距	倍横距	倍面積
40-67	-77142.336	8145.401	9.187	130° 14' 41"	-12.418	6.149	6.149	-76.358282
K392	-77148.271	8152.413	13.385	134° 46' 23"	-5.935	7.012	19.310	-114.604850
K391	-77157.698	8161.915	11.213	126° 34' 47"	-9.427	9.502	35.824	-337.712848
40-2	-77164.380	8170.919	2.777	62° 53' 59"	-6.682	9.004	54.330	-363.033060
40-10	-77163.115	8173.391	16.062	63° 33' 17"	1.265	2.472	65.806	83.244590
40-56	-77155.962	8187.772	20.880	333° 39' 30"	7.153	14.381	82.659	591.259827
40-58	-77137.250	8178.507	23.981	333° 39' 37"	18.712	-9.265	87.775	1642.445800
40-57	-77115.759	8167.867	31.926	243° 40' 24"	21.491	-10.640	67.870	1458.594170
40-68	-77129.918	8139.252	13.857	153° 39' 25"	-14.159	-28.615	28.615	-405.159785
							倍面積	2478.675562
							面積	1239.33

現地とは必ずしも一致しないことがあります。あくまで参考図としてご利用ください。
資料（写し）によって発生した直接または間接の損失、損害等について市では一切の責任を負いません。

現場名:君津市常代土地区画整理事業 出来形確認測量

倍横距法面積計算書

地番	点名	X	Y	距離	方向角	緯距	経距	倍横距	倍面積
40-9	40-68	-77129.918	8139.252	6.799	243° 40' 34"	12.418	-6.149	-6.149	-76.358282
	40-1	-77132.933	8133.158	3.025	125° 11' 15"	-3.015	-6.094	-18.392	55.451880
	K394	-77134.676	8135.630	3.731	123° 04' 06"	-1.743	2.472	-22.014	38.370402
	K393	-77136.712	8138.757	8.705	130° 14' 50"	-2.036	3.127	-16.415	33.420940
	40-67	-77142.336	8145.401	13.857	333° 39' 25"	-5.624	6.644	-6.644	37.365856
								倍面積	88.250796
								面積	44.12

倍横距法面積計算書

地番	点名	X	Y	距離	方向角	緯距	経距	倍横距	倍面積
40-10	40-65	-77104.402	8190.797	20.871	243° 38' 46"	21.491	-10.641	-10.641	-228.685731
	40-70	-77113.667	8172.095	4.717	243° 40' 26"	-9.265	-18.702	-39.984	370.451760
	40-57	-77115.759	8167.867	23.981	153° 39' 37"	-2.092	-4.228	-62.914	131.616088
	40-58	-77137.250	8178.507	25.589	63° 39' 08"	-21.491	10.640	-56.502	1214.284482
	40-64	-77125.893	8201.438	23.981	333° 39' 30"	11.357	22.931	-22.931	-260.427367
								倍面積	1227.239232
								面積	613.61

倍横距法面積計算書

地番	点名	X	Y	距離	方向角	緯距	経距	倍横距	倍面積
40-11	40-63	-77100.489	8198.695	8.814	243° 38' 39"	21.491	-10.641	-10.641	-228.685731
	40-65	-77104.402	8190.797	23.981	153° 39' 30"	-3.913	-7.898	-29.180	114.181340
	40-64	-77125.893	8201.438	8.814	63° 38' 39"	-21.491	10.641	-26.437	568.157567
	40-62	-77121.980	8209.336	23.981	333° 39' 30"	3.913	7.898	-7.898	-30.904874
								倍面積	422.748302
								面積	211.37

現地とは必ずしも一致しないことがあります。あくまで参考図としてご利用ください。
資料（写し）によって発生した直接または間接の損失、損害等について市では一切の責任を負いません。

現場名:君津市常代土地区画整理事業 出来形確認測量

倍横距法面積計算書

地番	40-12							
点名	X	Y	距離	方向角	緯距	経距	倍横距	倍面積
40-61	-77096.560	8206.626	8.851	243° 38' 47"	21.492	-10.642	-10.642	-228.717864
40-63	-77100.489	8198.695	23.981	153° 39' 30"	-3.929	-7.931	-29.215	114.785735
40-62	-77121.980	8209.336	8.851	63° 39' 18"	-21.491	10.641	-26.505	569.618955
40-60	-77118.052	8217.268	23.982	333° 39' 26"	3.928	7.932	-7.932	-31.156896
							倍面積	424.529930
							面積	212.26

倍横距法面積計算書

地番	40-13							
点名	X	Y	距離	方向角	緯距	経距	倍横距	倍面積
40-22	-77092.670	8214.477	8.762	243° 38' 33"	21.493	-10.642	-10.642	-228.728506
40-61	-77096.560	8206.626	23.982	153° 39' 26"	-3.890	-7.851	-29.135	113.335150
40-60	-77118.052	8217.268	8.761	63° 38' 54"	-21.492	10.642	-26.344	566.185248
40-34	-77114.163	8225.119	23.983	333° 39' 30"	3.889	7.851	-7.851	-30.532539
							倍面積	420.259353
							面積	210.12

現地とは必ずしも一致しないことがあります。あくまで参考図としてご利用ください。
資料（写し）によって発生した直接または間接の損失、損害等について市では一切の責任を負いません。