


41 街区

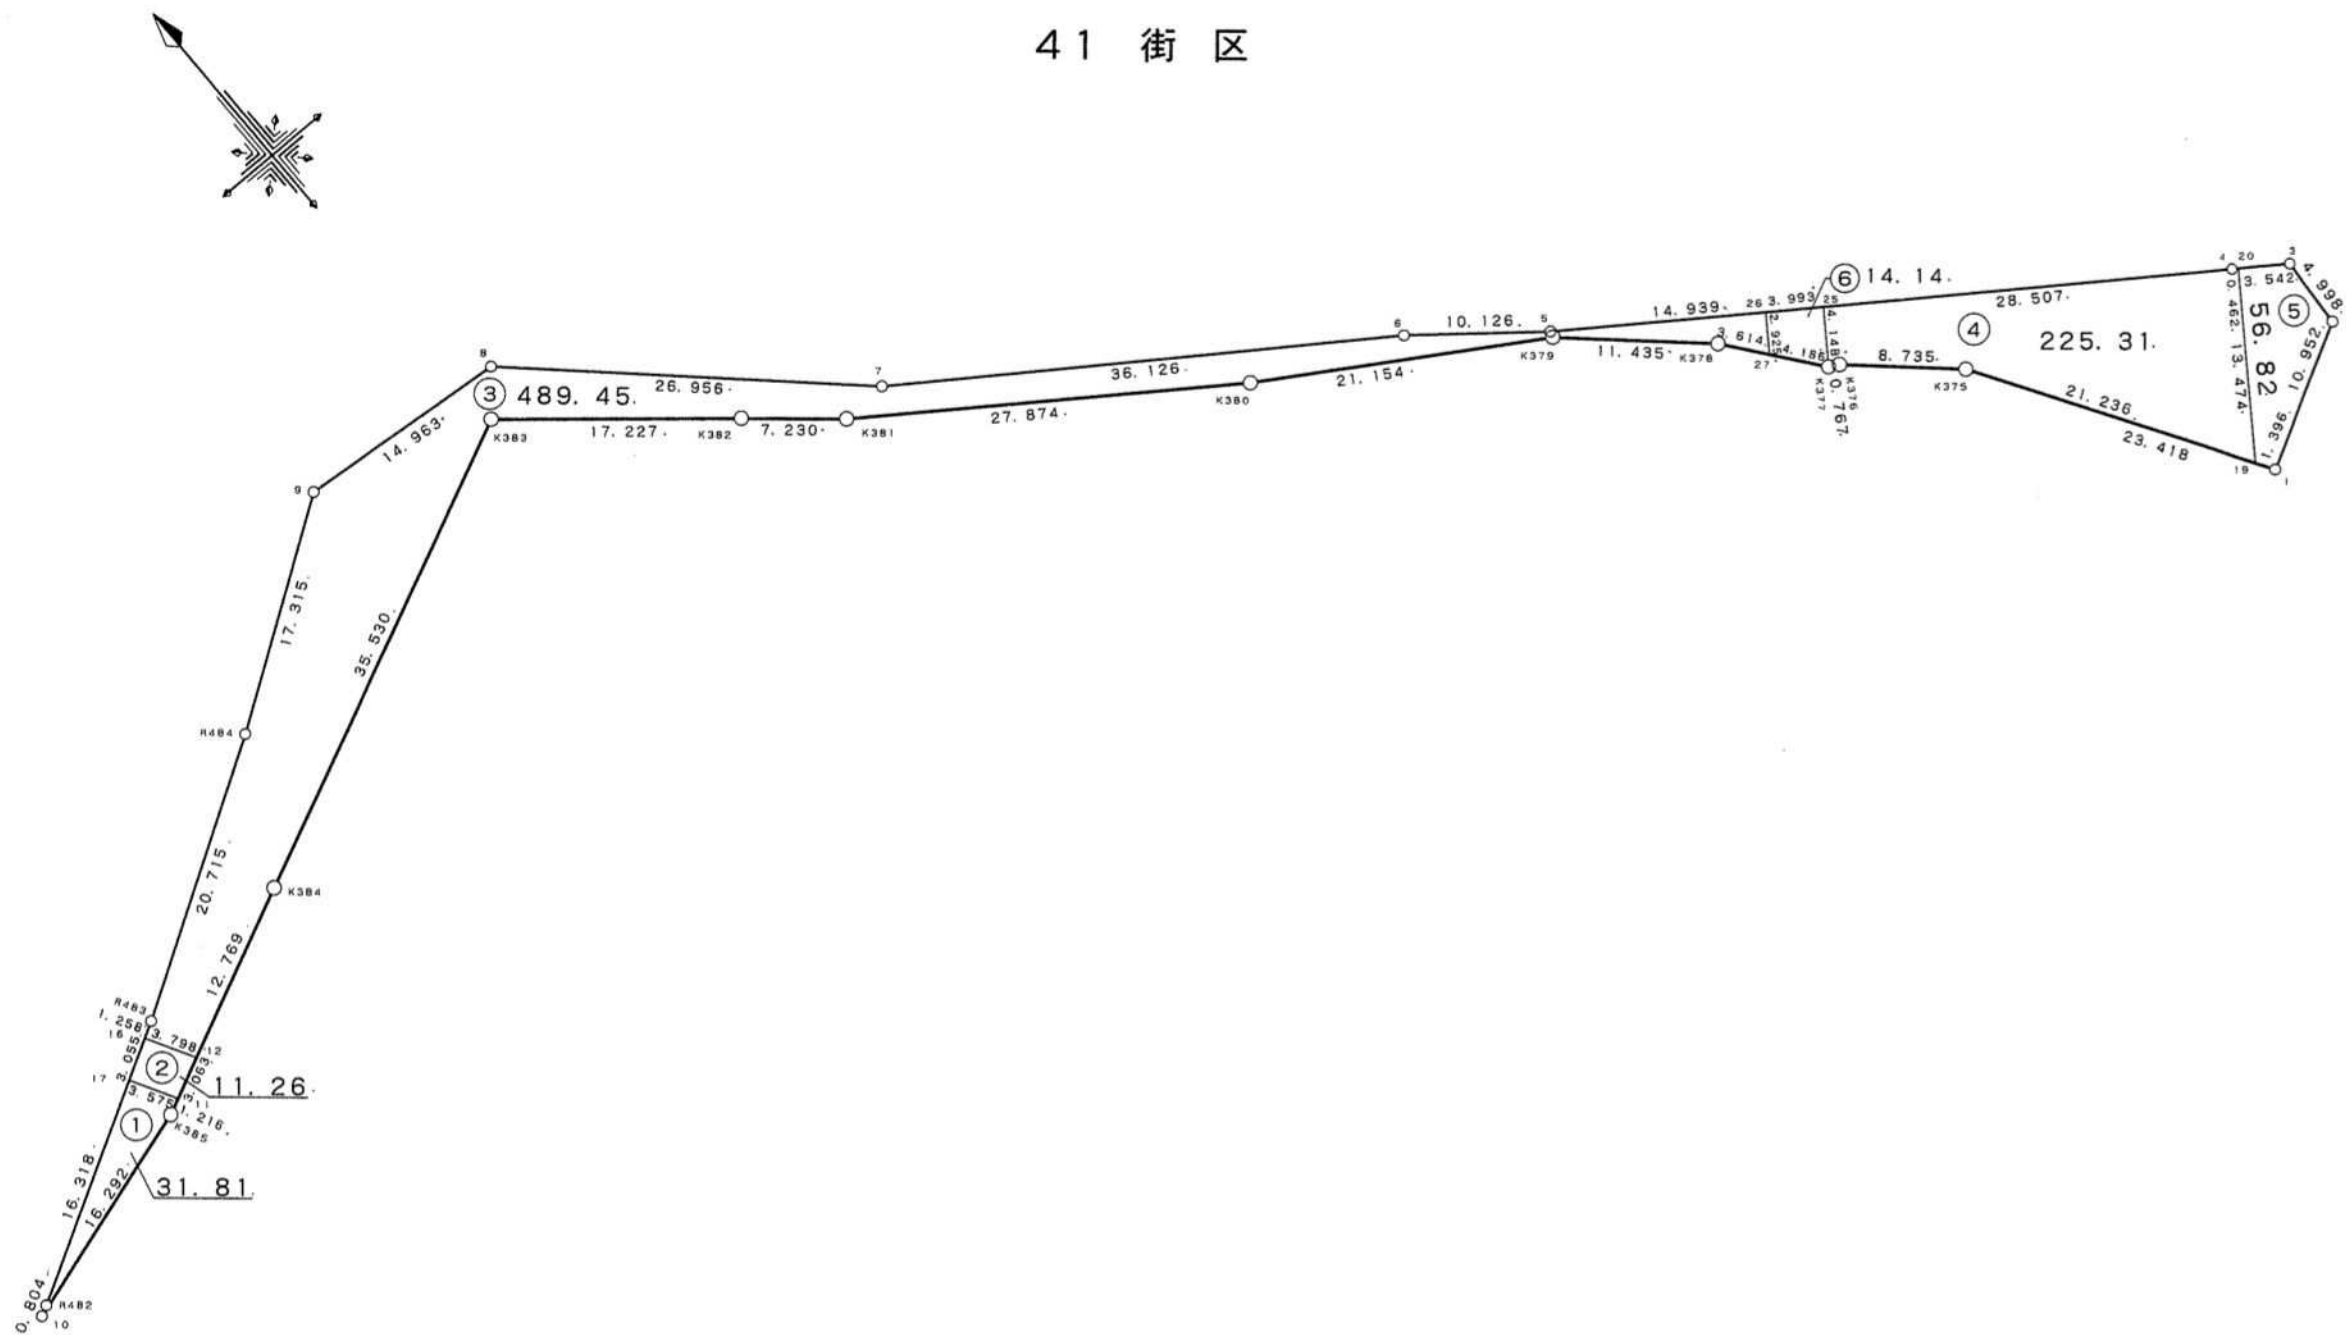

現地とは必ずしも一致しないことがあります。あくまで参考図としてご利用ください。
資料（写し）によって発生した直接または間接の損失、損害等について市では一切の責任を負いません。

現場名:君津市常代土地区画整理事業 出来形確認測量

倍横距法面積計算書

地番	41-1							
点名	X	Y	距離	方向角	緯距	経距	倍横距	倍面積
41-17	-77166.633	8239.864	16.318	240° 34' 28"	3.114	-1.756	-1.756	-5.468184
R482	-77174.650	8225.651	0.804	242° 26' 50"	-8.017	-14.213	-17.725	142.101325
41-10	-77175.022	8224.938	16.292	73° 01' 36"	-0.372	-0.713	-32.651	12.146172
K385	-77170.266	8240.520	1.216	64° 44' 28"	4.756	15.582	-17.782	-84.571192
41-11	-77169.747	8241.620	3.575	330° 34' 52"	0.519	1.100	-1.100	-0.570900
							倍面積	63.637221
							面積	31.81

倍横距法面積計算書

地番	41-2							
点名	X	Y	距離	方向角	緯距	経距	倍横距	倍面積
41-12	-77168.440	8244.390	3.798	330° 35' 11"	1.307	2.770	2.770	3.620390
41-16	-77165.132	8242.525	3.055	240° 34' 26"	3.308	-1.865	3.675	12.156900
41-17	-77166.633	8239.864	3.575	150° 34' 52"	-1.501	-2.661	-0.851	1.277351
41-11	-77169.747	8241.620	3.063	64° 44' 24"	-3.114	1.756	-1.756	5.468184
							倍面積	22.522825
							面積	11.26

現地とは必ずしも一致しないことがあります。あくまで参考図としてご利用ください。
資料（写し）によって発生した直接または間接の損失、損害等について市では一切の責任を負いません。

現場名:君津市常代土地区画整理事業 出来形確認測量

倍横距法面積計算書

地番	41-3							
点名	X	Y	距離	方向角	緯距	経距	倍横距	倍面積
41-26	-77199.192	8359.906	14.939	305° 15' 18"	2.381	1.699	1.699	4.045319
41-5	-77190.569	8347.707	10.126	308° 51' 31"	8.623	-12.199	-8.801	-75.891023
41-6	-77184.216	8339.822	36.126	304° 42' 45"	6.353	-7.885	-28.885	-183.506405
41-7	-77163.644	8310.126	26.956	313° 10' 30"	20.572	-29.696	-66.466	-1367.338552
41-8	-77145.200	8290.468	14.963	275° 01' 21"	18.444	-19.658	-115.820	-2136.184080
41-9	-77143.890	8275.562	17.315	235° 48' 48"	1.310	-14.906	-150.384	-197.003040
R484	-77153.619	8261.239	20.715	238° 16' 02"	-9.729	-14.323	-179.613	1747.454877
R483	-77164.514	8243.621	1.258	240° 34' 58"	-10.895	-17.618	-211.554	2304.880830
41-16	-77165.132	8242.525	3.798	150° 35' 11"	-0.618	-1.096	-230.268	142.305624
41-12	-77168.440	8244.390	12.769	64° 44' 07"	-3.308	1.865	-229.499	759.182692
K384	-77162.990	8255.938	35.530	65° 00' 11"	5.450	11.548	-216.086	-1177.668700
K383	-77147.976	8288.140	17.227	130° 05' 26"	15.014	32.202	-172.336	-2587.452704
K382	-77159.070	8301.319	7.230	130° 37' 10"	-11.094	13.179	-126.955	1408.438770
K381	-77163.777	8306.807	27.874	125° 09' 50"	-4.707	5.488	-108.288	509.711616
K380	-77179.830	8329.594	21.154	121° 49' 15"	-16.053	22.787	-80.013	1284.448689
K379	-77190.984	8347.569	11.435	132° 32' 38"	-11.154	17.975	-39.251	437.805654
K378	-77198.716	8355.994	3.614	142° 14' 21"	-7.732	8.425	-12.851	99.363932
41-27	-77201.573	8358.207	2.925	35° 30' 37"	-2.857	2.213	-2.213	6.322541
							倍面積	978.916040
							面積	489.45

倍横距法面積計算書

地番	41-4							
点名	X	Y	距離	方向角	緯距	経距	倍横距	倍面積
41-20	-77218.219	8386.823	0.462	304° 57' 42"	11.002	7.779	7.779	85.584558
41-4	-77217.954	8386.444	28.507	305° 15' 38"	0.265	-0.379	15.179	4.022435
41-25	-77201.497	8363.167	4.148	215° 18' 12"	16.457	-23.277	-8.477	-139.505989
K377	-77204.882	8360.770	0.767	118° 30' 11"	-3.385	-2.397	-34.151	115.601135
K376	-77205.248	8361.444	8.735	132° 35' 15"	-0.366	0.674	-35.874	13.129884
K375	-77211.159	8367.875	21.236	148° 16' 07"	-5.911	6.431	-28.769	170.053559
41-19	-77229.221	8379.044	13.474	35° 15' 44"	-18.062	11.169	-11.169	201.734478
							倍面積	450.620060
							面積	225.31

現地とは必ずしも一致しないことがあります。あくまで参考図としてご利用ください。
資料（写し）によって発生した直接または間接の損失、損害等について市では一切の責任を負いません。

現場名:君津市常代土地区画整理事業 出来形確認測量

倍横距法面積計算書

地番	点名	X	Y	距離	方向角	緯距	経距	倍横距	倍面積
41-5	41-3	-77220.249	8389.725	3.542	304° 58' 24"	4.989	0.292	0.292	1.456788
	41-20	-77218.219	8386.823	13.474	215° 15' 44"	2.030	-2.902	-2.318	-4.705540
	41-19	-77229.221	8379.044	1.396	148° 16' 08"	-11.002	-7.779	-12.999	143.014998
	41-1	-77230.408	8379.778	10.952	61° 49' 56"	-1.187	0.734	-20.044	23.792228
	41-2	-77225.238	8389.433	4.998	3° 20' 59"	5.170	9.655	-9.655	-49.916350
								倍面積	113.642124
								面積	56.82

倍横距法面積計算書

地番	点名	X	Y	距離	方向角	緯距	経距	倍横距	倍面積
41-6	41-25	-77201.497	8363.167	3.993	305° 15' 15"	3.385	2.397	2.397	8.113845
	41-26	-77199.192	8359.906	2.925	215° 30' 37"	2.305	-3.261	1.533	3.533565
	41-27	-77201.573	8358.207	4.186	142° 14' 25"	-2.381	-1.699	-3.427	8.159687
	K377	-77204.882	8360.770	4.148	35° 18' 12"	-3.309	2.563	-2.563	8.480967
								倍面積	28.288064
								面積	14.14

現地とは必ずしも一致しないことがあります。あくまで参考図としてご利用ください。
資料（写し）によって発生した直接または間接の損失、損害等について市では一切の責任を負いません。