


13 街区

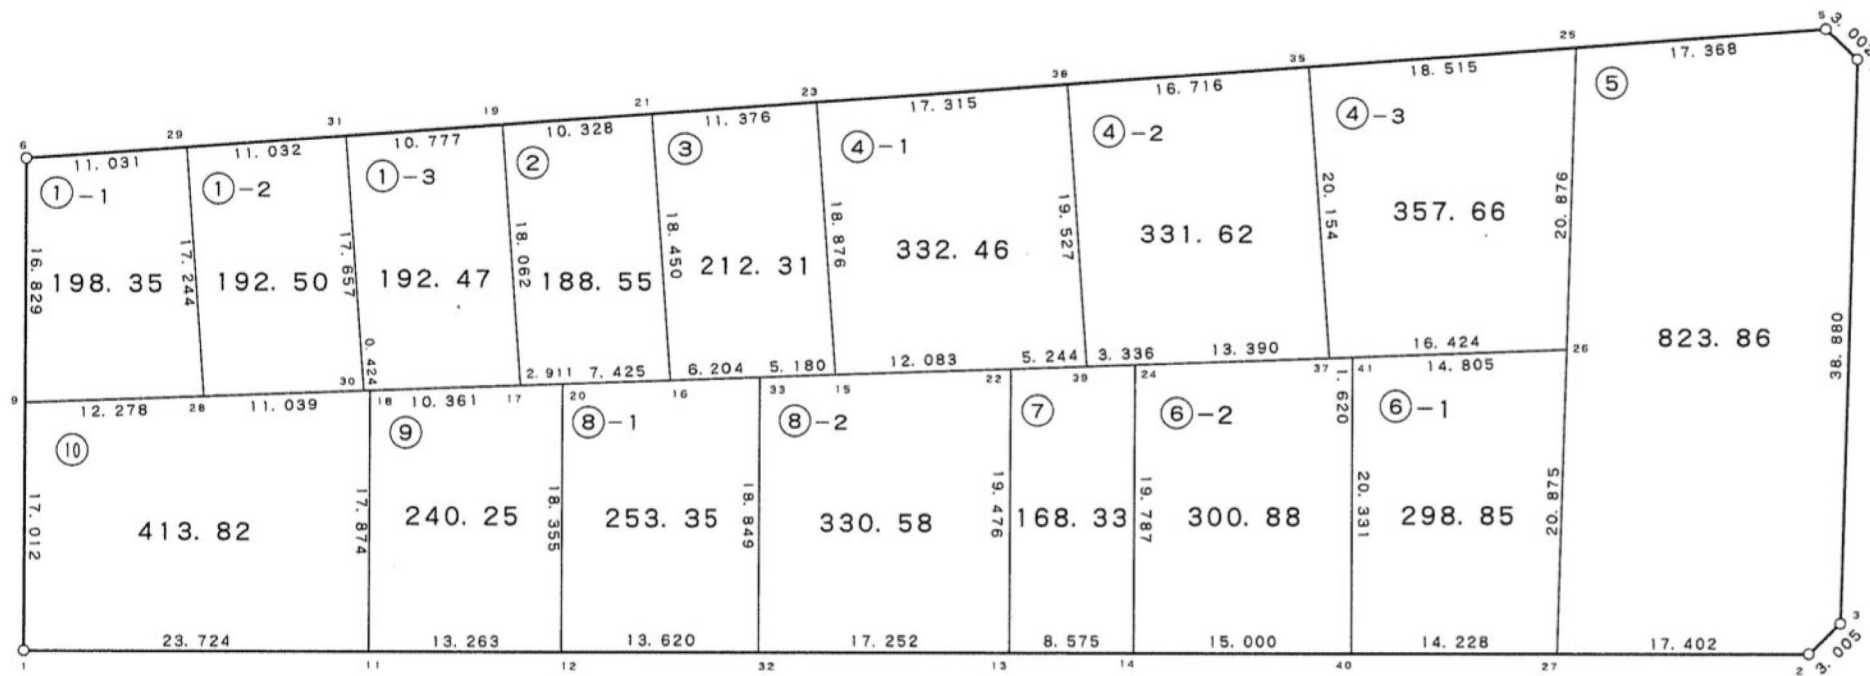

現地とは必ずしも一致しないことがあります。
 あくまで参考図としてご利用ください。
 資料（写し）によって発生した直接または間接
 の損失、損害等について市では一切の責任を負
 いません。

現場名:君津市常代土地区画整理事業 出来形確認測量

倍横距法面積計算書

地番	13-1-1							
点名	X	Y	距離	方向角	緯距	経距	倍横距	倍面積
13-29	-76807.348	8010.203	11.031	302° 20' 24"	14.569	9.225	9.225	134.399025
13-6	-76801.447	8000.883	16.829	216° 33' 46"	5.901	-9.320	9.130	53.876130
13-9	-76814.964	7990.858	12.278	124° 29' 28"	-13.517	-10.025	-10.215	138.076155
13-28	-76821.917	8000.978	17.244	32° 20' 30"	-6.953	10.120	-10.120	70.364360
							倍面積	396.715670
							面積	198.35

倍横距法面積計算書

地番	13-1-2							
点名	X	Y	距離	方向角	緯距	経距	倍横距	倍面積
13-31	-76813.250	8019.523	11.032	302° 20' 40"	14.918	9.446	9.446	140.915428
13-29	-76807.348	8010.203	17.244	212° 20' 30"	5.902	-9.320	9.572	56.493944
13-28	-76821.917	8000.978	11.039	124° 29' 20"	-14.569	-9.225	-8.973	130.727637
13-30	-76828.168	8010.077	17.657	32° 20' 30"	-6.251	9.099	-9.099	56.877849
							倍面積	385.014858
							面積	192.50

倍横距法面積計算書

地番	13-1-3							
点名	X	Y	距離	方向角	緯距	経距	倍横距	倍面積
13-30	-76828.168	8010.077	0.424	124° 30' 56"	-14.918	-9.446	-9.446	140.915428
13-18	-76828.408	8010.426	10.361	124° 29' 21"	-0.240	0.349	-18.543	4.450320
13-17	-76834.275	8018.966	18.062	32° 20' 35"	-5.867	8.540	-9.654	56.640018
13-19	-76819.015	8028.629	10.777	302° 20' 16"	15.260	9.663	8.549	130.457740
13-31	-76813.250	8019.523	17.657	212° 20' 30"	5.765	-9.106	9.106	52.496090
							倍面積	384.959596
							面積	192.47

現地とは必ずしも一致しないことがあります。あくまで参考図としてご利用ください。
資料（写し）によって発生した直接または間接の損失、損害等について市では一切の責任を負いません。

現場名:君津市常代土地区画整理事業 出来形確認測量

倍横距法面積計算書

地番	13-2							
点名	X	Y	距離	方向角	緯距	経距	倍横距	倍面積
13-21	-76824.540	8037.355	10.328	302° 20' 26"	15.588	9.870	9.870	153.853560
13-19	-76819.015	8028.629	18.062	212° 20' 35"	5.525	-8.726	11.014	60.852350
13-17	-76834.275	8018.966	2.911	124° 29' 14"	-15.260	-9.663	-7.375	112.542500
13-20	-76835.923	8021.365	7.425	124° 29' 33"	-1.648	2.399	-14.639	24.125072
13-16	-76840.128	8027.485	18.450	32° 20' 28"	-4.205	6.120	-6.120	25.734600
							倍面積	377.108082
							面積	188.55

倍横距法面積計算書

地番	13-3							
点名	X	Y	距離	方向角	緯距	経距	倍横距	倍面積
13-23	-76830.626	8046.966	11.376	302° 20' 36"	15.948	10.098	10.098	161.042904
13-21	-76824.540	8037.355	18.450	212° 20' 28"	6.086	-9.611	10.585	64.420310
13-16	-76840.128	8027.485	6.204	124° 29' 31"	-15.588	-9.870	-8.896	138.670848
13-33	-76843.641	8032.598	5.180	124° 29' 05"	-3.513	5.113	-13.653	47.962989
13-15	-76846.574	8036.868	18.876	32° 20' 29"	-2.933	4.270	-4.270	12.523910
							倍面積	424.620961
							面積	212.31

倍横距法面積計算書

地番	13-4-1							
点名	X	Y	距離	方向角	緯距	経距	倍横距	倍面積
13-23	-76830.626	8046.966	18.876	212° 20' 29"	9.262	-14.629	-14.629	-135.493798
13-15	-76846.574	8036.868	12.083	124° 29' 23"	-15.948	-10.098	-39.356	627.649488
13-22	-76853.416	8046.827	5.244	124° 29' 46"	-6.842	9.959	-39.495	270.224790
13-39	-76856.386	8051.149	19.527	32° 20' 26"	-2.970	4.322	-25.214	74.885580
13-38	-76839.888	8061.595	17.315	302° 20' 20"	16.498	10.446	-10.446	-172.338108
							倍面積	664.927952
							面積	332.46

現地とは必ずしも一致しないことがあります。あくまで参考図としてご利用ください。
資料（写し）によって発生した直接または間接の損失、損害等について市では一切の責任を負いません。

現場名:君津市常代土地区画整理事業 出来形確認測量

倍横距法面積計算書

地番	13-4-2							
点名	X	Y	距離	方向角	緯距	経距	倍横距	倍面積
13-38	-76839.888	8061.595	19.527	212° 20' 26"	8.943	-14.122	-14.122	-126.293046
13-39	-76856.386	8051.149	3.336	124° 29' 08"	-16.498	-10.446	-38.690	638.307620
13-24	-76858.275	8053.899	13.390	124° 29' 37"	-1.889	2.750	-46.386	87.623154
13-37	-76865.858	8064.935	20.154	32° 20' 36"	-7.583	11.036	-32.600	247.205800
13-35	-76848.831	8075.717	16.716	302° 20' 41"	17.027	10.782	-10.782	-183.585114
							倍面積	663.258414
							面積	331.62

倍横距法面積計算書

地番	13-4-3							
点名	X	Y	距離	方向角	緯距	経距	倍横距	倍面積
13-35	-76848.831	8075.717	20.154	212° 20' 36"	9.905	-15.643	-15.643	-154.943915
13-37	-76865.858	8064.935	16.424	124° 29' 32"	-17.027	-10.782	-42.068	716.291836
13-26	-76875.159	8078.472	20.876	38° 07' 23"	-9.301	13.537	-39.313	365.650213
13-25	-76858.736	8091.360	18.515	302° 20' 30"	16.423	12.888	-12.888	-211.659624
							倍面積	715.338510
							面積	357.66

倍横距法面積計算書

地番	13-5							
点名	X	Y	距離	方向角	緯距	経距	倍横距	倍面積
13-27	-76891.581	8065.584	17.402	126° 34' 11"	-16.422	-12.888	-12.888	211.646736
13-2	-76901.949	8079.560	3.005	82° 46' 24"	-10.368	13.976	-11.800	122.342400
13-3	-76901.571	8082.541	38.880	38° 07' 26"	0.378	2.981	5.157	1.949346
13-4	-76870.985	8106.544	3.002	350° 13' 03"	30.586	24.003	32.141	983.064626
13-5	-76868.027	8106.034	17.368	302° 20' 25"	2.958	-0.510	55.634	164.565372
13-25	-76858.736	8091.360	20.876	218° 07' 23"	9.291	-14.674	40.450	375.820950
13-26	-76875.159	8078.472	20.875	218° 07' 29"	-16.423	-12.888	12.888	-211.659624
							倍面積	1647.729806
							面積	823.86

現地とは必ずしも一致しないことがあります。あくまで参考図としてご利用ください。
資料（写し）によって発生した直接または間接の損失、損害等について市では一切の責任を負いません。

現場名: 君津市常代土地区画整理事業 出来形確認測量

倍横距法面積計算書

地番	13-6-1							
点名	X	Y	距離	方向角	緯距	経距	倍横距	倍面積
13-41	-76866.775	8066.270	20.331	216° 34' 06"	8.384	-12.202	-12.202	-102.301568
13-40	-76883.104	8054.157	14.228	126° 34' 10"	-16.329	-12.113	-36.517	596.286093
13-27	-76891.581	8065.584	20.875	38° 07' 29"	-8.477	11.427	-37.203	315.369831
13-26	-76875.159	8078.472	14.805	304° 29' 35"	16.422	12.888	-12.888	-211.646736
							倍面積	597.707620
							面積	298.85

倍横距法面積計算書

地番	13-6-2							
点名	X	Y	距離	方向角	緯距	経距	倍横距	倍面積
13-40	-76883.104	8054.157	20.331	36° 34' 06"	-8.937	12.047	12.047	-107.664039
13-41	-76866.775	8066.270	1.620	304° 29' 05"	16.329	12.113	36.207	591.224103
13-37	-76865.858	8064.935	13.390	304° 29' 37"	0.917	-1.335	46.985	43.085245
13-24	-76858.275	8053.899	19.787	216° 34' 08"	7.583	-11.036	34.614	262.477962
13-14	-76874.167	8042.110	15.000	126° 34' 11"	-15.892	-11.789	11.789	-187.350788
							倍面積	601.772483
							面積	300.88

倍横距法面積計算書

地番	13-7							
点名	X	Y	距離	方向角	緯距	経距	倍横距	倍面積
13-24	-76858.275	8053.899	3.336	304° 29' 08"	15.892	11.789	11.789	187.350788
13-39	-76856.386	8051.149	5.244	304° 29' 46"	1.889	-2.750	20.828	39.344092
13-22	-76853.416	8046.827	19.476	216° 34' 11"	2.970	-4.322	13.756	40.855320
13-13	-76869.058	8035.223	8.575	126° 34' 09"	-15.642	-11.604	-2.170	33.943140
13-14	-76874.167	8042.110	19.787	36° 34' 08"	-5.109	6.887	-6.887	35.185683
							倍面積	336.679023
							面積	168.33

現地とは必ずしも一致しないことがあります。あくまで参考図としてご利用ください。
資料（写し）によって発生した直接または間接の損失、損害等について市では一切の責任を負いません。

現場名:君津市常代土地区画整理事業 出来形確認測量

倍横距法面積計算書

地番 点名	X	Y	距離	方向角	緯距	経距	倍横距	倍面積
13-33	-76843.641	8032.598	6.204	304° 29' 31"	15.138	11.230	11.230	169.999740
13-16	-76840.128	8027.485	7.425	304° 29' 33"	3.513	-5.113	17.347	60.940011
13-20	-76835.923	8021.365	18.355	216° 34' 08"	4.205	-6.120	6.114	25.709370
13-12	-76850.665	8010.429	13.620	126° 33' 58"	-14.742	-10.936	-10.942	161.306964
13-32	-76858.779	8021.368	18.849	36° 34' 10"	-8.114	10.939	-10.939	88.759046
							倍面積	506.715131
							面積	253.35

倍横距法面積計算書

地番 点名	X	Y	距離	方向角	緯距	経距	倍横距	倍面積
13-22	-76853.416	8046.827	12.083	304° 29' 23"	15.642	11.604	11.604	181.509768
13-15	-76846.574	8036.868	5.180	304° 29' 05"	6.842	-9.959	13.249	90.649658
13-33	-76843.641	8032.598	18.849	216° 34' 10"	2.933	-4.270	-0.980	-2.874340
13-32	-76858.779	8021.368	17.252	126° 34' 18"	-15.138	-11.230	-16.480	249.474240
13-13	-76869.058	8035.223	19.476	36° 34' 11"	-10.279	13.855	-13.855	142.415545
							倍面積	661.174871
							面積	330.58

倍横距法面積計算書

地番 点名	X	Y	距離	方向角	緯距	経距	倍横距	倍面積
13-20	-76835.923	8021.365	2.911	304° 29' 14"	14.742	10.936	10.936	161.218512
13-17	-76834.275	8018.966	10.361	304° 29' 21"	1.648	-2.399	19.473	32.091504
13-18	-76828.408	8010.426	17.874	216° 34' 09"	5.867	-8.540	8.534	50.068978
13-11	-76842.763	7999.777	13.263	126° 34' 09"	-14.355	-10.649	-10.655	152.952525
13-12	-76850.665	8010.429	18.355	36° 34' 08"	-7.902	10.652	-10.652	84.172104
							倍面積	480.503623
							面積	240.25

現地とは必ずしも一致しないことがあります。あくまで参考図としてご利用ください。
資料（写し）によって発生した直接または間接の損失、損害等について市では一切の責任を負いません。

現場名:君津市常代土地区画整理事業 出来形確認測量

倍横距法面積計算書

地番	13-10							
点名	X	Y	距離	方向角	緯距	経距	倍横距	倍面積
13-18	-76828.408	8010.426	0.424	304° 30' 56"	14.355	10.649	10.649	152.866395
13-30	-76828.168	8010.077	11.039	304° 29' 20"	0.240	-0.349	20.949	5.027760
13-28	-76821.917	8000.978	12.278	304° 29' 28"	6.251	-9.099	11.501	71.892751
13-9	-76814.964	7990.858	17.012	216° 33' 46"	6.953	-10.120	-7.718	-53.663254
13-1	-76828.628	7980.724	23.724	126° 34' 15"	-13.664	-10.134	-27.972	382.209408
13-11	-76842.763	7999.777	17.874	36° 34' 09"	-14.135	19.053	-19.053	269.314155
							倍面積	827.647215
							面積	413.82

現地とは必ずしも一致しないことがあります。あくまで参考図としてご利用ください。
資料（写し）によって発生した直接または間接の損失、損害等について市では一切の責任を負いません。