


72 街区

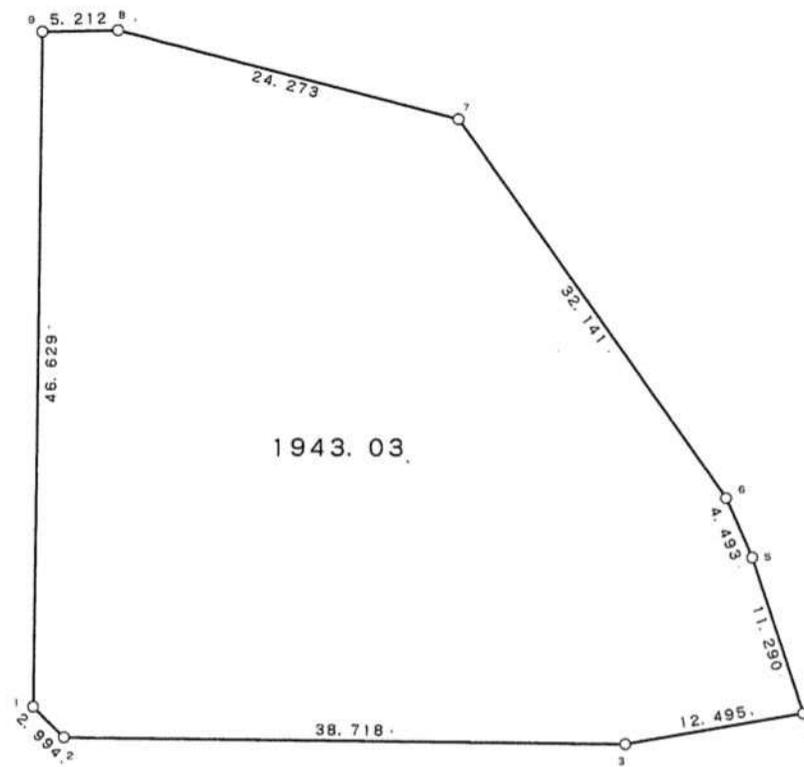

現地とは必ずしも一致しないことがあります。あくまで参考図としてご利用ください。  
資料（写し）によって発生した直接または間接の損失、損害等について市では一切の責任を負いません。

現場名:君津市常代土地区画整理事業 出来形確認測量

### 倍横距法面積計算書

地番 点名	72BL X	Y	距離	方向角	緯距	経距	倍横距	倍面積
72-1	-76930.634	8608.134	2.994	175° 16' 05"	-35.071	-30.729	-30.729	1077.696759
72-2	-76933.618	8608.381	38.718	131° 14' 34"	-2.984	0.247	-61.211	182.653624
72-3	-76959.143	8637.494	12.495	120° 52' 10"	-25.525	29.113	-31.851	812.996775
72-4	-76965.554	8648.219	11.290	22° 22' 58"	-6.411	10.725	7.987	-51.204657
72-5	-76955.115	8652.518	4.493	16° 41' 05"	10.439	4.299	23.011	240.211829
72-6	-76950.811	8653.808	32.141	5° 13' 56"	4.304	1.290	28.600	123.094400
72-7	-76918.804	8656.739	24.273	325° 13' 33"	32.007	2.931	32.821	1050.501747
72-8	-76898.866	8642.895	5.212	309° 19' 27"	19.938	-13.844	21.908	436.801704
72-9	-76895.563	8638.863	46.629	221° 13' 29"	3.303	-4.032	4.032	13.317696
							倍面積	3886.069877
							面積	1943.03

現地とは必ずしも一致しないことがあります。あくまで参考図としてご利用ください。  
資料（写し）によって発生した直接または間接の損失、損害等について市では一切の責任を負いません。