

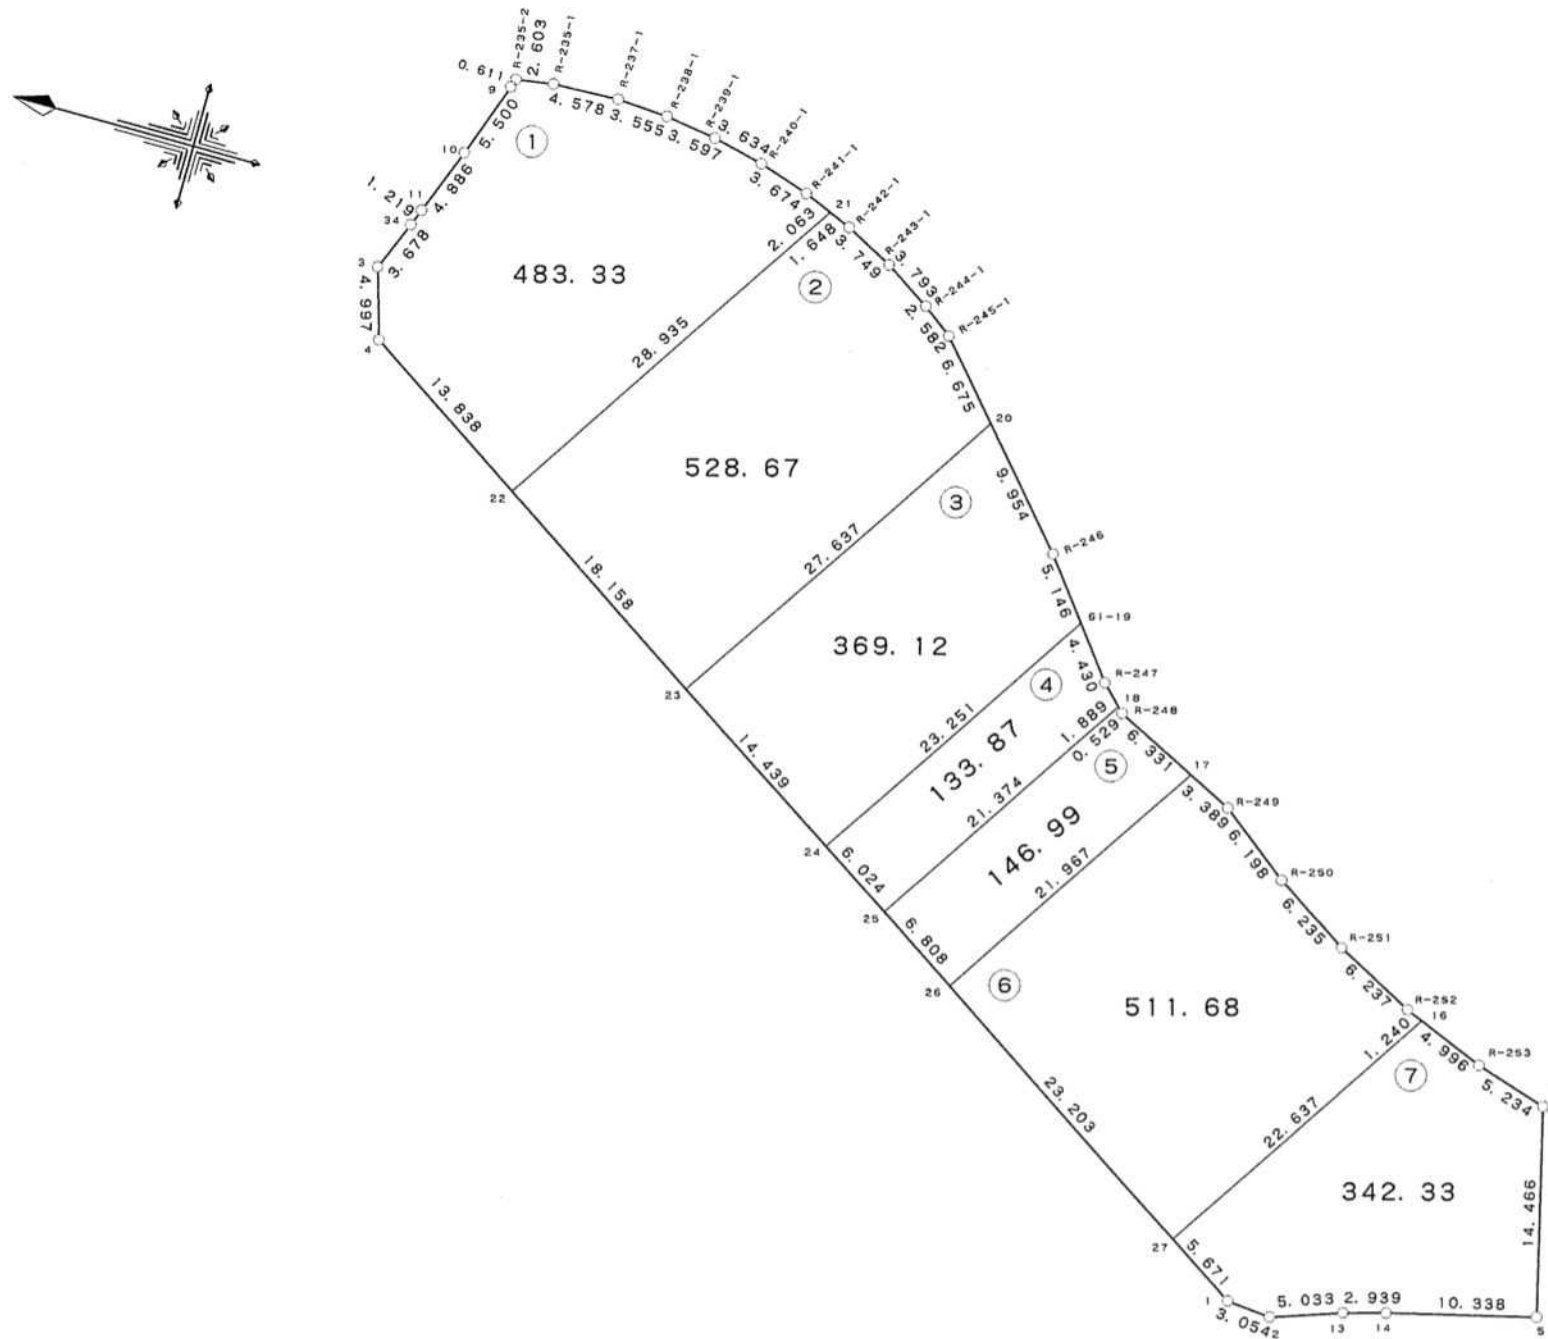


61 街区 1/2

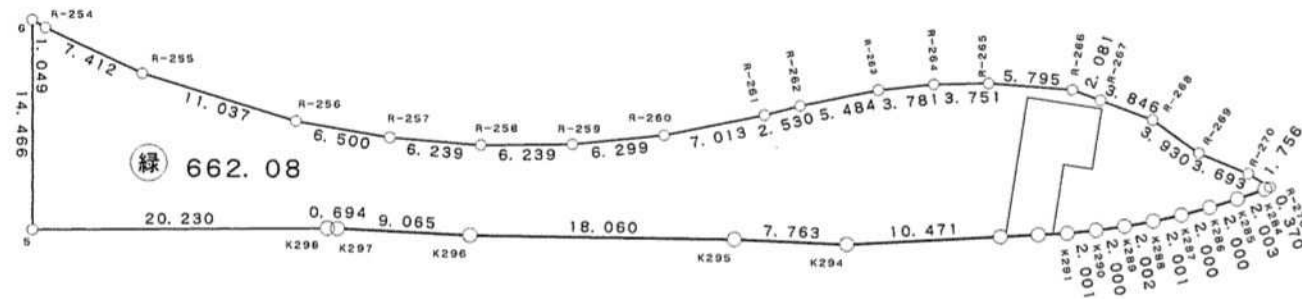

現地とは必ずしも一致しないことがあります。あくまで参考図としてご利用ください。
資料（写し）によって発生した直接または間接の損失、損害等について市では一切の責任を負いません。

61 街区 2/2

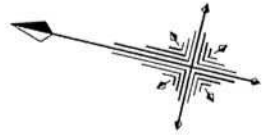

現地とは必ずしも一致しないことがあります。あくまで参考図としてご利用ください。
資料（写し）によって発生した直接または間接の損失、損害等について市では一切の責任を負いません。

現場名:君津市常代土地区画整理事業 出来形確認測量

倍横距法面積計算書

地番	点名	X	Y	距離	方向角	緯距	経距	倍横距	倍面積
61-1	61-21	-77581.574	8844.789	2.063	23° 11' 02"	-15.875	24.191	24.191	-384.032125
	R-241-1	-77579.678	8845.601	3.674	18° 11' 36"	1.896	0.812	49.194	93.271824
	R-240-1	-77576.188	8846.748	3.634	13° 30' 44"	3.490	1.147	51.153	178.523970
	R-239-1	-77572.655	8847.597	3.597	8° 37' 08"	3.533	0.849	53.149	187.775417
	R-238-1	-77569.099	8848.136	3.555	3° 50' 19"	3.556	0.539	54.537	193.933572
	R-237-1	-77565.552	8848.374	4.578	357° 47' 49"	3.547	0.238	55.314	196.198758
	R-235-1	-77560.977	8848.198	2.603	351° 36' 19"	4.575	-0.176	55.376	253.345200
	R-235-2	-77558.402	8847.818	0.611	289° 17' 40"	2.575	-0.380	54.820	141.161500
	61-9	-77558.200	8847.241	5.500	289° 49' 19"	0.202	-0.577	53.863	10.880326
	61-10	-77556.335	8842.067	4.886	291° 07' 27"	1.865	-5.174	48.112	89.728880
	61-11	-77554.574	8837.509	1.219	291° 03' 04"	1.761	-4.558	38.380	67.587180
	61-34	-77554.136	8836.371	3.678	292° 50' 34"	0.438	-1.138	32.684	14.315592
	61-3	-77552.708	8832.981	4.997	253° 28' 47"	1.428	-3.390	28.156	40.206768
	61-4	-77554.129	8828.190	13.838	213° 16' 19"	-1.421	-4.791	19.975	-28.384475
	61-22	-77565.699	8820.598	28.935	123° 16' 28"	-11.570	-7.592	7.592	-87.839440
								倍面積	966.672947
								面積	483.33

倍横距法面積計算書

地番	点名	X	Y	距離	方向角	緯距	経距	倍横距	倍面積
61-2	61-20	-77596.042	8833.742	6.675	48° 51' 25"	-15.162	23.107	23.107	-350.348334
	R-245-1	-77591.650	8838.769	2.582	36° 49' 48"	4.392	5.027	51.241	225.050472
	R-244-1	-77589.583	8840.317	3.793	32° 53' 39"	2.067	1.548	57.816	119.505672
	R-243-1	-77586.398	8842.377	3.749	28° 02' 54"	3.185	2.060	61.424	195.635440
	R-242-1	-77583.089	8844.140	1.648	23° 11' 22"	3.309	1.763	65.247	215.902323
	61-21	-77581.574	8844.789	28.935	303° 16' 28"	1.515	0.649	67.659	102.503385
	61-22	-77565.699	8820.598	18.158	213° 16' 34"	15.875	-24.191	44.117	700.357375
	61-23	-77580.880	8810.635	27.637	123° 16' 17"	-15.181	-9.963	9.963	-151.248303
								倍面積	1057.358030
								面積	528.67

現地とは必ずしも一致しないことがあります。あくまで参考図としてご利用ください。
資料（写し）によって発生した直接または間接の損失、損害等について市では一切の責任を負いません。

現場名:君津市常代土地区画整理事業 出来形確認測量

倍横距法面積計算書

地番 61-3

点名	X	Y	距離	方向角	緯距	経距	倍横距	倍面積
61-19	-77605.708	8822.152	5.146	52° 42' 57"	-12.756	19.439	19.439	-247.963884
R-246	-77602.591	8826.246	9.954	48° 51' 27"	3.117	4.094	42.972	133.943724
61-20	-77596.042	8833.742	27.637	303° 16' 17"	6.549	7.496	54.562	357.326538
61-23	-77580.880	8810.635	14.439	213° 16' 27"	15.162	-23.107	38.951	590.575062
61-24	-77592.952	8802.713	23.251	123° 16' 23"	-12.072	-7.922	7.922	-95.634384
							倍面積	738.247056
							面積	369.12

倍横距法面積計算書

地番 61-4

点名	X	Y	距離	方向角	緯距	経距	倍横距	倍面積
61-18	-77609.714	8817.278	1.889	45° 33' 27"	-11.726	17.870	17.870	-209.543620
R-247	-77608.391	8818.627	4.430	52° 43' 26"	1.323	1.349	37.089	49.068747
61-19	-77605.708	8822.152	23.251	303° 16' 23"	2.683	3.525	41.963	112.586729
61-24	-77592.952	8802.713	6.024	213° 16' 33"	12.756	-19.439	26.049	332.281044
61-25	-77597.988	8799.408	21.374	123° 16' 20"	-5.036	-3.305	3.305	-16.643980
							倍面積	267.748920
							面積	133.87

倍横距法面積計算書

地番 61-5

点名	X	Y	距離	方向角	緯距	経距	倍横距	倍面積
61-17	-77615.732	8814.039	6.331	26° 51' 52"	-12.052	18.366	18.366	-221.347032
R-248	-77610.084	8816.900	0.529	45° 36' 46"	5.648	2.861	39.593	223.621264
61-18	-77609.714	8817.278	21.374	303° 16' 20"	0.370	0.378	42.832	15.847840
61-25	-77597.988	8799.408	6.808	213° 16' 20"	11.726	-17.870	25.340	297.136840
61-26	-77603.680	8795.673	21.967	123° 16' 24"	-5.692	-3.735	3.735	-21.259620
							倍面積	293.999292
							面積	146.99

現地とは必ずしも一致しないことがあります。あくまで参考図としてご利用ください。
資料（写し）によって発生した直接または間接の損失、損害等について市では一切の責任を負いません。

現場名:君津市常代土地区画整理事業 出来形確認測量

倍横距法面積計算書

地番 61-6

点名	X	Y	距離	方向角	緯距	経距	倍横距	倍面積
61-16	-77635.500	8801.868	1.240	22° 40' 36"	-12.421	18.925	18.925	-235.067425
R-252	-77634.356	8802.346	6.237	27° 53' 47"	1.144	0.478	38.328	43.847232
R-251	-77628.844	8805.264	6.235	33° 06' 05"	5.512	2.918	41.724	229.982688
R-250	-77623.621	8808.669	6.198	38° 16' 17"	5.223	3.405	48.047	250.949481
R-249	-77618.755	8812.508	3.389	26° 51' 36"	4.866	3.839	55.291	269.046006
61-17	-77615.732	8814.039	21.967	303° 16' 24"	3.023	1.531	60.661	183.378203
61-26	-77603.680	8795.673	23.203	213° 16' 25"	12.052	-18.366	43.826	528.190952
61-27	-77623.079	8782.943	22.637	123° 16' 41"	-19.399	-12.730	12.730	-246.949270
							倍面積	1023.377867
							面積	511.68

倍横距法面積計算書

地番 61-7

点名	X	Y	距離	方向角	緯距	経距	倍横距	倍面積
R-253	-77640.110	8799.942	4.996	22° 40' 28"	4.993	1.569	1.569	7.834017
61-16	-77635.500	8801.868	22.637	303° 16' 41"	4.610	1.926	5.064	23.345040
61-27	-77623.079	8782.943	5.671	213° 16' 21"	12.421	-18.925	-11.935	-148.244635
61-1	-77627.820	8779.832	3.054	186° 08' 51"	-4.741	-3.111	-33.971	161.056511
61-2	-77630.856	8779.505	5.033	161° 19' 52"	-3.036	-0.327	-37.409	113.573724
61-13	-77635.624	8781.116	2.939	164° 57' 06"	-4.768	1.611	-36.125	172.244000
61-14	-77638.462	8781.879	10.338	166° 22' 35"	-2.838	0.763	-33.751	95.785338
61-5	-77648.509	8784.314	14.466	76° 22' 54"	-10.047	2.435	-30.553	306.965991
61-6	-77645.103	8798.373	5.234	17° 26' 41"	3.406	14.059	-14.059	-47.884954
							倍面積	684.675032
							面積	342.33

現地とは必ずしも一致しないことがあります。あくまで参考図としてご利用ください。
資料（写し）によって発生した直接または間接の損失、損害等について市では一切の責任を負いません。

現場名:君津市常代土地区画整理事業 出来形確認測量

倍横距法面積計算書

地番	点名	X	Y	距離	方向角	緯距	経距	倍横距	倍面積
61-8	61-28	-77717.840	8809.307	5.207	355°31'01"	0.302	4.198	4.198	1.267796
	61-29	-77712.649	8808.900	9.722	265°35'35"	5.191	-0.407	7.989	41.470899
	61-30	-77713.396	8799.207	2.276	163°46'16"	-0.747	-9.693	-2.111	1.576917
	K292	-77715.581	8799.843	1.000	163°55'15"	-2.185	0.636	-11.168	24.402080
	61-33	-77716.542	8800.120	4.866	85°36'14"	-0.961	0.277	-10.255	9.855055
	61-32	-77716.169	8804.972	1.978	176°01'40"	0.373	4.852	-5.126	-1.911998
	61-31	-77718.142	8805.109	4.209	85°53'07"	-1.973	0.137	-0.137	0.270301
								倍面積	76.931050
								面積	38.46

現地とは必ずしも一致しないことがあります。あくまで参考図としてご利用ください。
資料（写し）によって発生した直接または間接の損失、損害等について市では一切の責任を負いません。