
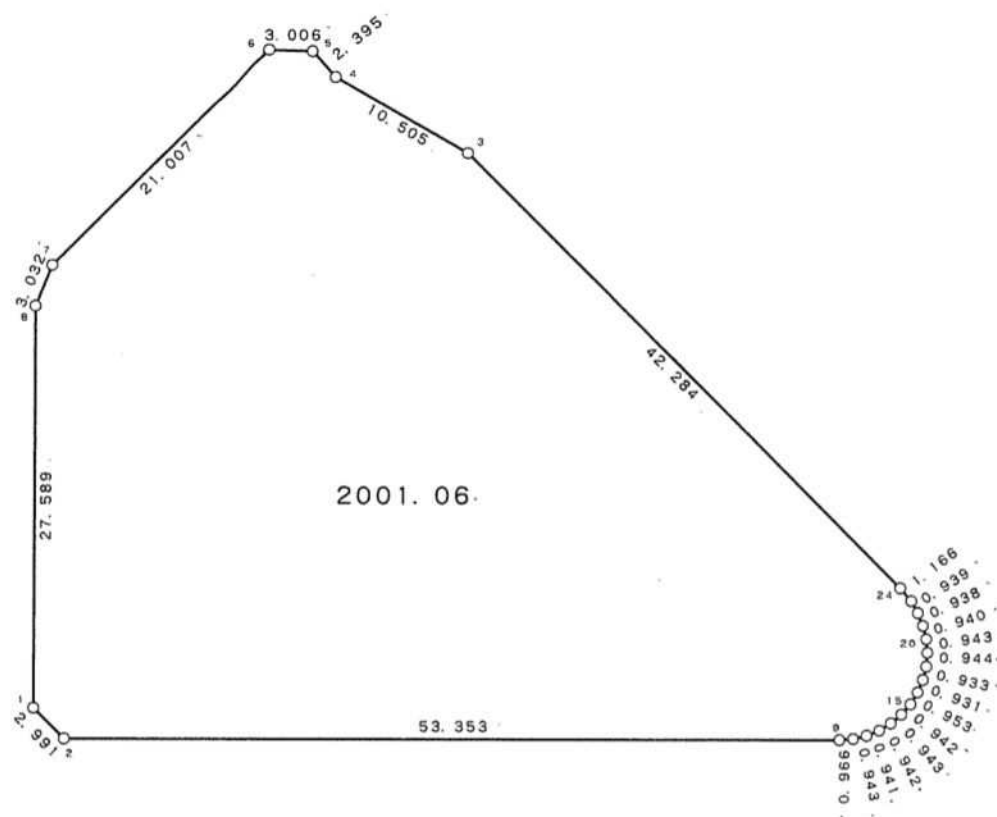


63 街区

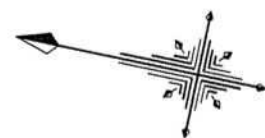

現地とは必ずしも一致しないことがあります。あくまで参考図としてご利用ください。
資料（写し）によって発生した直接または間接の損失、損害等について市では一切の責任を負いません。

現場名:君津市常代土地区画整理事業 出来形確認測量

倍横距法面積計算書

地番 点名	63BL X	Y	距離	方向角	緯距	経距	倍横距	倍面積
63-1	-77282.254	8758.240	2.991	213° 23' 33"	-5.554	-27.024	-27.024	150.091296
63-2	-77284.751	8756.594	53.353	168° 23' 09"	-2.497	-1.646	-55.694	139.067918
63-9	-77337.012	8767.335	0.966	163° 38' 50"	-52.261	10.741	-46.599	2435.310339
63-10	-77337.939	8767.607	0.943	154° 42' 42"	-0.927	0.272	-35.586	32.988222
63-11	-77338.792	8768.010	0.941	146° 23' 40"	-0.853	0.403	-34.911	29.779083
63-12	-77339.576	8768.531	0.942	136° 43' 12"	-0.784	0.521	-33.987	26.645808
63-13	-77340.262	8769.177	0.943	128° 16' 48"	-0.686	0.646	-32.820	22.514520
63-14	-77340.846	8769.917	0.942	120° 25' 54"	-0.584	0.740	-31.434	18.357456
63-15	-77341.323	8770.729	0.953	109° 18' 36"	-0.477	0.812	-29.882	14.253714
63-16	-77341.638	8771.628	0.931	100° 57' 36"	-0.315	0.899	-28.171	8.873865
63-17	-77341.815	8772.542	0.933	92° 38' 30"	-0.177	0.914	-26.358	4.665366
63-18	-77341.858	8773.474	0.944	82° 45' 16"	-0.043	0.932	-24.512	1.054016
63-19	-77341.739	8774.410	0.943	73° 52' 16"	0.119	0.936	-22.644	-2.694636
63-20	-77341.477	8775.316	0.940	63° 40' 49"	0.262	0.906	-20.802	-5.450124
63-21	-77341.060	8776.159	0.938	56° 36' 54"	0.417	0.843	-19.053	-7.945101
63-22	-77340.544	8776.942	0.939	48° 32' 19"	0.516	0.783	-17.427	-8.992332
63-23	-77339.922	8777.646	1.166	37° 45' 16"	0.622	0.704	-15.940	-9.914680
63-24	-77339.000	8778.360	42.284	33° 21' 01"	0.922	0.714	-14.522	-13.389284
63-3	-77303.679	8801.606	10.505	18° 08' 30"	35.321	23.246	9.438	333.359598
63-4	-77293.696	8804.877	2.395	36° 34' 41"	9.983	3.271	35.955	358.938765
63-5	-77291.773	8806.304	3.006	350° 03' 30"	1.923	1.427	40.653	78.175719
63-6	-77288.812	8805.785	21.007	303° 23' 37"	2.961	-0.519	41.561	123.062121
63-7	-77277.250	8788.246	3.032	280° 27' 01"	11.562	-17.539	23.503	271.741686
63-8	-77276.700	8785.264	27.589	258° 23' 10"	0.550	-2.982	2.982	1.640100
倍面積								4002.133435
面積								2001.06

現地とは必ずしも一致しないことがあります。あくまで参考図としてご利用ください。
資料（写し）によって発生した直接または間接の損失、損害等について市では一切の責任を負いません。