


64 街区 日付 平成5年4月22日

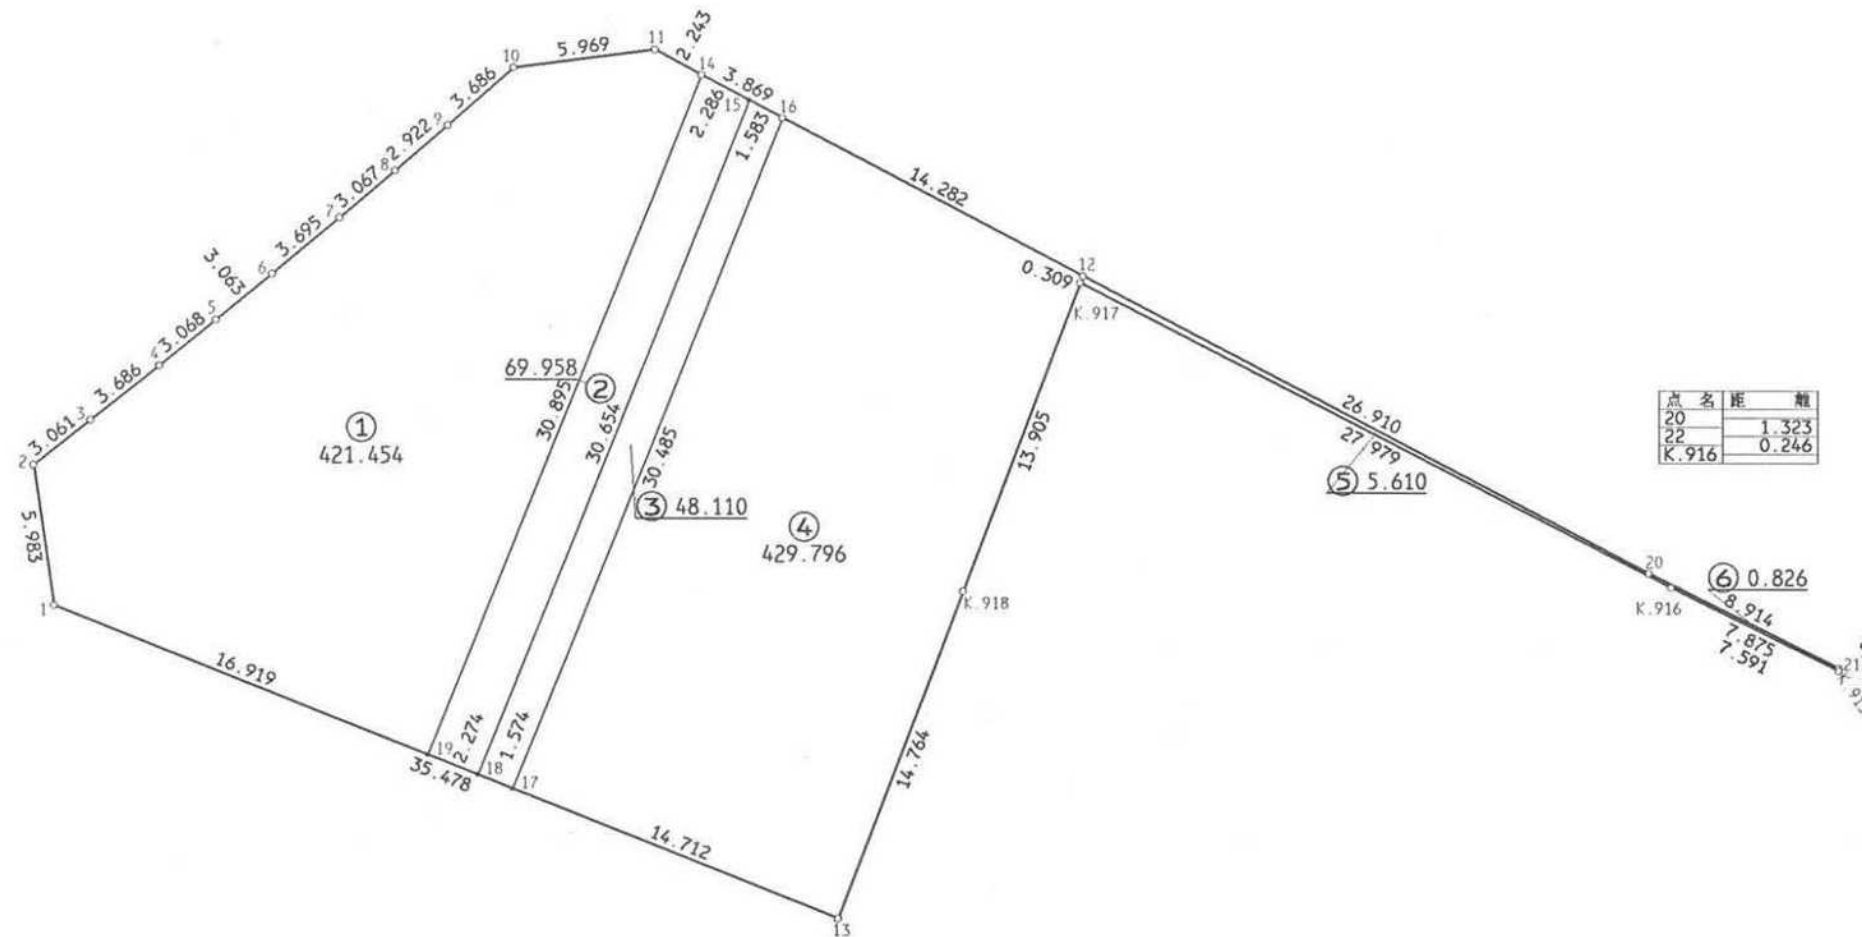

NO.	- X -	- Y -	NO.	- X -	- Y -
K.915	1296.874	4455.447	64#10	1322.207	4399.666
K.916	300.387	448.399	64#11	322.980	405.585
K.917	313.157	423.504	64#12	313.446	423.613
K.918	300.146	418.599	64#13	286.340	413.366
64#1	299.468	380.406	64#14	321.910	407.556
64#2	305.385	379.523	64#15	320.844	409.578
64#3	307.288	381.920	64#16	320.105	410.978
64#4	309.593	384.796	64#17	291.784	399.698
64#5	311.534	387.172	64#18	292.366	398.236
64#6	313.486	389.532	64#19	293.208	396.124
64#7	315.860	392.364	64#20	300.981	447.462
64#8	317.853	394.695	64#21	296.994	455.435
64#9	319.774	396.897	64#22	300.389	448.645

現地とは必ずしも一致しないことがあります。
あくまで参考図としてご利用ください。
資料（写し）によって発生した
直接または間接の損失、損害等については
市では一切の責任を負いません。