


君津市 中野 地区 画地原子

83 街区 日付 平成2年7月24日

街区面積 9570.851
 合計面積 9570.950
 縮尺 1:600

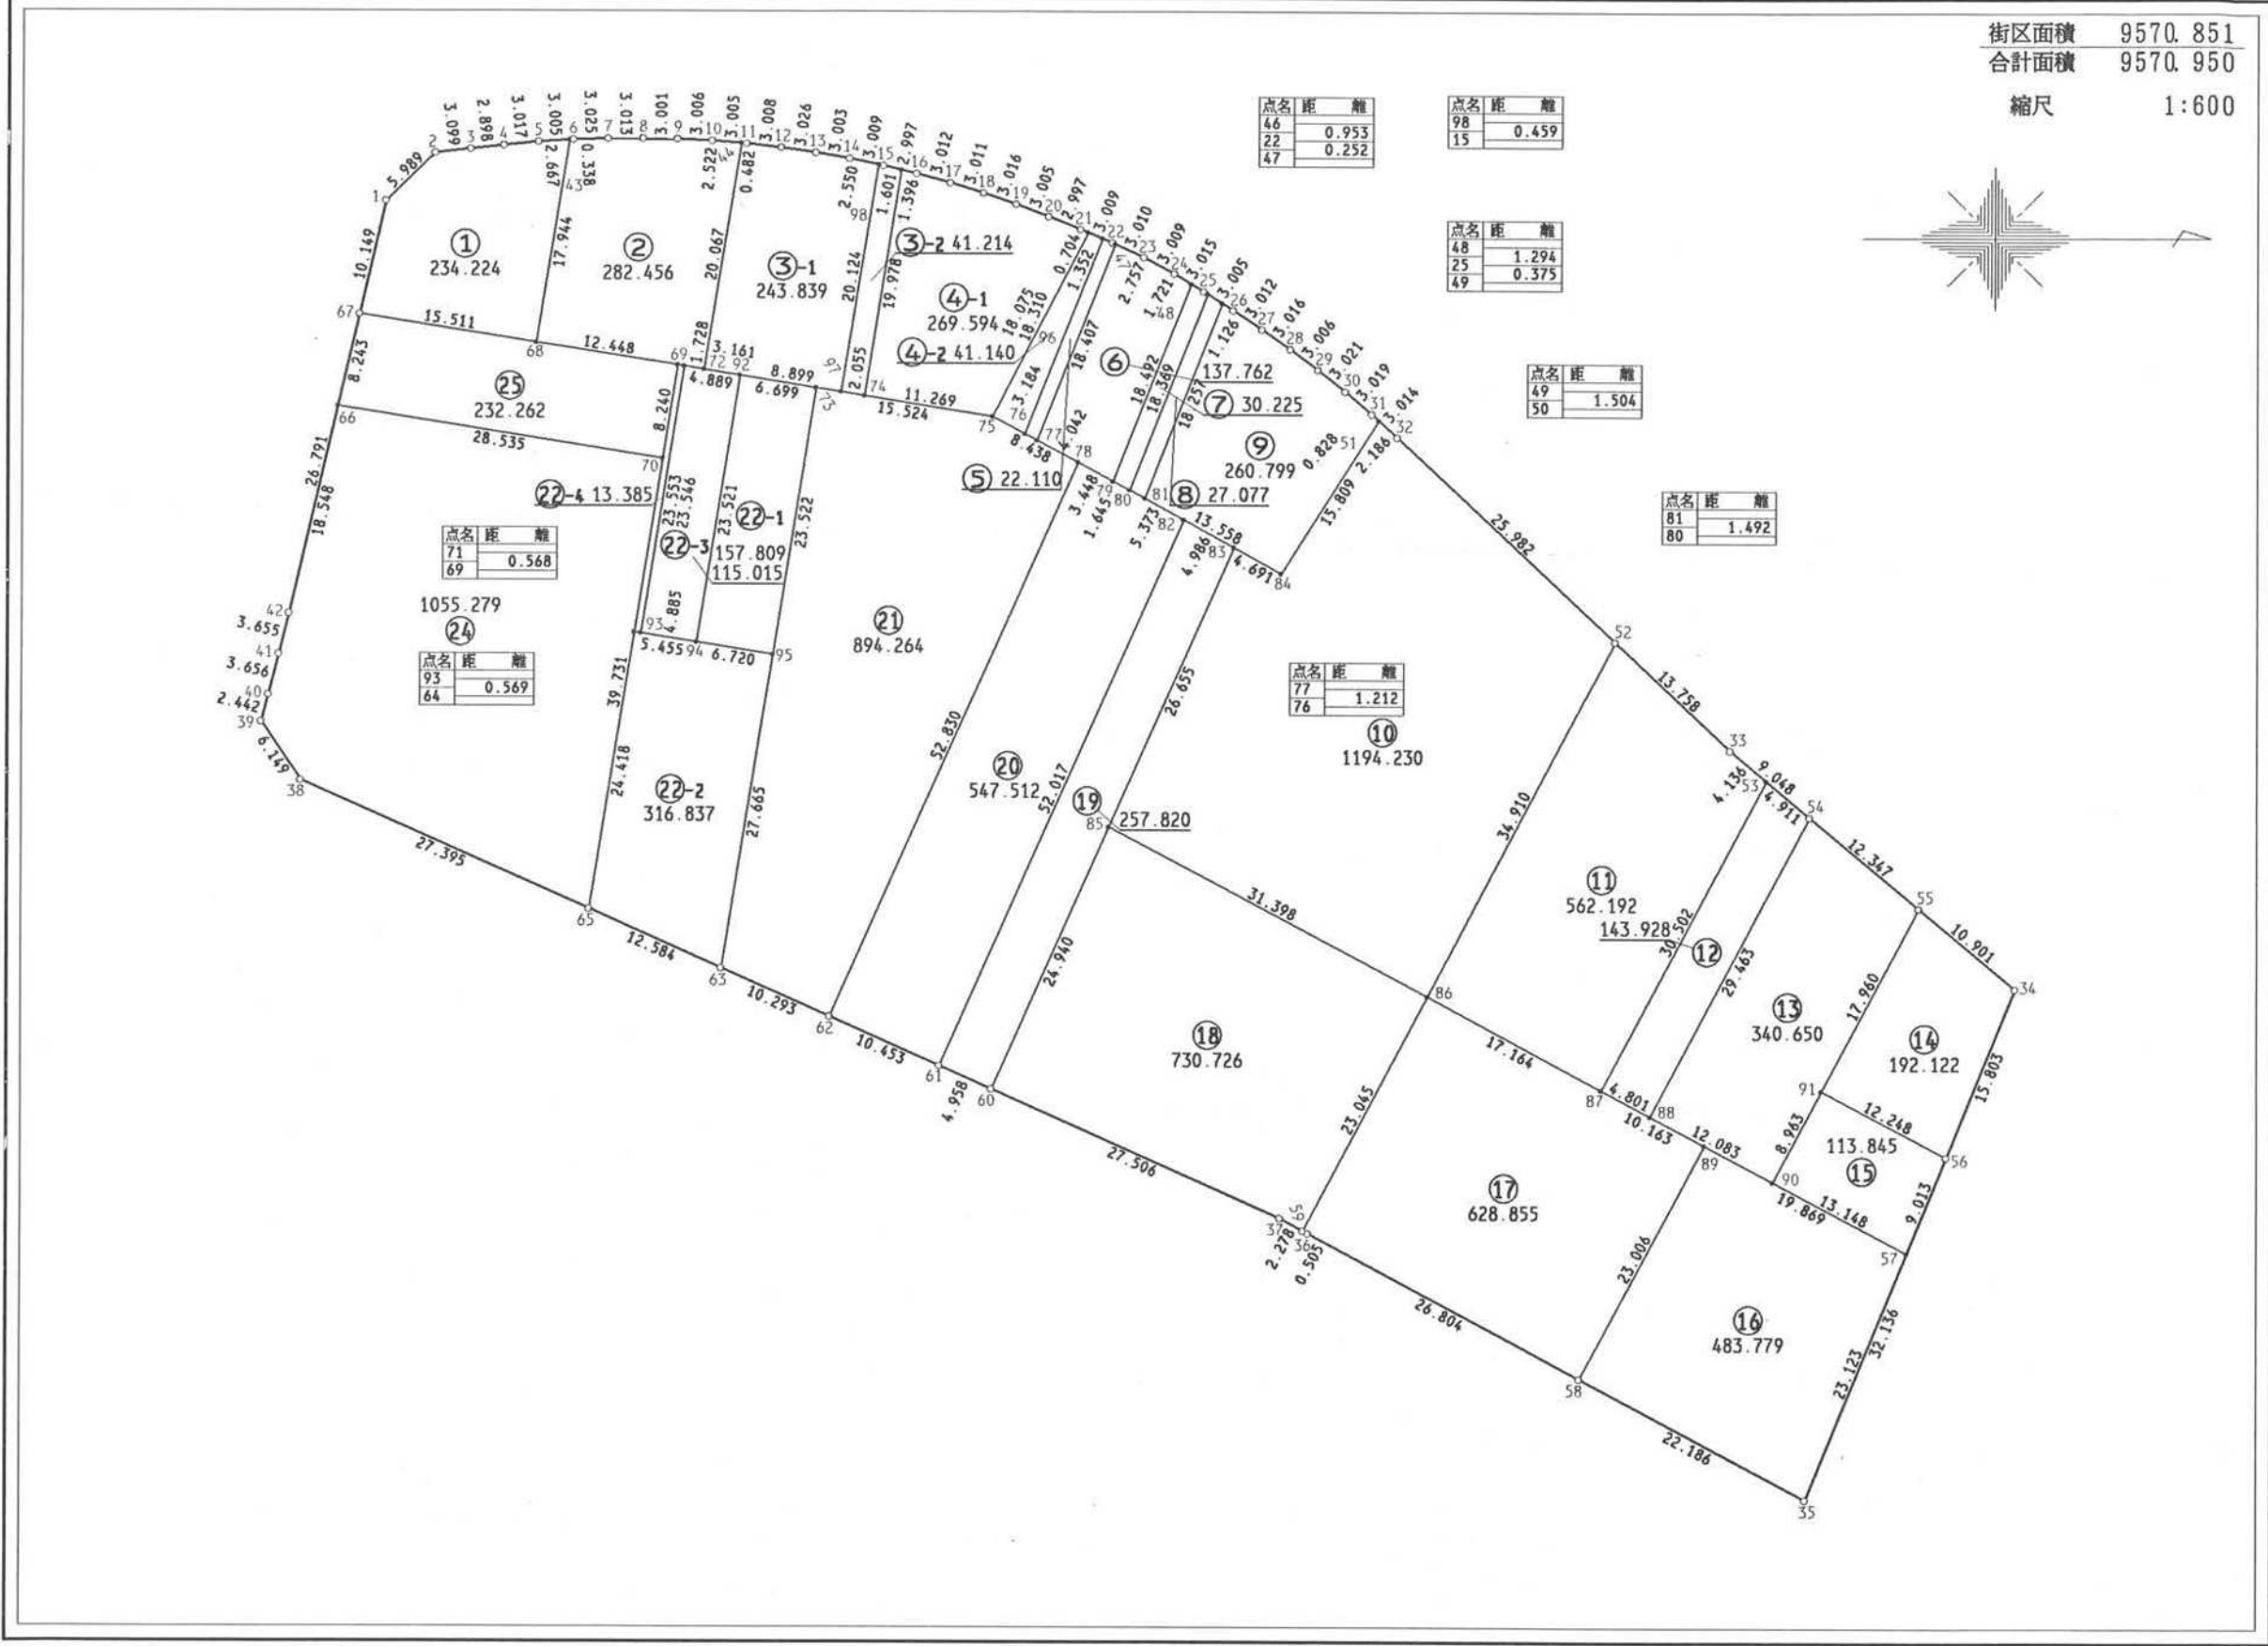

現地とは必ずしも一致しないことがあります。あくまで参考図としてご利用ください。
 資料(写し)によって発生した直接または間接の損失、損害等については市では一切の責任を負いません。

君津市 中野 地区 画地原子

83 街区 日付 平成2年7月24日

| NO. | - X - | - Y - | NO. | - X - | - Y - |
|-------|----------|----------|-------|----------|----------|
| 83#1 | 918.908 | 2951.779 | 83#72 | 946.488 | 2966.488 |
| 83#2 | 923.170 | 947.572 | 83#73 | 956.222 | 968.059 |
| 83#3 | 926.249 | 947.221 | 83#74 | 960.423 | 968.737 |
| 83#4 | 929.129 | 946.902 | 83#75 | 971.548 | 970.532 |
| 83#5 | 932.130 | 946.591 | 83#76 | 974.356 | 972.033 |
| 83#6 | 935.129 | 946.403 | 83#77 | 975.425 | 972.604 |
| 83#7 | 938.153 | 946.310 | 83#78 | 978.990 | 974.508 |
| 83#8 | 941.166 | 946.280 | 83#79 | 982.014 | 976.164 |
| 83#9 | 944.167 | 946.331 | 83#80 | 983.474 | 976.922 |
| 83#10 | 947.169 | 946.483 | 83#81 | 984.787 | 977.630 |
| 83#11 | 950.165 | 946.714 | 83#82 | 988.185 | 979.506 |
| 83#12 | 953.152 | 947.066 | 83#83 | 992.549 | 981.917 |
| 83#13 | 956.148 | 947.493 | 83#84 | 996.655 | 984.185 |
| 83#14 | 959.105 | 948.017 | 83#85 | 981.726 | 3006.276 |
| 83#15 | 962.049 | 948.637 | 83#86 | 1009.484 | 020.949 |
| 83#16 | 964.962 | 949.343 | 83#87 | 024.624 | 029.036 |
| 83#17 | 967.870 | 950.129 | 83#88 | 028.864 | 031.288 |
| 83#18 | 970.747 | 951.017 | 83#89 | 033.600 | 033.802 |
| 83#19 | 973.592 | 952.019 | 83#90 | 039.536 | 036.955 |
| 83#20 | 976.403 | 953.080 | 83#91 | 043.739 | 029.039 |
| 83#21 | 979.187 | 954.190 | 83#92 | 949.609 | 2966.992 |
| 83#22 | 981.952 | 955.376 | 83#93 | 941.035 | 989.434 |
| 83#23 | 984.682 | 956.643 | 83#94 | 945.858 | 990.212 |
| 83#24 | 987.331 | 958.070 | 83#95 | 952.492 | 991.283 |
| 83#25 | 989.907 | 959.636 | 83#96 | 979.834 | 954.468 |
| 83#26 | 992.439 | 961.254 | 83#97 | 958.394 | 968.409 |
| 83#27 | 994.949 | 962.919 | 83#98 | 961.600 | 948.542 |
| 83#28 | 997.425 | 964.641 | | | |
| 83#29 | 999.833 | 966.440 | | | |
| 83#30 | 1002.199 | 968.318 | | | |
| 83#31 | 004.501 | 970.272 | | | |
| 83#32 | 006.733 | 972.298 | | | |
| 83#33 | 035.752 | 999.448 | | | |
| 83#34 | 060.540 | 3020.149 | | | |
| 83#35 | 042.399 | 064.523 | | | |
| 83#36 | 999.130 | 041.548 | | | |
| 83#37 | 996.681 | 040.226 | | | |
| 83#38 | 911.553 | 002.315 | | | |
| 83#39 | 908.128 | 2997.208 | | | |
| 83#40 | 908.736 | 994.843 | | | |
| 83#41 | 909.628 | 991.298 | | | |
| 83#42 | 910.512 | 987.752 | | | |
| 83#43 | 934.792 | 946.424 | | | |
| 83#44 | 949.684 | 946.677 | | | |
| 83#45 | 963.605 | 949.014 | | | |
| 83#46 | 981.076 | 955.001 | | | |
| 83#47 | 982.181 | 955.482 | | | |
| 83#48 | 988.802 | 958.963 | | | |
| 83#49 | 990.223 | 959.838 | | | |
| 83#50 | 991.490 | 960.648 | | | |
| 83#51 | 1005.114 | 970.829 | | | |
| 83#52 | 025.713 | 990.041 | | | |
| 83#53 | 038.929 | 3002.097 | | | |
| 83#54 | 042.681 | 005.266 | | | |
| 83#55 | 052.161 | 013.176 | | | |
| 83#56 | 054.560 | 034.777 | | | |
| 83#57 | 051.149 | 043.120 | | | |
| 83#58 | 022.804 | 054.118 | | | |
| 83#59 | 998.686 | 041.308 | | | |
| 83#60 | 971.550 | 029.046 | | | |
| 83#61 | 967.023 | 027.024 | | | |
| 83#62 | 957.479 | 022.760 | | | |
| 83#63 | 948.068 | 018.592 | | | |
| 83#64 | 940.473 | 2989.343 | | | |
| 83#65 | 936.583 | 3013.449 | | | |
| 83#66 | 914.741 | 2969.693 | | | |
| 83#67 | 916.620 | 961.667 | | | |
| 83#68 | 931.933 | 964.139 | | | |
| 83#69 | 944.227 | 966.091 | | | |
| 83#70 | 942.914 | 974.226 | | | |
| 83#71 | 944.786 | 966.189 | | | |

現地とは必ずしも一致しないことがあります。あくまで参考図としてご利用ください。
資料（写し）によって発生した直接または間接の損失、損害等については市では一切の責任を負いません。