


君津市 北子安 地区 画地原子

79 街区

日付 平成5年4月22日

街区面積 7704.397
合計面積 7704.380
縮尺 1:600

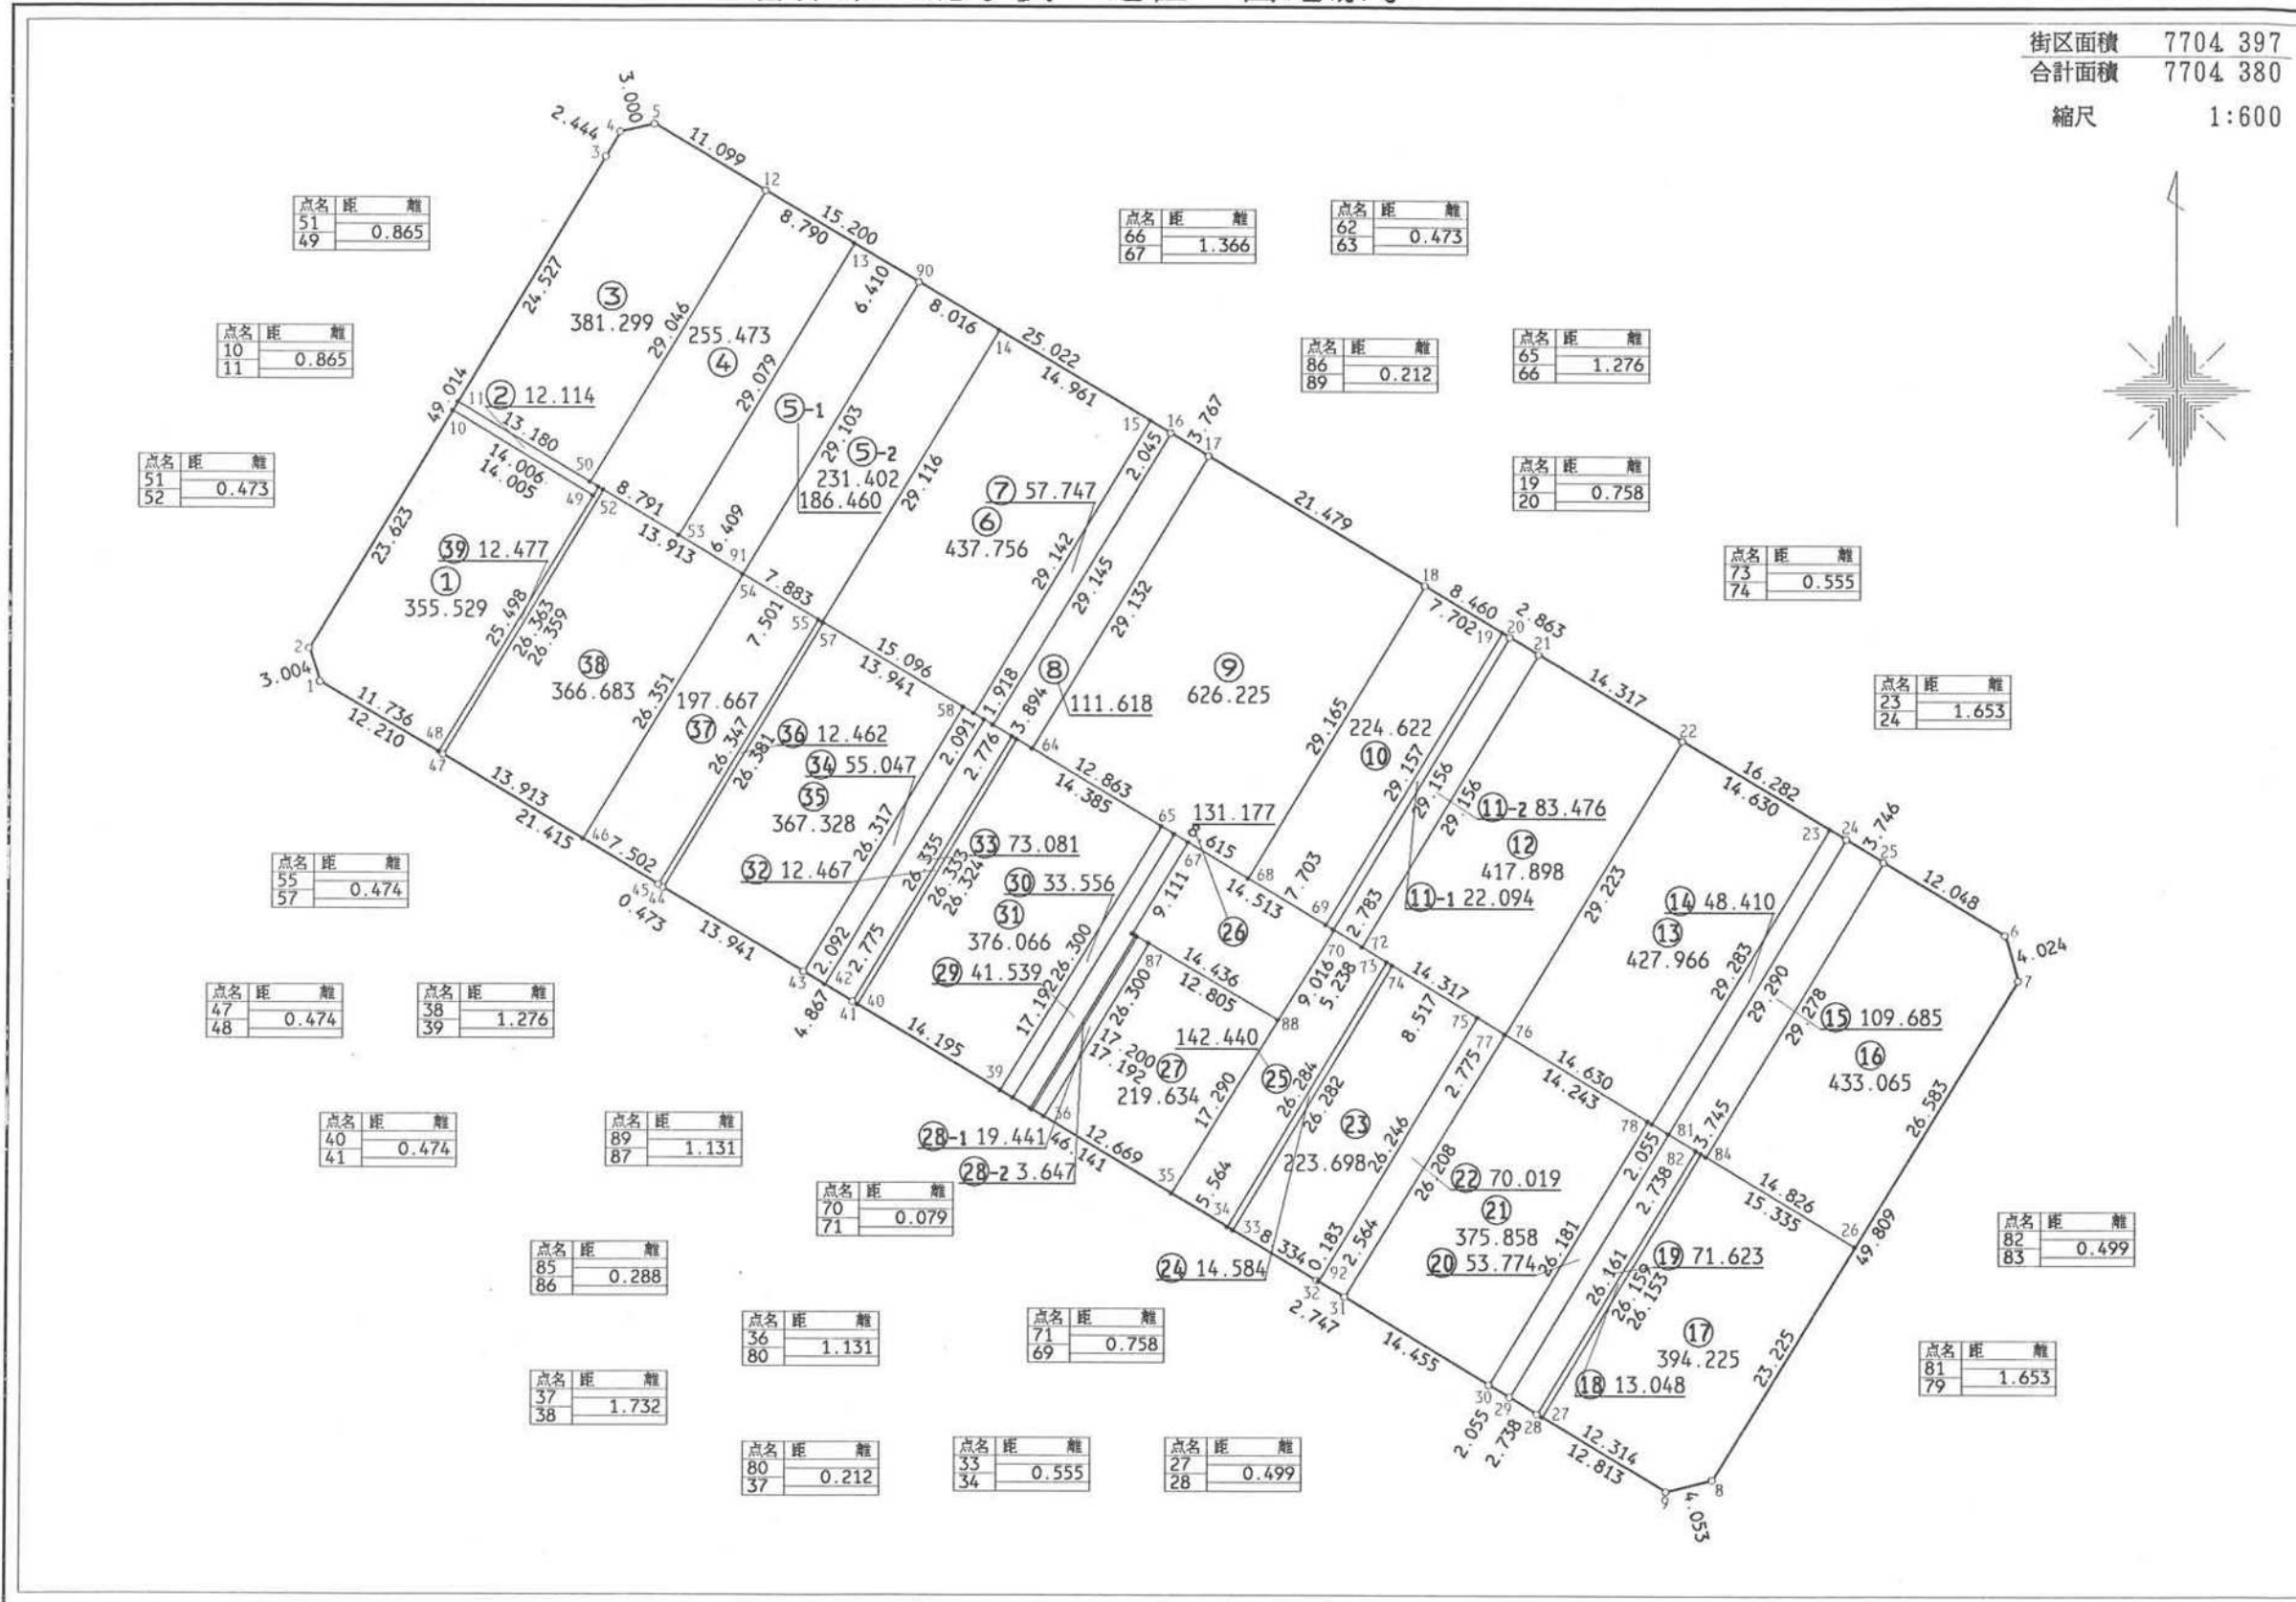

現地とは必ずしも一致しないことがあります。あくまで参考図としてご利用ください。
資料（写し）によって発生した直接または間接の損失、損害等については市では一切の責任を負いません。

君津市 北子安 地区 画地原子

79 街区

日付 平成5年4月22日

NO.	- X -	- Y -	NO.	- X -	- Y -
79#1	968.907	4152.323	79#69	948.267	4237.972
79#2	971.767	151.405	79#70	947.837	238.690
79#3	1013.827	176.571	79#71	947.878	238.622
79#4	015.948	177.786	79#72	946.397	241.072
79#5	016.623	180.709	79#73	945.128	243.173
79#6	947.539	295.860	79#74	944.841	243.648
79#7	943.672	296.973	79#75	940.435	250.937
79#8	901.121	271.082	79#76	938.991	253.325
79#9	900.125	267.153	79#77	938.999	253.312
79#10	992.038	163.534	79#78	931.632	265.502
79#11	992.780	163.978	79#79	931.424	265.846
79#12	1010.887	190.211	79#80	932.529	213.056
79#13	006.380	197.758	79#81	930.569	267.261
79#14	998.969	210.135	79#82	929.152	269.604
79#15	991.272	222.964	79#83	928.894	270.031
79#16	990.220	224.718	79#84	928.631	270.466
79#17	988.265	227.938	79#85	947.508	221.498
79#18	977.232	246.367	79#86	947.363	221.747
79#19	973.270	252.972	79#87	946.680	222.903
79#20	972.880	253.622	79#88	940.177	233.934
79#21	971.398	256.072	79#89	947.254	221.929
79#22	964.050	268.359	79#90	1003.093	203.261
79#23	956.535	280.911	79#91	978.137	188.288
79#24	955.686	282.329	79#92	917.919	237.450
79#25	953.737	285.528			
79#26	920.962	283.155			
79#27	906.453	256.589			
79#28	906.709	256.161			
79#29	908.133	253.822			
79#30	909.172	252.049			
79#31	916.625	239.664			
79#32	918.011	237.292			
79#33	922.294	230.143			
79#34	922.579	229.667			
79#35	925.438	224.894			
79#36	931.948	214.026			
79#37	932.638	212.874			
79#38	933.528	211.388			
79#39	934.183	210.293			
79#40	941.478	198.116			
79#41	941.721	197.709			
79#42	943.162	195.337			
79#43	944.248	193.549			
79#44	951.386	181.574			
79#45	951.658	181.187			
79#46	955.525	174.758			
79#47	962.697	162.836			
79#48	962.938	162.428			
79#49	984.812	175.531			
79#50	985.980	175.268			
79#51	985.554	175.976			
79#52	985.310	176.381			
79#53	981.444	182.798			
79#54	978.131	188.299			
79#55	974.261	194.725			
79#56	974.071	195.041			
79#57	974.017	195.131			
79#58	966.824	207.073			
79#59	966.282	207.972			
79#60	965.745	208.864			
79#61	965.293	209.615			
79#62	964.313	211.242			
79#63	964.069	211.647			
79#64	963.284	212.951			
79#65	956.647	223.970			
79#66	955.992	225.065			
79#67	955.290	226.237			
79#68	952.223	231.362			

現地とは必ずしも一致しないことがあります。あくまで参考図としてご利用ください。
資料（写し）によって発生した直接または間接の損失、損害等については市では一切の責任を負いません。