


南子安一丁目

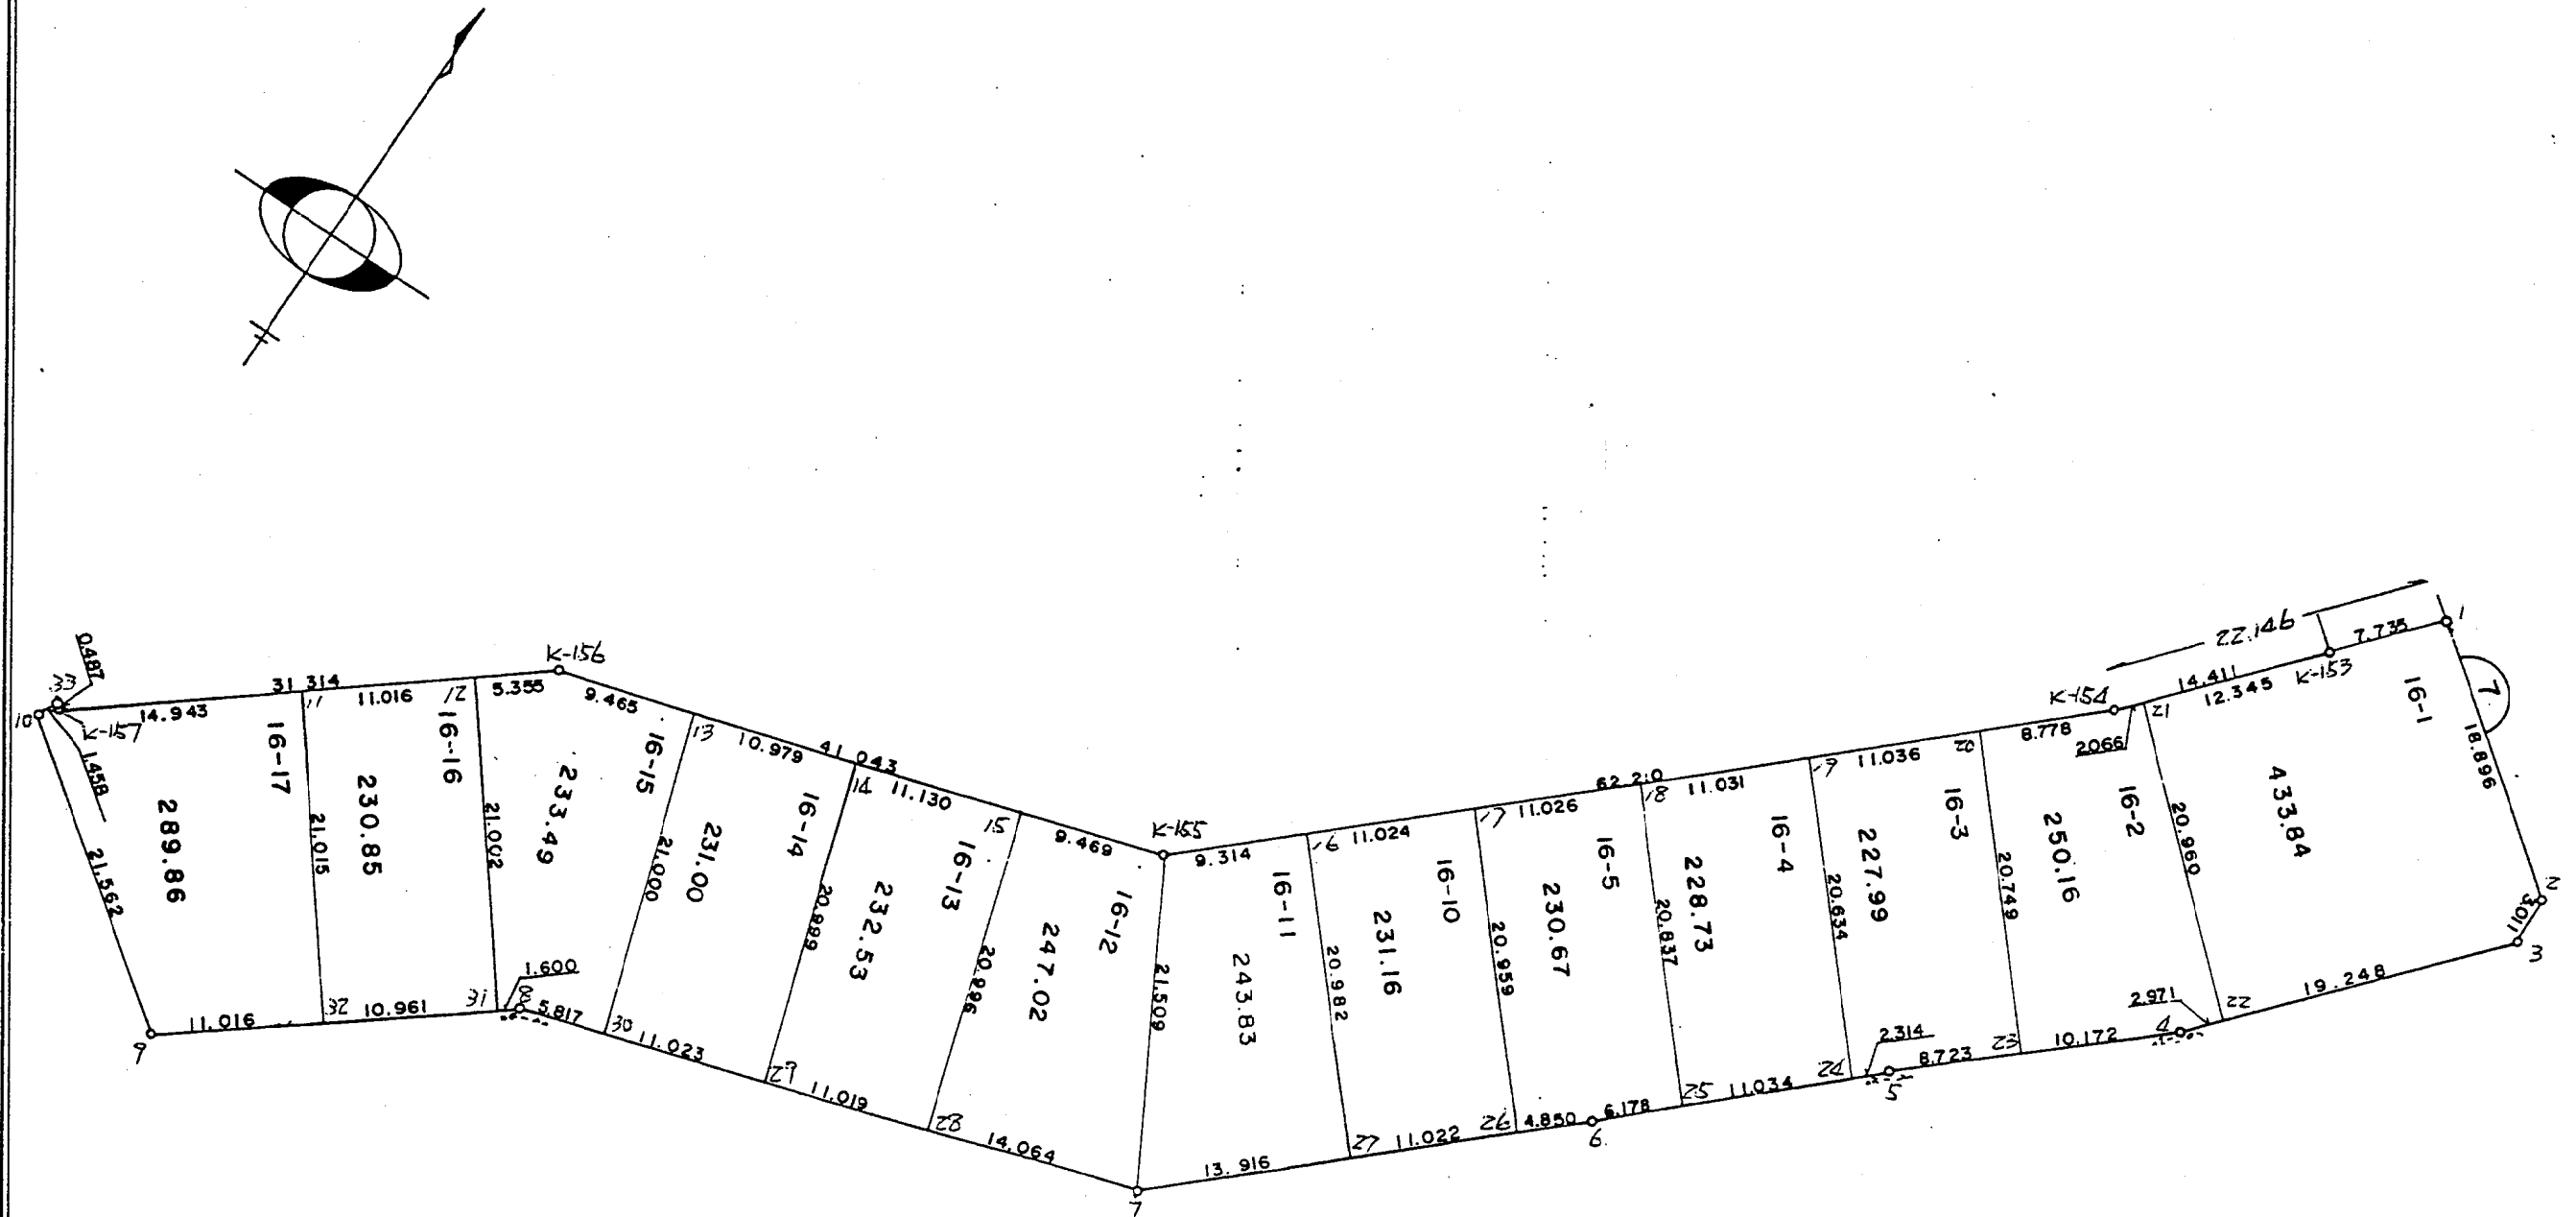

現地とは必ずしも一致しないことがあります。あくまで参考図としてご利用ください。
資料（写し）によって発生した直接または間接の損失、損害等について市では一切の責任を負いません。

※ ※ 面積計算（倍横距法） ※ ※

南子安一丁目

地 器械点	番 : 16-1 視準点	内 角	方向角	距 離	緯 距	経 距	X 座標	Y 座標	倍横距	倍面積
7-1	K-153	93-42-34	225-02-50	7.735	-5.465	-5.474	1044.379	4712.983	-5.474	29.915410
K-153	7-21	179-58-45	225-01-35	12.345	-8.725	-8.733	1035.654	4704.250	-19.681	171.716725
7-21	7-22	90-08-10	135-09-45	20.960	-14.863	14.779	1020.791	4719.029	-13.635	202.657005
7-22	7-3	90-02-38	45-12-23	19.248	13.561	13.659	1034.352	4732.688	14.803	200.743483
7-3	7-2	133-58-32	359-10-55	3.011	3.011	-0.043	1037.863	4732.645	28.419	85.569609
7-2	7-1	132-09-21	311-20-16	18.896	12.481	-14.188	1049.844	4718.457	14.188	177.080428
									倍面積	867.682660
									面 積	433.8413300

※ ※ 面積計算（倍横距法） ※ ※

地 器械点	番 : 16-2 視準点	内 角	方向角	距 離	緯 距	経 距	X 座標	Y 座標	倍横距	倍面積
7-21	K-154	89-59-40	225-09-25	2.066	-1.457	-1.465	1034.197	4702.785	-1.465	2.134505
K-154	7-20	186-16-52	231-26-17	8.778	-5.472	-6.864	1028.725	4695.921	-9.794	53.592768
7-20	7-23	90-00-05	141-26-22	20.749	-16.225	12.934	1012.500	4708.855	-3.724	60.421900
7-23	7-4	91-01-17	52-27-39	10.172	6.198	8.066	1018.698	4716.921	17.276	107.076648
7-4	7-22	172-44-37	45-12-16	2.971	2.093	2.108	1020.791	4719.029	27.450	57.452850
7-22	7-21	89-57-29	315-09-45	20.960	14.863	-14.779	1035.654	4704.250	14.779	219.660277
									倍面積	500.338948
									面 積	250.1694740

現地とは必ずしも一致しないことがあります。あくまで参考図としてご利用ください。
資料（写し）によって発生した直接または間接の損失、損害等については市では一切の責任を負いません。

* * 面積計算（倍横距法） * *

南子安一丁目

地 器械点	番 : 16-3 視準点	内 角	方向角	距 離	緯 距	経 距	X 座 標	Y 座 標	倍 横 距	倍 面 積
7-20	7-19	90-00-08	231-26-30	11.036	-6.879	-8.630	1021.846	4687.291	-8.630	59.365770
7-19	7-24	89-59-40	141-26-10	20.634	-16.134	12.863	1005.712	4700.154	-4.397	70.941198
7-24	7-5	89-01-06	50-27-16	2.314	1.473	1.784	1007.185	4701.938	10.250	15.098250
7-5	7-23	182-00-25	52-27-41	8.723	5.315	6.917	1012.500	4708.855	18.951	100.724565
7-23	7-20	88-58-41	321-26-22	20.749	16.225	-12.934	1028.725	4695.921	12.934	209.854150
									倍面積	455.983933
									面 積	227.9919665

* * 面積計算（倍横距法） * *

地 器械点	番 : 16-4 視準点	内 角	方向角	距 離	緯 距	経 距	X 座 標	Y 座 標	倍 横 距	倍 面 積
7-19	7-18	89-59-51	231-26-01	11.031	-6.877	-8.625	1014.969	4678.666	-8.625	59.314125
7-18	7-25	90-00-15	141-26-16	20.837	-16.293	12.989	998.676	4691.655	-4.261	69.424473
7-25	7-24	88-56-32	50-22-48	11.034	7.036	8.499	1005.712	4700.154	17.227	121.209172
7-24	7-19	91-03-22	321-26-10	20.634	16.134	-12.863	1021.846	4687.291	12.863	207.531642
									倍面積	457.479412
									面 積	228.7397060

現地とは必ずしも一致しないことがあります。あくまで参考図としてご利用ください。
資料（写し）によって発生した直接または間接の損失、損害等については市では一切の責任を負いません。

※ ※ 面積計算（倍横距法） ※ ※

南子安一丁目

地 器械点	番 : 16-5 視準点	内 角	方向角	距 離	緯 距	経 距	X座標	Y座標	倍横距	倍面積
7-18	7-17	90-00-08	231-26-24	11.026	-6.873	-8.622	1008.096	4670.044	-8.622	59.259006
7-17	7-26	89-59-56	141-26-20	20.959	-16.389	13.065	991.707	4683.109	-4.179	68.489631
7-26	7-6	89-52-52	51-19-12	4.850	3.031	3.786	994.738	4686.895	12.672	38.408832
7-6	7-25	179-04-43	50-23-55	6.178	3.938	4.760	998.676	4691.655	21.218	83.556484
7-25	7-18	91-02-21	321-26-16	20.837	16.293	-12.989	1014.969	4678.666	12.989	211.629777
									倍面積	461.343730
									面 積	230.6718650

※ ※ 面積計算（倍横距法） ※ ※

地 器械点	番 : 16-10 視準点	内 角	方向角	距 離	緯 距	経 距	X座標	Y座標	倍横距	倍面積
7-17	7-16	89-59-48	231-26-08	11.024	-6.873	-8.620	1001.224	4661.424	-8.620	59.240950
7-16	7-27	89-59-50	141-25-58	20.982	-16.406	13.081	984.818	4674.505	-4.159	68.230475
7-27	7-26	89-53-02	51-19-00	11.022	6.889	8.604	991.707	4683.109	17.526	120.736614
7-26	7-17	90-07-20	321-26-20	20.959	16.389	-13.065	1008.096	4670.044	13.065	214.122285
									倍面積	462.330324
									面 積	231.1651620

現地とは必ずしも一致しないことがあります。あくまで参考図としてご利用ください。
資料（写し）によって発生した直接または間接の損失、損害等については市では一切の責任を負いません。

* * 面積計算（倍横距法） * *

南子安一丁目

地 器械点	番 : 16-11 視準点	内 角	方向角	距 離	緯 距	経 距	X 座標	Y 座標	倍横距	倍面積
7-16	K-155	90-00-28	231-26-26	9.314	-5.805	-7.283	995.418	4654.141	-7.283	42.281457
K-155	7-7	102-20-45	153-47-11	21.509	-19.297	9.501	976.121	4663.642	-5.065	97.739305
7-7	7-27	77-31-57	51-19-08	13.916	8.697	10.863	984.818	4674.505	15.299	133.055403
7-27	7-16	90-06-50	321-25-58	20.982	16.406	-13.081	1001.224	4661.424	13.081	214.600346
									倍面積	487.676511
									面 積	243.8382555

* * 面積計算（倍横距法） * *

地 器械点	番 : 16-12 視準点	内 角	方向角	距 離	緯 距	経 距	X 座標	Y 座標	倍横距	倍面積
K-155	7-15	102-35-55	256-23-06	9.469	-2.229	-9.203	993.189	4644.938	-9.203	20.513487
7-15	7-28	89-44-13	166-07-19	20.996	-20.383	5.036	972.806	4649.974	-13.370	272.520710
7-28	7-7	90-14-42	76-22-01	14.064	3.315	13.668	976.121	4663.642	5.334	17.682210
7-7	K-155	77-25-10	333-47-11	21.509	19.297	-9.501	995.418	4654.141	9.501	183.340797
									倍面積	494.057204
									面 積	247.0286020

* * 面積計算（倍横距法） * *

地 器械点	番 : 16-13 視準点	内 角	方向角	距 離	緯 距	経 距	X 座標	Y 座標	倍横距	倍面積
7-15	7-14	90-15-27	256-22-46	11.130	-2.621	-10.817	990.568	4634.121	-10.817	28.351357
7-14	7-29	89-26-27	165-49-13	20.999	-20.359	5.144	970.209	4639.265	-16.490	335.719910
7-29	7-28	90-32-54	76-22-07	11.019	2.597	10.709	972.806	4649.974	-0.637	-1.654289
7-28	7-15	89-45-12	346-07-19	20.996	20.383	-5.036	993.189	4644.938	5.036	102.648788
									倍面積	465.065766
									面 積	232.5328830

現地とは必ずしも一致しないことがあります。あくまで参考図としてご利用ください。
資料（写し）によって発生した直接または間接の損失、損害等については市では一切の責任を負いません。

* * 面積計算（倍横距法） * *

南子安一丁目

地 器械点	番 : 16-14 視準点	内 角	方向角	距 離	緯 距	経 距	X 座標	Y 座標	倍横距	倍面積
7-14	7-13	90-33-40	256-22-53	10.979	-2.585	-10.670	987.983	4623.451	-10.670	27.581950
7-13	7-30	89-33-38	165-56-31	21.000	-20.371	5.101	967.612	4628.552	-16.239	330.804669
7-30	7-29	90-25-53	76-22-24	11.023	2.597	10.713	970.209	4639.265	-0.425	-1.103725
7-29	7-14	89-26-49	345-49-13	20.999	20.359	-5.144	990.568	4634.121	5.144	104.726696
									倍面積	462.009590
									面 積	231.0047950

* * 面積計算（倍横距法） * *

地 器械点	番 : 16-15 視準点	内 角	方向角	距 離	緯 距	経 距	X 座標	Y 座標	倍横距	倍面積
7-13	K-156	90-26-14	256-22-45	9.465	-2.229	-9.199	985.754	4614.252	-9.199	20.504571
K-156	7-12	159-25-13	235-47-58	5.355	-3.010	-4.429	982.744	4609.823	-22.827	68.709270
7-12	7-31	90-10-07	145-58-05	21.002	-17.405	11.754	965.339	4621.577	-15.502	269.812310
7-31	7-8	89-45-21	55-43-26	1.600	0.901	1.322	966.240	4622.899	-2.426	-2.185826
7-8	7-30	200-38-03	76-21-29	5.817	1.372	5.653	967.612	4628.552	4.549	6.241228
7-30	7-13	89-35-02	345-56-31	21.000	20.371	-5.101	987.983	4623.451	5.101	103.912471
									倍面積	466.994024
									面 積	233.4970120

現地とは必ずしも一致しないことがあります。あくまで参考図としてご利用ください。
資料（写し）によって発生した直接または間接の損失、損害等については市では一切の責任を負いません。

* * 面積計算 (倍横距法) * *

南子安一丁目

7-12	7-11	89-49-52	235-47-57	11.016	-6.192	-9.111	976.552	4600.712	-9.111	56.415312
7-11	7-32	90-01-07	145-49-04	21.015	-17.385	11.807	959.167	4612.519	-6.415	111.524775
7-32	7-31	89-54-44	55-43-48	10.961	6.172	9.058	965.339	4621.577	14.450	89.185400
7-31	7-12	90-14-17	325-58-05	21.002	17.405	-11.754	982.744	4609.823	11.754	204.578370
									倍面積	461.703857
									面 積	230.8519285

* * 面積計算 (倍横距法) * *

7-11	K-157	89-58-46	235-47-50	14.943	-8.400	-12.359	968.152	4588.353	-12.359	103.815600
K-157	7-33	242-39-47	298-27-37	0.487	0.232	-0.428	968.384	4587.925	-25.146	-5.833872
7-33	7-10	92-51-14	211-18-51	1.458	-1.246	-0.758	967.138	4587.167	-26.332	32.809672
7-10	7-9	99-47-02	131-05-53	21.562	-14.174	16.249	952.964	4603.416	-10.841	153.660334
7-9	7-32	104-37-50	55-43-43	11.016	6.203	9.103	959.167	4612.519	14.511	90.011733
7-32	7-11	90-05-21	325-49-04	21.015	17.385	-11.807	976.552	4600.712	11.807	205.264695
									倍面積	579.728162
									面 積	289.8640810

現地とは必ずしも一致しないことがあります。あくまで参考図としてご利用ください。
資料 (写し) によって発生した直接または間接の損失、損害等については市では一切の責任を負いません。