
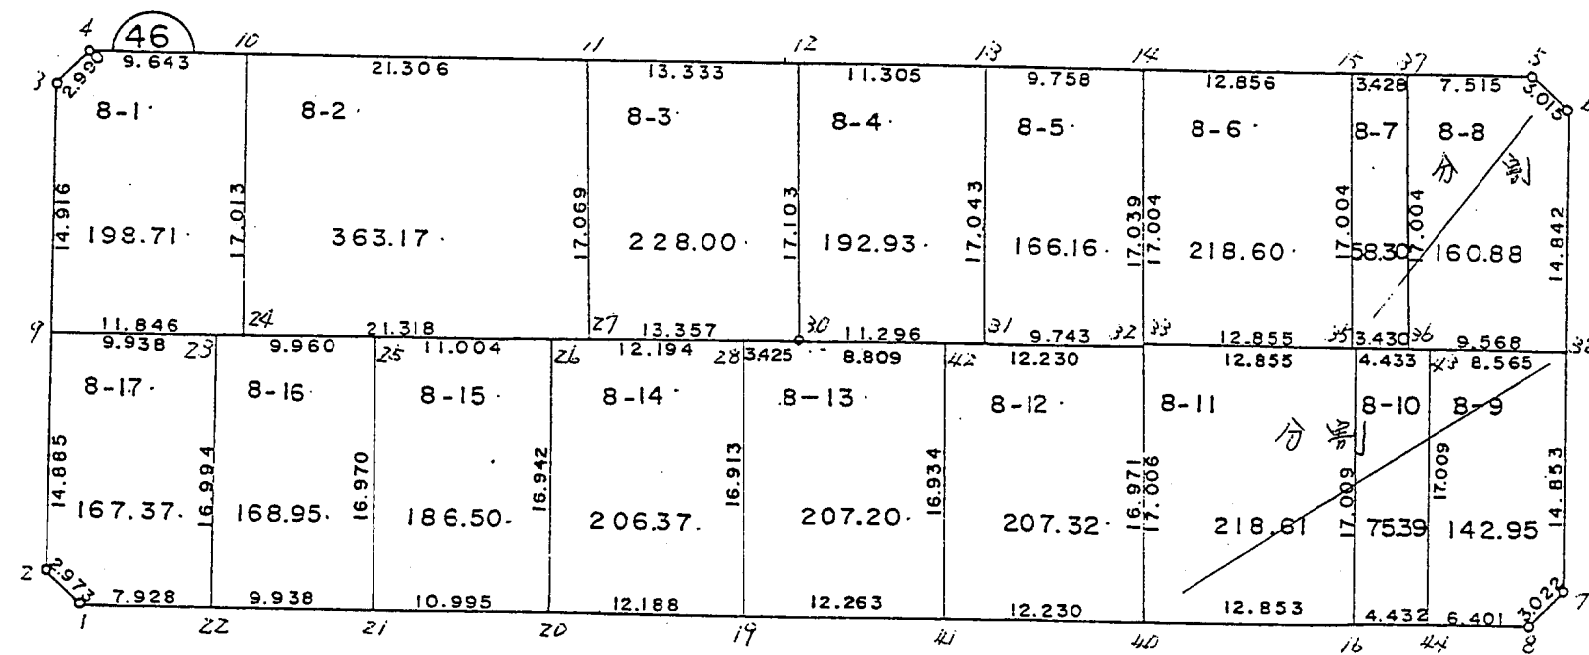


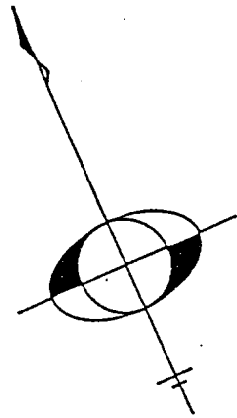

現地とは必ずしも一致しないことがあります。あくまで参考図としてご利用ください。
資料（写し）によって発生した直接または間接の損失、損害等について市では一切の責任を負いません。

				3.428	7.515	9.013
				8-7	8-8	
			17.004	12.972		10.853
			44.50	12.984	122.54	
			13.80	3.429	9.581	
			4.032	-18	8-19	3.989
			12.855	3.430	38.34	
			6.821	2.824	9.568	
			8-11	3.210	8.565	
			-24	-22	8-21	8-20
			22.10	6.882	30.58	6.935
			48.02	17.008	6.907	59.19
			10.126	-23	8-10	8.543
			32.47	10.116	8-9	
			10.102	4.433	83.75	
			6.821	2.824	6.401	7.918
						3.022

現地とは必ずしも一致しないことがあります。あくまで参考図としてご利用ください。
資料（写し）によって発生した直接または間接の損失、損害等について市では一切の責任を負いません。

** 面積計算 (倍横距法) ** 南子安三丁目

地 器械点	番 : 8-1 視準点	内 角	方向角	距 離	緯 距	経 距	X座標	Y座標	倍横距	倍面積
46-4	46-3	136-17-43	257-46-36	2.990	-0.633	-2.922	683.686	4729.665	-2.922	1.849626
46-3	46-9	133-54-33	211-41-09	14.916	-12.693	-7.835	670.993	4721.830	-13.679	173.627547
46-9	46-24	89-56-50	121-37-59	11.846	-6.213	10.088	664.780	4731.916	-11.428	71.002164
46-24	46-10	89-53-19	31-31-18	17.013	14.503	8.895	679.283	4740.811	7.553	109.541159
46-10	46-4	89-57-35	301-28-53	9.643	5.036	-8.224	684.319	4732.587	8.224	41.416064
									倍面積	397.436560
									面 積	198.7182800

** 面積計算 (倍横距法) **

地 器械点	番 : 8-2 視準点	内 角	方向角	距 離	緯 距	経 距	X座標	Y座標	倍横距	倍面積
46-10	46-24	90-02-21	211-31-18	17.013	-14.503	-8.895	664.780	4731.916	-8.895	129.004185
46-24	46-27	90-06-33	121-37-51	21.318	-11.180	18.151	653.600	4750.067	0.361	-4.035980
46-27	46-11	89-51-08	31-28-59	17.069	14.556	8.914	668.156	4758.981	27.426	399.212856
46-11	46-10	89-59-58	301-28-57	21.306	11.127	-18.170	679.283	4740.811	18.170	202.177590
									倍面積	726.358651
									面 積	363.1793255

現地とは必ずしも一致しないことがあります。あくまで参考図としてご利用ください。
資料（写し）によって発生した直接または間接の損失、損害等については市では一切の責任を負いません。

** 面積計算（倍横距法） **

南子安三丁目

地 器械点	番 : 8-3 視準点	内 角	方向角	距 離	緯 距	経 距	X座標	Y座標	倍横距	倍面積
46-11	46-27	89-59-59	211-28-59	17.089	-14.556	-8.914	653.600	4750.067	-8.914	129.752184
46-27	46-30	90-08-50	121-37-49	13.357	-7.005	11.373	646.595	4761.440	-6.455	45.217275
46-30	46-12	89-46-15	31-24-04	17.103	14.598	8.911	661.193	4770.351	13.829	201.875742
46-12	46-11	90-04-56	301-29-00	13.333	6.963	-11.370	668.156	4758.981	11.370	79.169310
									倍面積	456.014511
									面 積	228.0072555

** 面積計算（倍横距法） **

地 器械点	番 : 8-4 視準点	内 角	方向角	距 離	緯 距	経 距	X座標	Y座標	倍横距	倍面積
46-12	46-30	89-55-06	211-24-04	17.103	-14.598	-8.911	646.595	4761.440	-8.911	130.082778
46-30	46-31	89-46-42	121-10-46	11.296	-5.848	9.664	640.747	4771.104	-8.158	47.707984
46-31	46-13	90-15-13	31-25-59	17.043	14.542	8.888	655.289	4779.992	10.394	151.149548
46-13	46-12	90-02-59	301-28-58	11.305	5.904	-9.641	661.193	4770.351	9.641	56.920464
									倍面積	385.860774
									面 積	192.9303870

現地とは必ずしも一致しないことがあります。あくまで参考図としてご利用ください。
資料（写し）によって発生した直接または間接の損失、損害等については市では一切の責任を負いません。

* * 面積計算（倍横距法） * *

南子安三丁目

地 器械点	番 : 8-5 視準点	内 角	方向角	距 離	緯 距	経 距	X座標	Y座標	倍横距	倍面積
46-13	46-31	89-57-06	211-25-59	17.043	-14.542	-8.888	640.747	4771.104	-8.888	129.249296
46-31	46-32	90-01-37	121-27-36	9.743	-5.085	8.311	635.662	4779.415	-9.465	48.129525
46-32	46-14	90-01-26	31-29-02	17.039	14.531	8.899	650.193	4788.314	7.745	112.542595
46-14	46-13	89-59-51	301-28-53	9.758	5.096	-8.322	655.289	4779.992	8.322	42.408912
									倍面積	332.330328
									面 積	166.1651640

* * 面積計算（倍横距法） * *

地 器械点	番 : 8-6 視準点	内 角	方向角	距 離	緯 距	経 距	X座標	Y座標	倍横距	倍面積
46-14	46-33	90-00-11	211-29-06	17.004	-14.501	-8.881	635.692	4779.433	-8.881	128.783381
46-33	46-35	89-59-44	121-28-50	12.855	-6.713	10.963	628.979	4790.396	-6.799	45.641687
46-35	46-15	90-00-33	31-29-23	17.004	14.500	8.882	643.479	4799.278	13.046	189.167000
46-15	46-14	89-59-32	301-28-55	12.856	6.714	-10.964	650.193	4788.314	10.964	73.612296
									倍面積	437.204364
									面 積	218.6021820

現地とは必ずしも一致しないことがあります。あくまで参考図としてご利用ください。
資料（写し）によって発生した直接または間接の損失、損害等については市では一切の責任を負いません。

※ ※ 面積計算（倍横距法） ※ ※

地 器械点	番 : 視準点	8-7 内 角	方向角	距 離	緯 距	経 距	X座標	Y座標	倍横距	倍面積
46-48	46-49	90-11-05	121-40-27	3.430	-1.801	2.919	630.616	4795.421	2.919	-5.257119
46-49	46-37	89-48-31	31-28-58	12.984	11.073	6.781	641.689	4802.202	12.619	139.730187
46-37	46-15	89-59-28	301-28-26	3.428	1.790	-2.924	643.479	4799.278	16.476	29.492040
46-15	46-48	90-00-56	211-29-22	12.972	-11.062	-6.776	632.417	4792.502	6.776	-74.956112
									倍面積	89.008996
									面 積	44.5044980

※ ※ 面積計算（倍横距法） ※ ※

地 器械点	番 : 視準点	8-8 内 角	方向角	距 離	緯 距	経 距	X座標	Y座標	倍横距	倍面積
46-49	46-50	90-11-07	121-40-05	9.581	-5.030	8.154	625.586	4803.575	8.154	-41.016632
46-50	46-6	89-59-57	31-40-02	10.853	9.237	5.698	634.823	4809.273	22.006	203.273117
46-6	46-5	135-37-44	347-17-46	3.015	2.941	-0.663	637.764	4808.610	27.041	79.527581
46-5	46-37	134-11-31	301-29-17	7.515	3.925	-6.408	641.689	4802.202	19.970	78.382250
46-37	46-49	89-59-41	211-28-58	12.984	-11.073	-6.781	630.616	4795.421	6.781	-75.086013
									倍面積	245.080303
									面 積	122.5401515

現地とは必ずしも一致しないことがあります。あくまで参考図としてご利用ください。
資料（写し）によって発生した直接または間接の損失、損害等については市では一切の責任を負いません。

※ ※ 面積計算（倍横距法） ※ ※

地 器械点	番 : 3+12 視準点	内 角	方向角	距 離	緯 距	経 距	X座標	Y座標	倍横距	倍面積
46-42	46-41	90-10-35	211-29-03	16.934	-14.441	-8.844	627.576	4760.122	-8.844	127.716204
46-41	46-40	89-59-52	121-29-55	12.230	-6.387	10.430	621.189	4770.552	-7.258	46.356846
46-40	46-32	90-00-02	31-28-57	16.971	14.473	8.863	635.862	4779.415	12.035	174.182555
46-32	46-42	89-49-31	301-18-28	12.230	6.355	-10.449	642.017	4768.966	10.449	66.403395
									倍面積	414.659000
									面 積	207.3295000

現地とは必ずしも一致しないことがあります。あくまで参考図としてご利用ください。
資料（写し）によって発生した直接または間接の損失、損害等については市では一切の責任を負いません。

* * 面積計算 (倍横距法) * *

地 番	8-9 番	内 角	方 向 角	距 離	緯 距	経 距	X座標	Y座標	倍横距	倍面積
45-45	46-44	89-48-53	211-29-20	10.103	-8.615	-5.277	612.160	4785.292	-5.277	45.461355
45-44	46-8	90-00-22	121-29-42	6.401	-3.344	5.458	608.816	4790.750	-5.096	17.041024
45-8	46-7	134-27-01	75-56-43	3.022	0.734	2.932	609.550	4793.682	3.294	2.417796
45-7	46-56	135-43-27	31-40-10	7.918	6.739	4.157	616.289	4797.839	10.388	69.976174
45-56	46-45	90-00-17	301-40-27	8.543	4.486	-7.270	620.775	4790.569	7.270	32.612385
									倍面積	167.508734
									面 積	83.7543670

現地とは必ずしも一致しないことがあります。あくまで参考図としてご利用ください。
資料（写し）によって発生した直接または間接の損失、損害等については市では一切の責任を負いません。

地番 : 8-10										
器械点	視準点	内角	方向角	距離	緯距	経距	X座標	Y座標	倍横距	倍面積
46-16	46-44	89-59-51	121-29-05	4.433	-2.315	3.780	612.160	4785.292	3.780	-8.750700
46-44	46-45	90-00-15	31-29-20	10.103	8.615	5.277	620.775	4790.569	12.837	110.590755
46-45	46-46	90-10-31	301-39-51	4.433	2.327	-3.773	623.102	4785.796	14.341	33.371507
46-46	46-16	89-49-23	211-29-14	10.117	-8.627	-5.284	614.475	4781.512	5.284	-45.585068
									倍面積	89.626494
									面積	44.8132470

地番 : 8-11										
器械点	視準点	内角	方向角	距離	緯距	経距	X座標	Y座標	倍横距	倍面積
46-33	46-40	89-59-54	211-28-53	17.006	-14.503	-8.881	621.189	4770.552	-8.881	128.801143
46-40	46-61	90-00-40	121-29-33	6.821	-3.563	5.816	617.625	4775.368	-11.946	42.563598
46-61	46-60	89-59-26	31-28-59	17.007	14.504	8.882	632.130	4785.250	2.752	39.914182
46-60	46-33	90-00-00	301-28-59	6.821	3.562	-5.817	635.692	4779.433	5.817	20.721899
									倍面積	232.000822
									面積	116.0004110

現地とは必ずしも一致しないことがあります。あくまで参考図としてご利用ください。
資料（写し）によって発生した直接または間接の損失、損害等については市では一切の責任を負いません。

地 器 械 点	番 号 視 準 点	内 角	方 向 角	距 離	緯 距	経 距	X 座 標	Y 座 標	倍 横 距	倍 面 積
46-35	46-36	89-59-21	121-28-46	3.430	-1.791	2.925	627.188	4793.321	2.925	-5.238675
46-36	46-49	90-00-44	31-29-30	4.020	3.428	2.100	630.615	4795.421	7.950	27.252600
46-49	46-48	90-10-57	301-40-27	3.430	1.801	-2.919	632.417	4792.502	7.131	12.842931
46-48	46-35	89-48-58	211-29-25	4.032	-3.438	-2.106	628.979	4790.396	2.106	-7.240428
									倍 面 積	27.616428
									面 積	13.8082140

現地とは必ずしも一致しないことがあります。あくまで参考図としてご利用ください。
資料（写し）によって発生した直接または間接の損失、損害等については市では一切の責任を負いません。

地 器械点	番 : 視準点	8-19 内 角	方向角	距 離	緯 距	経 距	X座標	Y座標	倍横距	倍面積
45-36	46-38	89-59-38	121-29-08	9.568	-4.997	8.159	522.191	4801.480	8.159	-40.770523
45-38	46-50	90-11-51	31-40-59	3.990	3.395	2.095	525.586	4803.575	18.413	62.513493
45-50	46-49	89-59-06	301-40-05	9.581	5.030	-8.154	530.616	4795.421	12.354	62.142632
45-49	46-36	89-49-25	211-29-30	4.020	-3.423	-2.100	527.188	4793.321	2.100	-7.198800
									倍面積	76.686802
									面 積	38.3434010

地 器械点	番 : 視準点	8-20 内 角	方向角	距 離	緯 距	経 距	X座標	Y座標	倍横距	倍面積
45-43	46-45	90-00-14	211-29-15	6.905	-5.889	-3.607	520.775	4790.569	-3.607	21.241623
45-45	46-56	90-11-12	121-40-27	8.543	-4.486	7.270	516.289	4797.839	0.056	-0.252545
45-56	46-38	89-59-45	31-40-12	6.934	5.902	3.641	522.191	4801.480	10.967	64.725714
45-38	46-43	89-48-49	301-29-01	8.565	4.473	-7.304	526.664	4794.176	7.304	32.670792
									倍面積	118.385584
									面 積	59.1927920

地 器械点	番 : 視準点	8-21 内 角	方向角	距 離	緯 距	経 距	X座標	Y座標	倍横距	倍面積
45-46	46-45	90-10-27	121-39-51	4.433	-2.327	3.773	520.775	4790.569	3.773	-8.779771
45-45	46-43	89-49-24	31-29-15	6.905	5.889	3.607	526.664	4794.176	11.153	65.680017
45-43	46-35	89-59-50	301-29-05	4.433	2.315	-3.780	528.979	4790.395	10.980	25.418700
45-35	46-46	90-00-19	211-29-24	6.892	-5.877	-3.600	523.102	4786.795	3.600	-21.157200
									倍面積	61.161746
									面 積	30.5808730

現地とは必ずしも一致しないことがあります。あくまで参考図としてご利用ください。
資料（写し）によって発生した直接または間接の損失、損害等については市では一切の責任を負いません。

地 番 : 器械点	8-22 視準点	内 角	方向角	距 離	緯 距	経 距	X 座 標	Y 座 標	倍 横 距	倍 面 積
45-47	46-46	90-11-42	121-40-27	3.209	-1.585	2.731	623.102	4786.796	2.731	-4.601735
45-46	46-35	89-48-57	31-29-24	6.892	5.877	3.600	628.979	4790.396	9.062	53.257374
45-35	46-53	89-58-55	301-28-19	3.210	1.676	-2.738	630.655	4787.858	9.924	16.632624
45-53	46-47	90-00-26	211-28-45	6.881	-5.868	-3.593	624.787	4784.065	3.593	-21.083724
									倍面積	44.204539
									面 積	22.1022695

地 番 : 器械点	8-23 視準点	内 角	方向角	距 離	緯 距	経 距	X 座 標	Y 座 標	倍 横 距	倍 面 積
45-54	46-16	90-00-21	121-29-26	3.209	-1.576	2.736	614.475	4781.512	2.736	-4.585536
45-16	46-46	89-59-48	31-29-14	10.117	8.527	5.284	623.102	4786.796	10.756	92.792012
45-46	46-47	90-11-13	301-40-27	3.209	1.585	-2.731	624.787	4784.065	13.309	22.425665
45-47	46-54	89-48-38	211-29-05	10.127	-8.536	-5.289	616.151	4778.776	5.289	-45.675804
									倍面積	64.956337
									面 積	32.4781685

地 番 : 器械点	8-24 視準点	内 角	方向角	距 離	緯 距	経 距	X 座 標	Y 座 標	倍 横 距	倍 面 積
45-60	46-61	89-59-57	211-28-59	17.007	-14.504	-8.882	617.626	4776.368	-8.882	128.821863
45-61	46-54	90-00-22	121-29-21	2.824	-1.475	2.408	616.151	4778.776	-15.356	22.650100
45-54	46-53	89-59-36	31-28-57	17.008	14.504	8.882	630.655	4787.658	-4.056	-58.973264
45-53	46-60	90-00-05	301-29-02	2.824	1.475	-2.408	632.130	4785.250	2.408	3.551078
									倍面積	96.049777
									面 積	48.0248885
									面 積	3167.4794125

現地とは必ずしも一致しないことがあります。あくまで参考図としてご利用ください。
資料（写し）によって発生した直接または間接の損失、損害等については市では一切の責任を負いません。

* * 面積計算（倍横距法） * *

南子安三丁目

地 器械点	番 : S-13 視準点	内 角	方向角	距 離	緯 距	経 距	X 座標	Y 座標	倍 横 距	倍 面 積
46-28	46-19	89-57-13	211-34-59	16.913	-14.408	-8.858	633.983	4749.666	-8.858	127.626064
46-19	46-41	89-54-55	121-29-54	12.268	-6.407	10.456	627.576	4760.122	-7.260	46.514820
46-41	46-42	89-59-09	31-29-03	16.934	14.441	8.844	642.017	4768.966	12.040	173.869640
46-42	46-30	89-49-39	301-18-42	8.809	4.578	-7.526	646.595	4761.440	13.358	61.152924
46-30	46-28	180-19-04	301-37-46	3.425	1.796	-2.916	648.391	4758.524	2.916	5.237136
									倍面積	414.400584
									面 積	207.2002920

* * 面積計算（倍横距法） * *

地 器械点	番 : S-14 視準点	内 角	方向角	距 離	緯 距	経 距	X 座標	Y 座標	倍 横 距	倍 面 積
46-26	46-20	89-55-58	211-33-44	16.942	-14.436	-8.868	640.350	4739.273	-8.868	128.018448
46-20	46-19	89-55-49	121-29-33	12.188	-6.367	10.393	633.983	4749.666	-7.343	46.752881
46-19	46-28	90-05-26	31-34-59	16.913	14.408	8.858	648.391	4758.524	11.908	171.570464
46-28	46-26	90-02-47	301-37-46	12.194	6.395	-10.383	654.786	4748.141	10.383	66.399285
									倍面積	412.741078
									面 積	206.3705390

現地とは必ずしも一致しないことがあります。あくまで参考図としてご利用ください。
資料（写し）によって発生した直接または間接の損失、損害等については市では一切の責任を負いません。

* * 面積計算 (倍横距法) * *

南子安三丁目

地 器械点	番 : 8-15 視準点	内 角	方向角	距 離	緯 距	経 距	X座標	Y座標	倍横距	倍面積
46-25	46-21	89-54-05	211-31-58	16.970	-14.464	-8.875	646.093	4729.897	-8.875	128.368000
46-21	46-20	89-57-19	121-29-18	10.995	-5.743	9.376	640.350	4739.273	-8.374	48.091882
46-20	46-26	90-04-26	31-33-44	16.942	14.436	8.868	654.786	4748.141	9.870	142.483320
46-26	46-25	90-04-10	301-37-54	11.004	5.771	-9.369	660.557	4738.772	9.369	54.068499
									倍面積	373.011701
									面 積	186.5058505

* * 面積計算 (倍横距法) * *

地 器械点	番 : 8-16 視準点	内 角	方向角	距 離	緯 距	経 距	X座標	Y座標	倍横距	倍面積
46-23	46-22	89-49-28	211-27-33	16.994	-14.496	-8.869	651.285	4721.423	-8.869	128.585024
46-22	46-21	90-02-12	121-29-45	9.938	-5.192	8.474	646.093	4729.897	-9.264	48.098688
46-21	46-25	90-02-14	31-31-59	16.970	14.464	8.875	660.557	4738.772	8.085	116.941440
46-25	46-23	90-06-06	301-38-05	9.960	5.224	-8.480	665.781	4730.292	8.480	44.299520
									倍面積	337.904672
									面 積	168.9523360

現地とは必ずしも一致しないことがあります。あくまで参考図としてご利用ください。
資料 (写し) によって発生した直接または間接の損失、損害等については市では一切の責任を負いません。

** 面積計算（倍横距法） ** 南子安三丁目

地 器械点	番： 視準点	87-17 内 角	方 向 角	距 離	緯 距	経 距	X 座 標	Y 座 標	倍 横 距	倍 面 積
46-9	46-2	90-03-28	211-41-17	14.885	-12.666	-7.819	658.327	4714.011	-7.819	99.035454
46-2	46-1	135-39-50	167-21-07	2.973	-2.901	0.651	655.426	4714.662	-14.987	43.477287
46-1	46-22	134-08-05	121-29-12	7.928	-4.141	6.761	651.285	4721.423	-7.575	31.368075
46-22	46-23	89-58-21	31-27-33	16.994	14.496	8.869	665.781	4730.292	8.055	116.765280
46-23	46-9	90-10-16	301-37-49	9.938	5.212	-8.462	670.993	4721.830	8.462	44.103944
									倍 面 積	334.750040
									面 積	167.3750200

現地とは必ずしも一致しないことがあります。あくまで参考図としてご利用ください。
資料（写し）によって発生した直接または間接の損失、損害等については市では一切の責任を負いません。