


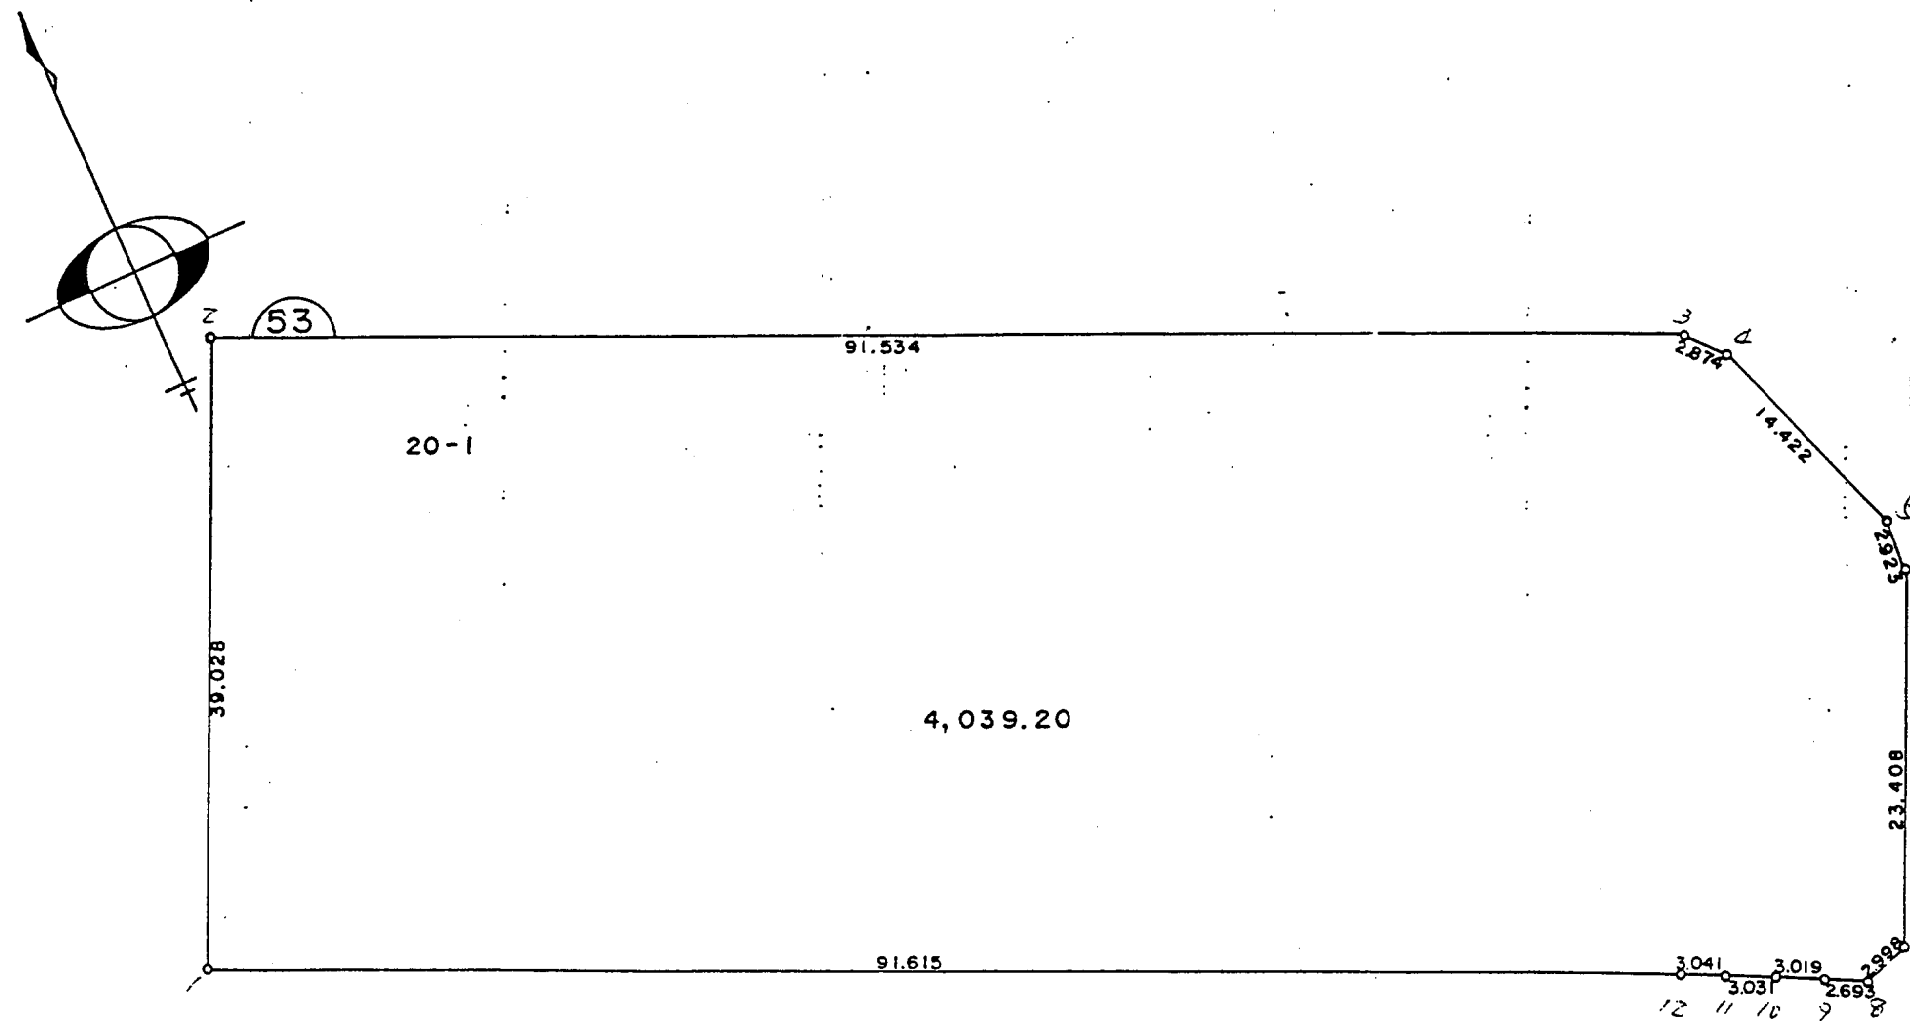

現地とは必ずしも一致しないことがあります。あくまで参考図としてご利用ください。
資料（写し）によって発生した直接または間接の損失、損害等について市では一切の責任を負いません。

※ ※ 面積計算（倍横距法） ※ ※

南子安三丁目

地 器械点	番 : 20→1 視準点	内 角	方向角	距 離	緯 距	経 距	X 座標	Y 座標	倍 横 距	倍 面 積
53-12	53-11	180-50-16	122-17-42	3.041	-1.625	2.571	659.062	4938.457	2.571	-4.177875
53-11	53-10	181-02-57	123-20-39	3.031	-1.666	2.532	657.396	4940.989	7.674	-12.784884
53-10	53-9	180-52-58	124-13-37	3.019	-1.698	2.496	655.698	4943.485	12.702	-21.567996
53-9	53-8	180-20-54	124-34-31	2.693	-1.528	2.217	654.170	4945.702	17.415	-26.610120
53-8	53-7	133-52-43	78-27-14	2.998	0.600	2.937	654.770	4948.639	22.569	13.541400
53-7	53-6	133-11-06	31-38-20	23.408	19.929	12.279	674.699	4960.918	37.785	753.017265
53-6	53-5	158-01-59	9-40-19	2.923	2.881	0.491	677.580	4961.409	50.555	145.648955
53-5	53-4	156-55-43	346-36-02	14.422	14.029	-3.342	691.609	4958.067	47.704	669.239416
53-4	53-3	155-44-10	322-20-12	2.874	2.275	-1.756	693.884	4956.311	42.606	96.928650
53-3	53-2	159-09-07	301-29-19	91.534	47.811	-78.055	741.695	4878.256	-37.205	-1778.808255
53-2	53-1	90-13-55	211-43-14	39.028	-33.198	-20.520	708.497	4857.736	-135.780	4507.624440
53-1	53-12	89-44-12	121-27-26	91.615	-47.810	78.150	660.687	4935.886	-78.150	3736.351500
									倍 面 積	8078.402496
									面 積	4039.2012480

現地とは必ずしも一致しないことがあります。あくまで参考図としてご利用ください。
資料（写し）によって発生した直接または間接の損失、損害等については市では一切の責任を負いません。