


＜通常立会の場合 例図＞

境界確定協議区域については、登記申請に必要な筆界を確認したものである。

土地家屋調査士のみ図面中の任意の場所に記載をお願いします。

境界確定協議区域

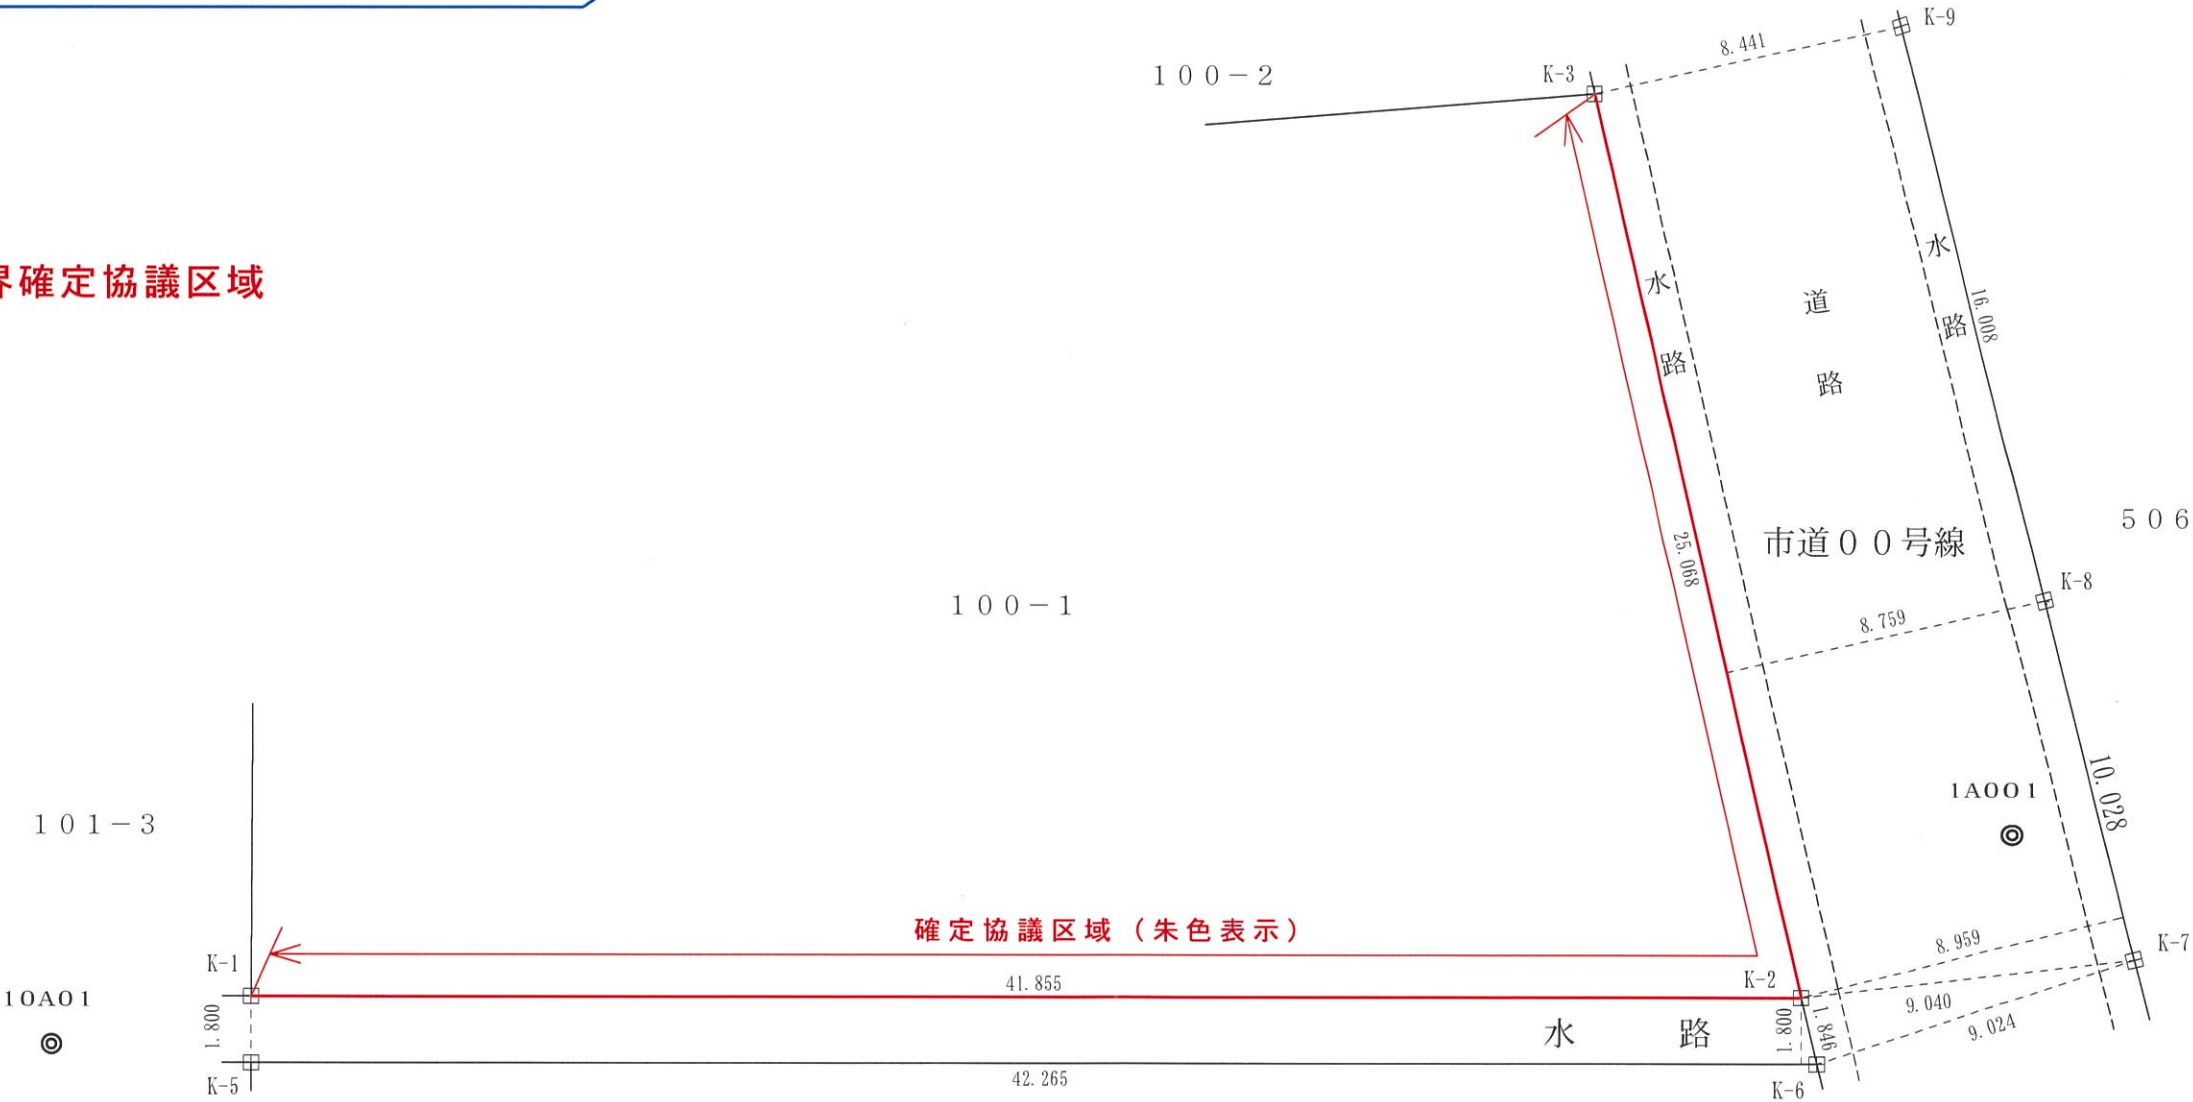

確定協議区域（朱色表示）

境界点座標一覧表

点 名	X座標	Y座標	境界標の種類
K-1	-00000.000	00000.000	新設木更津市コンクリート杭
K-2	-00000.000	00000.000	新設木更津市コンクリート杭
K-3	-00000.000	00000.000	新設木更津市コンクリート杭
K-4	-00000.000	00000.000	新設木更津市コンクリート杭
K-5	-00000.000	00000.000	新設木更津市コンクリート杭
K-6	-00000.000	00000.000	新設木更津市コンクリート杭
K-7	-00000.000	00000.000	新設木更津市金属プレート
K-8	-00000.000	00000.000	新設木更津市金属プレート
K-9	-00000.000	00000.000	新設木更津市金属プレート

基準点座標一覧表

点 名	X座標	Y座標	杭 種 別
10A01	-64631.756	8328.601	金 属 標
1A001	-64695.205	8321.754	金 属 鋳
1A002	-64648.794	8389.577	金 属 鋳

【測地成果2011】

※使用した与点が表示できる範囲に存在する時は、図上表示する。

筆界点	境界標の種類
⊕	金 属 鋳
+	金属プレート
田	コンクリート杭
⊗	プラスチック杭
○	計 算 点
◎	基 準 点

境界標の表示は2.0mm 程度
計算点の表示は1.5mm 程度
基準点 ◎ 2.5mm 程度
記載する文字数値 2.5mm 程度
確定境界線（筆界） 0.35mmの赤線

※使用した与点の点名・座標・基準点の種類を表示する。
（例）任意座標・世界測地系【測地成果2011】等

境 界 確 定 図	
所在：〇〇〇市〇〇一丁目100番1地先	
作 成 年 月 日	平成〇〇年〇〇月〇〇日
立 会 年 月 日	平成〇〇年〇〇月〇〇日
縮 尺	1 / 200
作成者	土地家屋調査士 〇〇 〇〇 職 印 測量士の方は登録番号を表記し、測量士認印並びに 会社印をお願いします。

境界確定協議区域については、登記申請に必要な筆界を確認したものである。

<片側立会の場合 例図>

土地家屋調査士のみ図面中の任意の場所に記載をお願いします。

境界点一覧表

点名	X座標	Y座標	境界標の種類
K1	-00000.000	0000.000	既設民コンクリート杭
K2	-00000.000	0000.000	新設市金属鉚

既設・新設及び杭種を記載する。


基準点一覧表

点名	X座標	Y座標	杭種別
T-1	-00000.000	0000.000	金属鉚
T-2	-00000.000	0000.000	金属鉚

(任意座標)

道路幅員は“点線”で表示し、「(参考)」と付記する。

座標系を記載する。(例)任意座標・世界測地系【測地成果2011】等

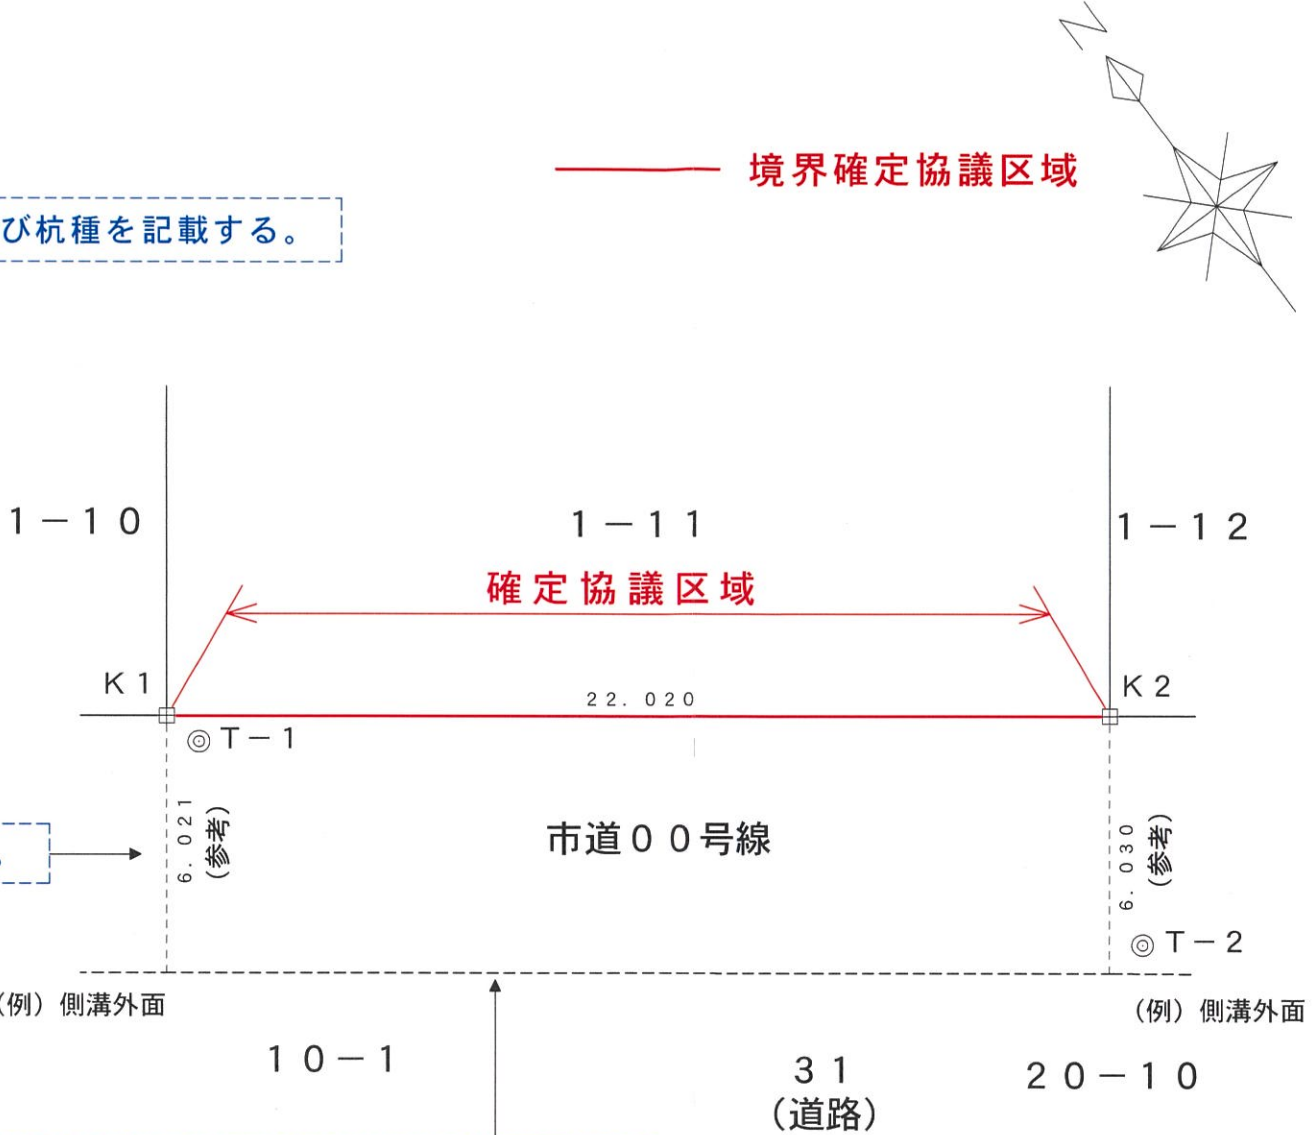


片側立会の場合は、対側地ラインは“破線”表示で杭又は構造物名を表示する。(側溝の外面等、具体的に記載する。)

筆界点	境界標の種類
⊕	金属鉚
⊕	金属プレート
⊕	コンクリート杭
⊗	プラスチック杭
○	計算点
◎	基準点

境界標の表示は2.0mm 程度
計算点の表示は1.5mm 程度
基準点 ◎ 2.5mm 程度
記載する文字数値 2.5mm 程度
確定境界線(筆界) 0.35mmの赤線

境界確定図	
所在：〇〇〇市〇〇一丁目100番1地先	
作成年月日	平成〇〇年〇〇月〇〇日
立会年月日	平成〇〇年〇〇月〇〇日
縮尺	1 / 200
作成者	土地家屋調査士 〇〇 〇〇 職印 測量士の方は登録番号を表記し、測量士認印並びに会社印をお願いします。

<未登記がある場合 例図>

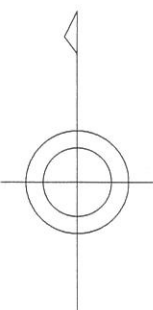

境界点一覧表

点 名	X座標	Y座標	境界標の種類
K1	000.000	000.000	新設市コンクリート杭
K2	000.000	000.000	既設コンクリート杭
K3	000.000	000.000	計算点
K4	000.000	000.000	計算点
K5	000.000	000.000	新設市金属プレート
K6	000.000	000.000	新設市金属板
K7	000.000	000.000	新設市金属プレート
K8	000.000	000.000	計算点
K9	000.000	000.000	計算点
K10	000.000	000.000	計算点

既設・新設及び種別を記載

市道区域
境界確定協議区域

市道区域線は破線で表示

筆界線は実線で表示


市道区域全幅を表示

基準点一覧表

点 名	X座標	Y座標	境界標の種類
T1	000.000	000.000	街区多角点
T2	000.000	000.000	街区節点

測地成果2011

座標系を表示【任意座標・旧測地系】

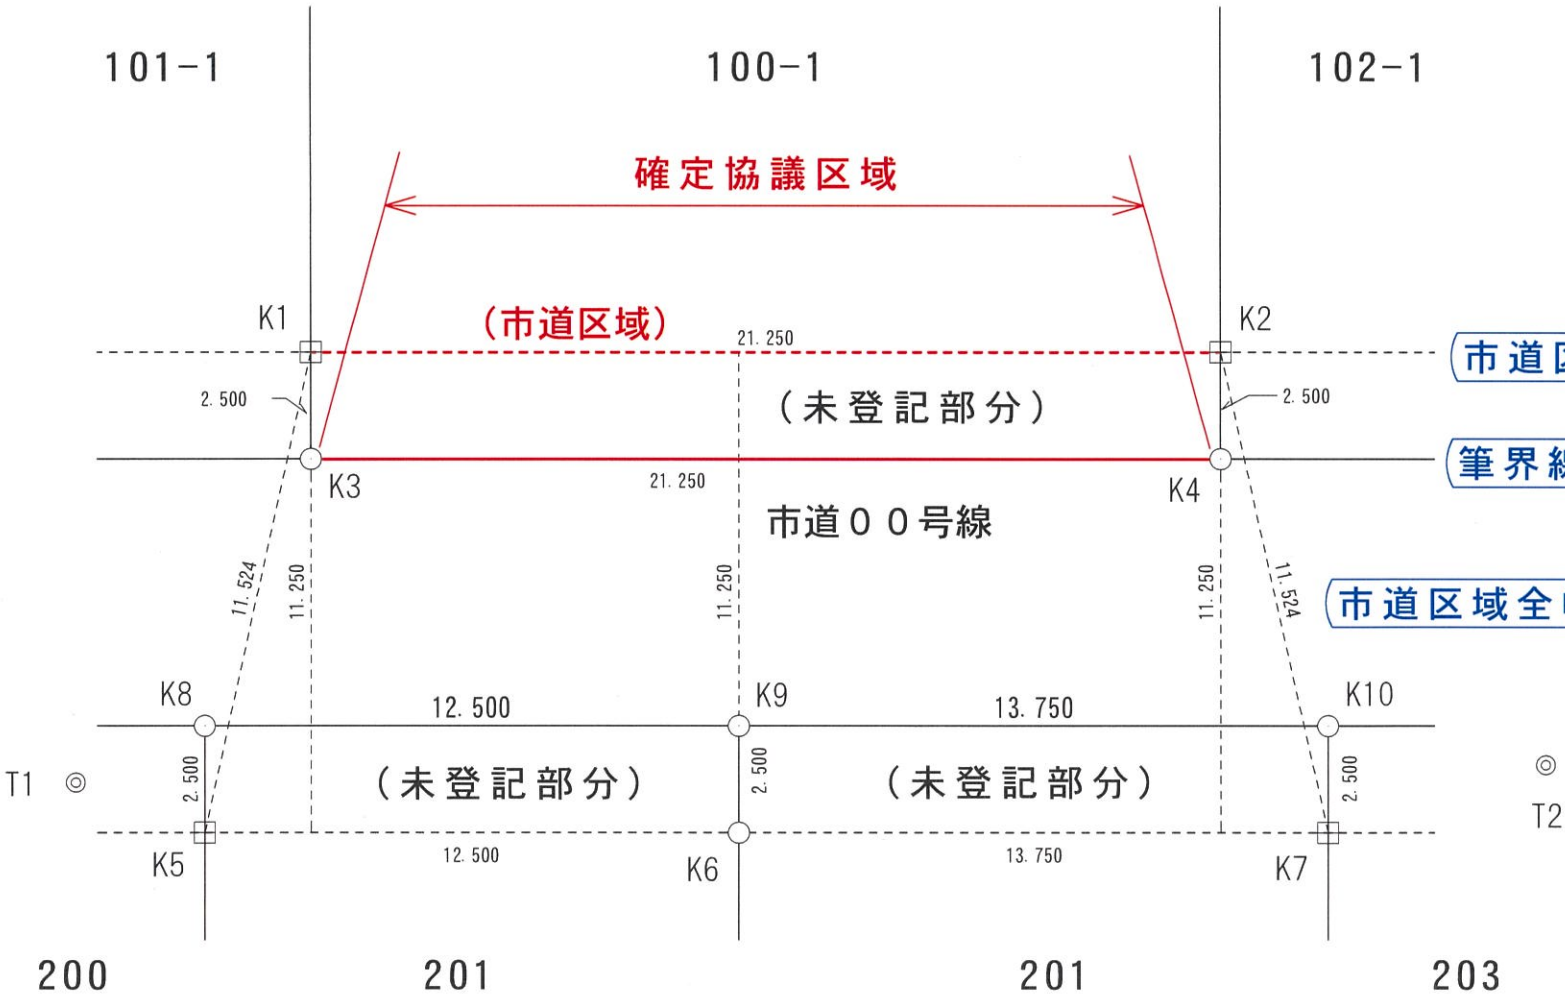

筆界点	境界標の種類
⊕	金属板
+	金属プレート
⊞	コンクリート杭
⊠	プラスチック杭
○	計算点
◎	基準点

境界標の表示は2.0mm 程度
計算点の表示は1.5mm 程度
基準点 ◎ 2.5mm 程度
記載する文字数値 2.5mm 程度
確定境界線（筆界） 0.35mmの赤線

境界確定協議区域については、登記申請に必要な筆界を確認したものである。

土地家屋調査士のみ図面中の任意の場所に記載をお願いします。

境界確定図

所在：〇〇〇市〇〇一丁目100番1地先

作 成 年 月 日 平成〇〇年〇〇月〇〇日

立 会 年 月 日 平成〇〇年〇〇月〇〇日

縮 尺 1 / 200

土地家屋調査士 〇〇 〇〇 職 印

測量士の方は登録番号を表記し、測量士認印並びに会社印をお願いします。