


排水設備計画図

新設・改造は黒実線、既設は黒破線、出来高は赤実線、境界線・建物外周・間仕切寸法線は細線、排水設備は太線

大便器	外流し	公共汚水桝	排水溝	建物間仕切	申請者氏名	君津市長 三浦公明
小便器	洗濯器	汚水桝	排水管	既設浄化槽	設置場所	君津市南子字J-27-1
手洗面器	トラップ	雨水桝	管の交差	ビニール管	施工者	
台所	掃除口	雨樋	公私境界線	トラップ桝	※	新設桝
浴室	油脂トラップ	立管	隣地境界線			個
床排水	除害施設	通気管	建物外周			

平面図

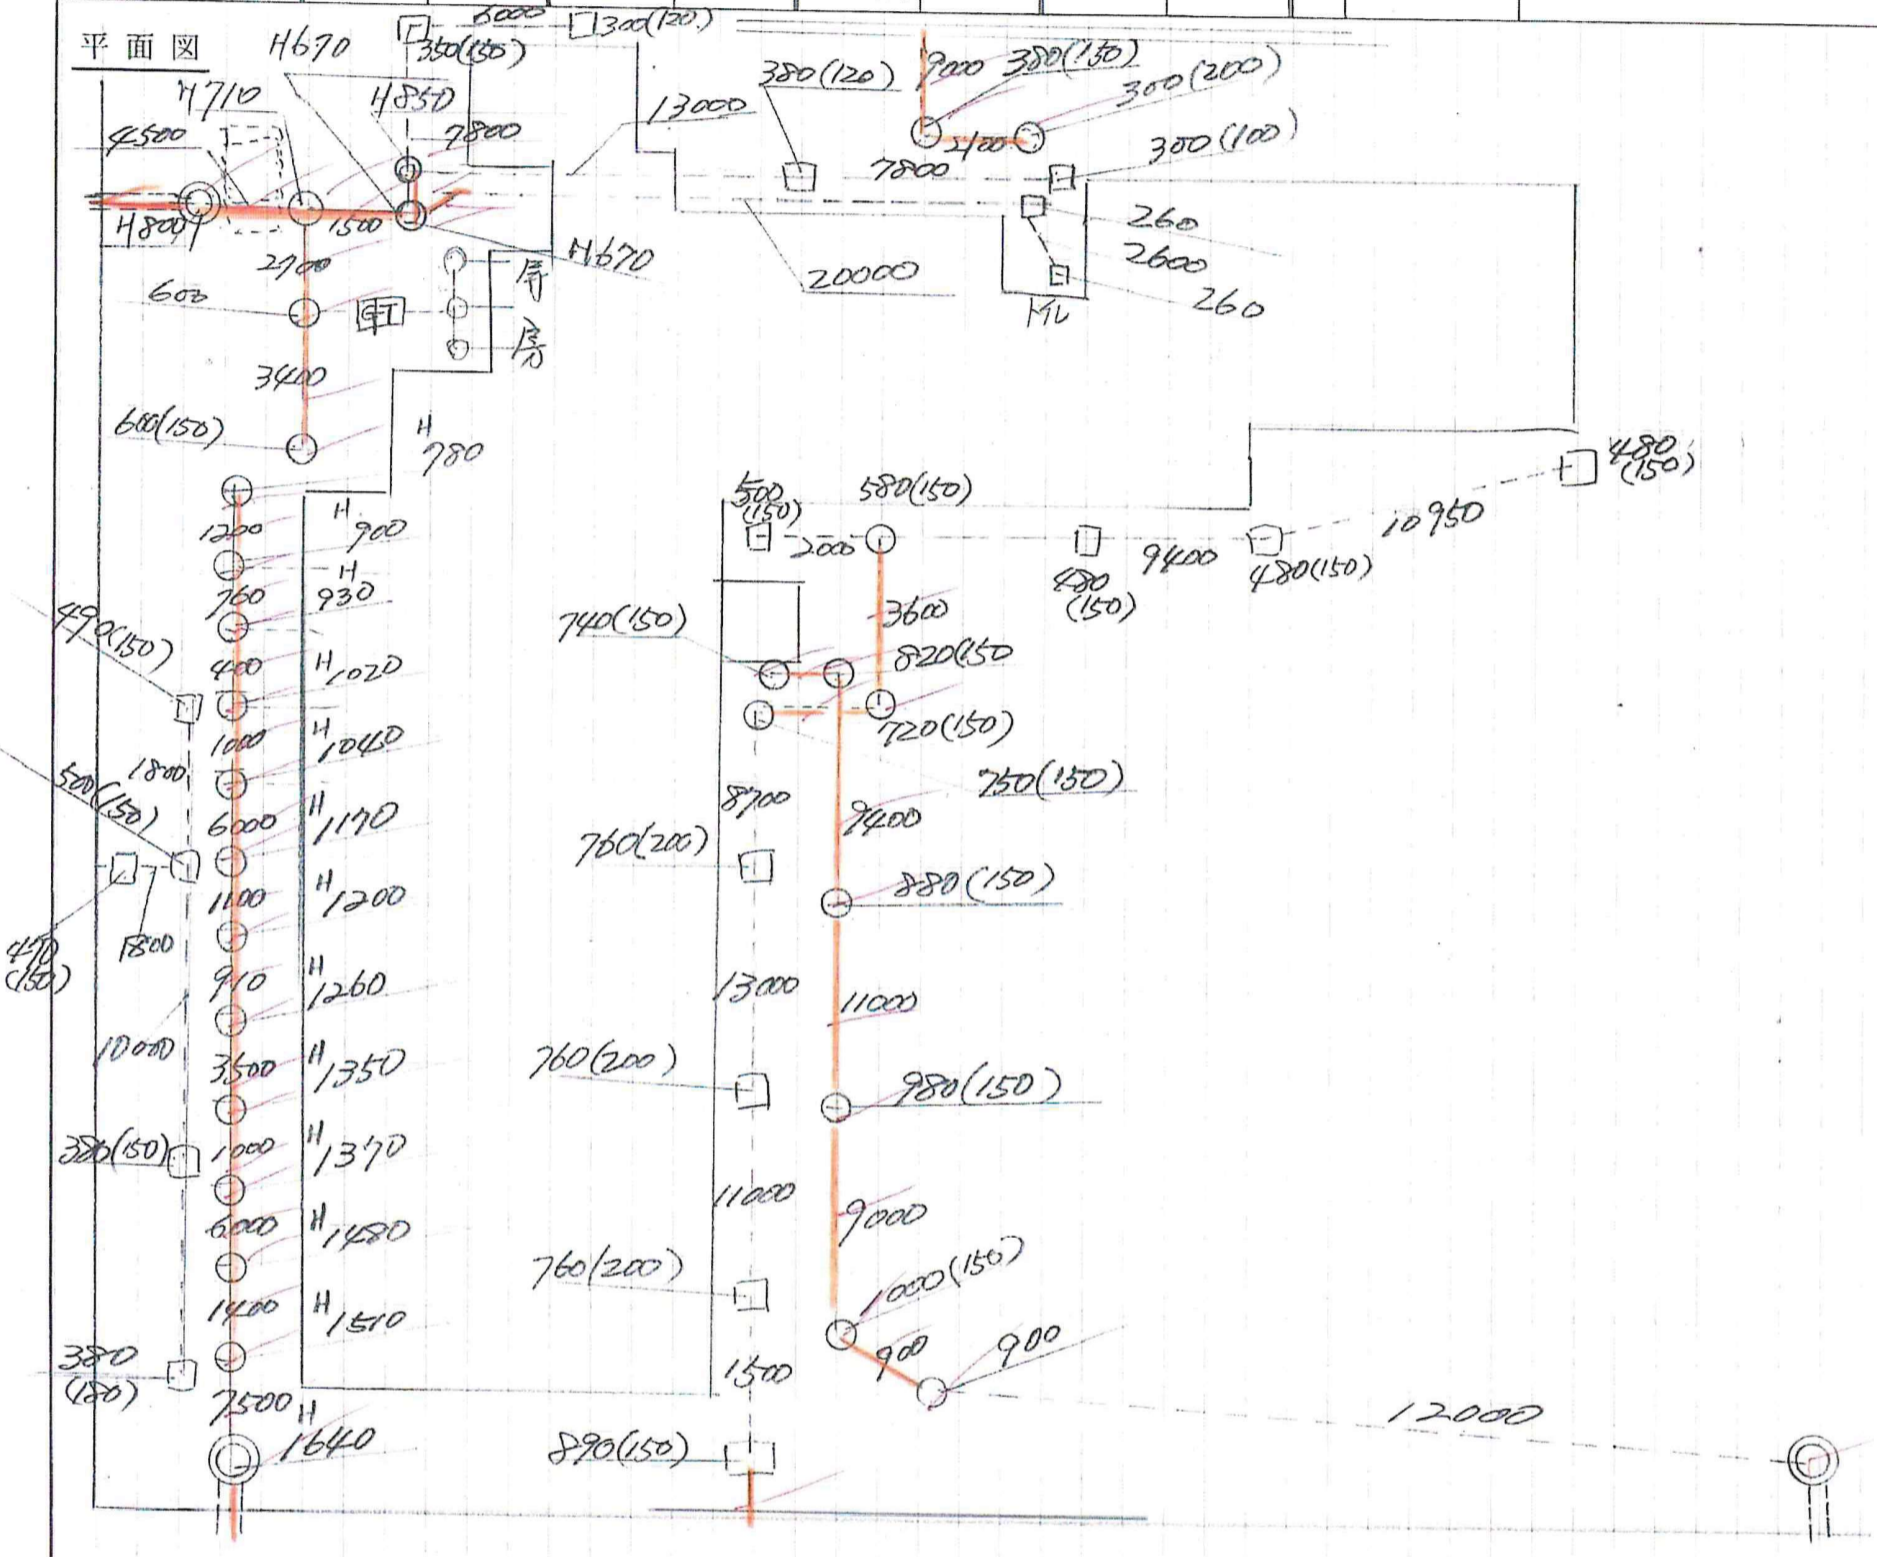

縦断面図

