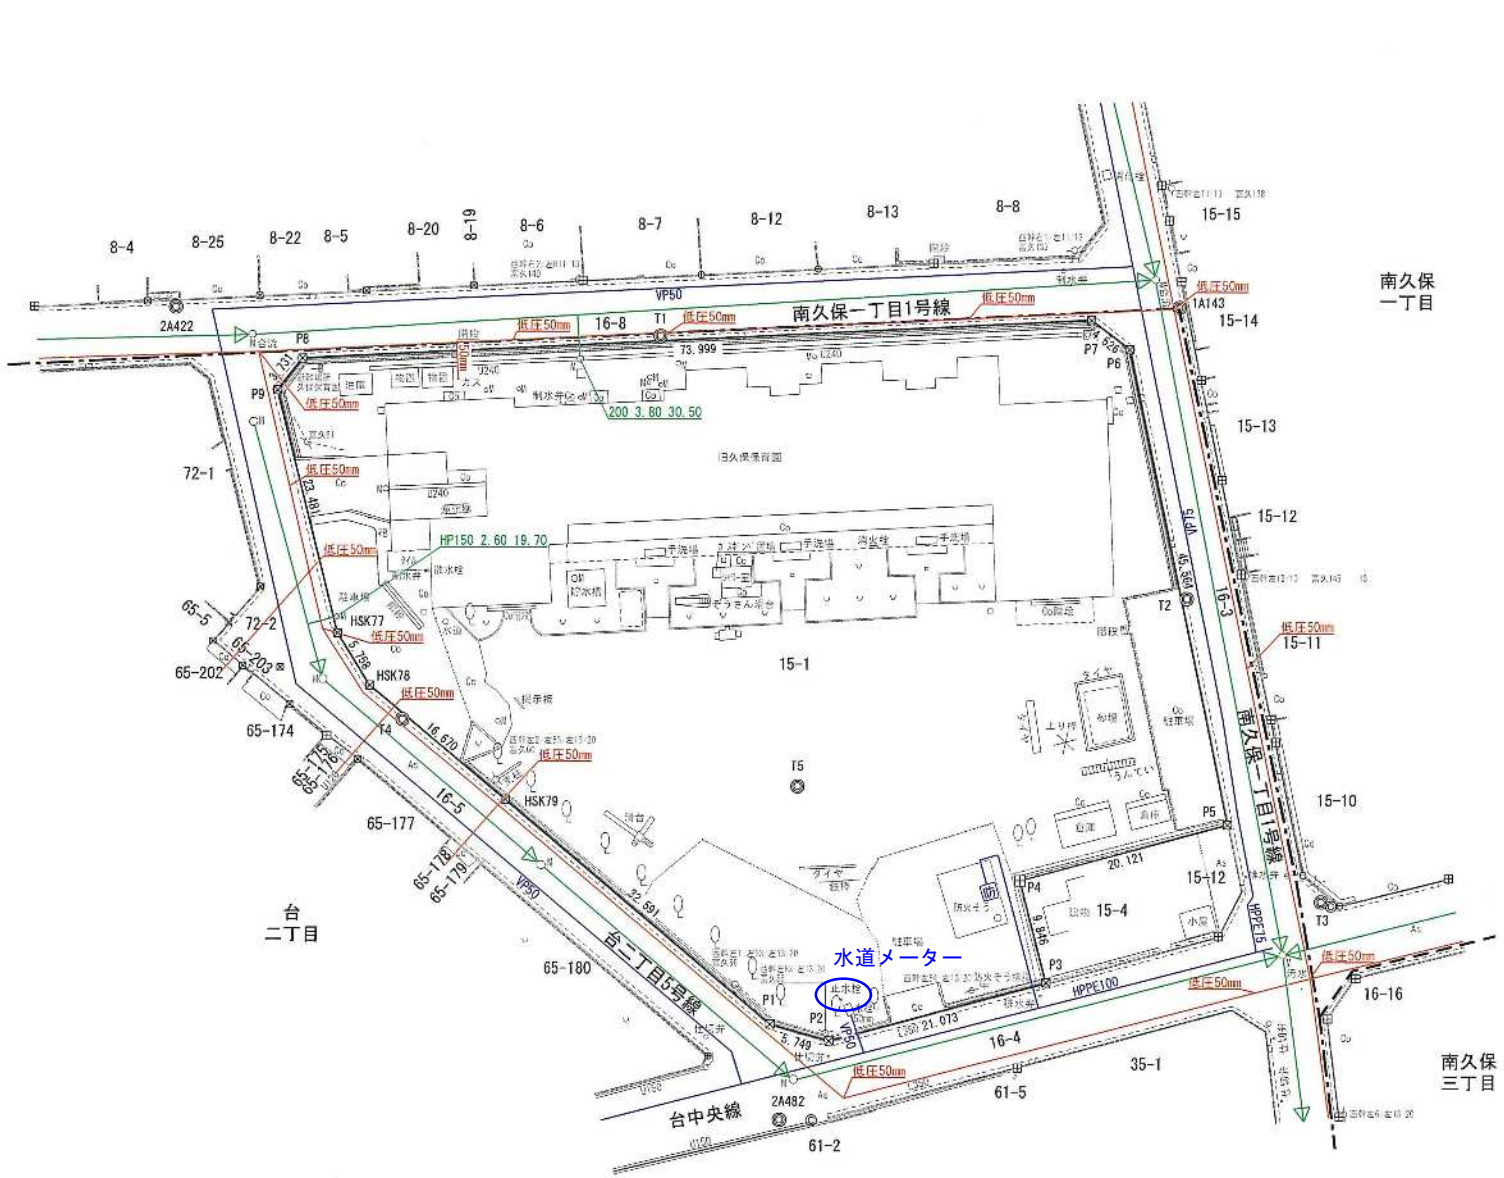

凡例

境界点	境界標の種類
⊞	コンクリート杭
⊕	金属鋲
⊠	金属プレート
⊡	プラスチック杭
⊖	鋲
⊙	座標計算点
◎	境界基準点

水道管
ガス管
下水

種類	現況平面図（ライフライン入り）		
所在	君津市台二丁目15番1		
作成年月日	令和6年12月23日	縮尺	1/500
作成者	公益社団法人 千葉県公共嘱託登記土地家屋調査士協会 社員　土地家屋調査士 神谷宗孝		