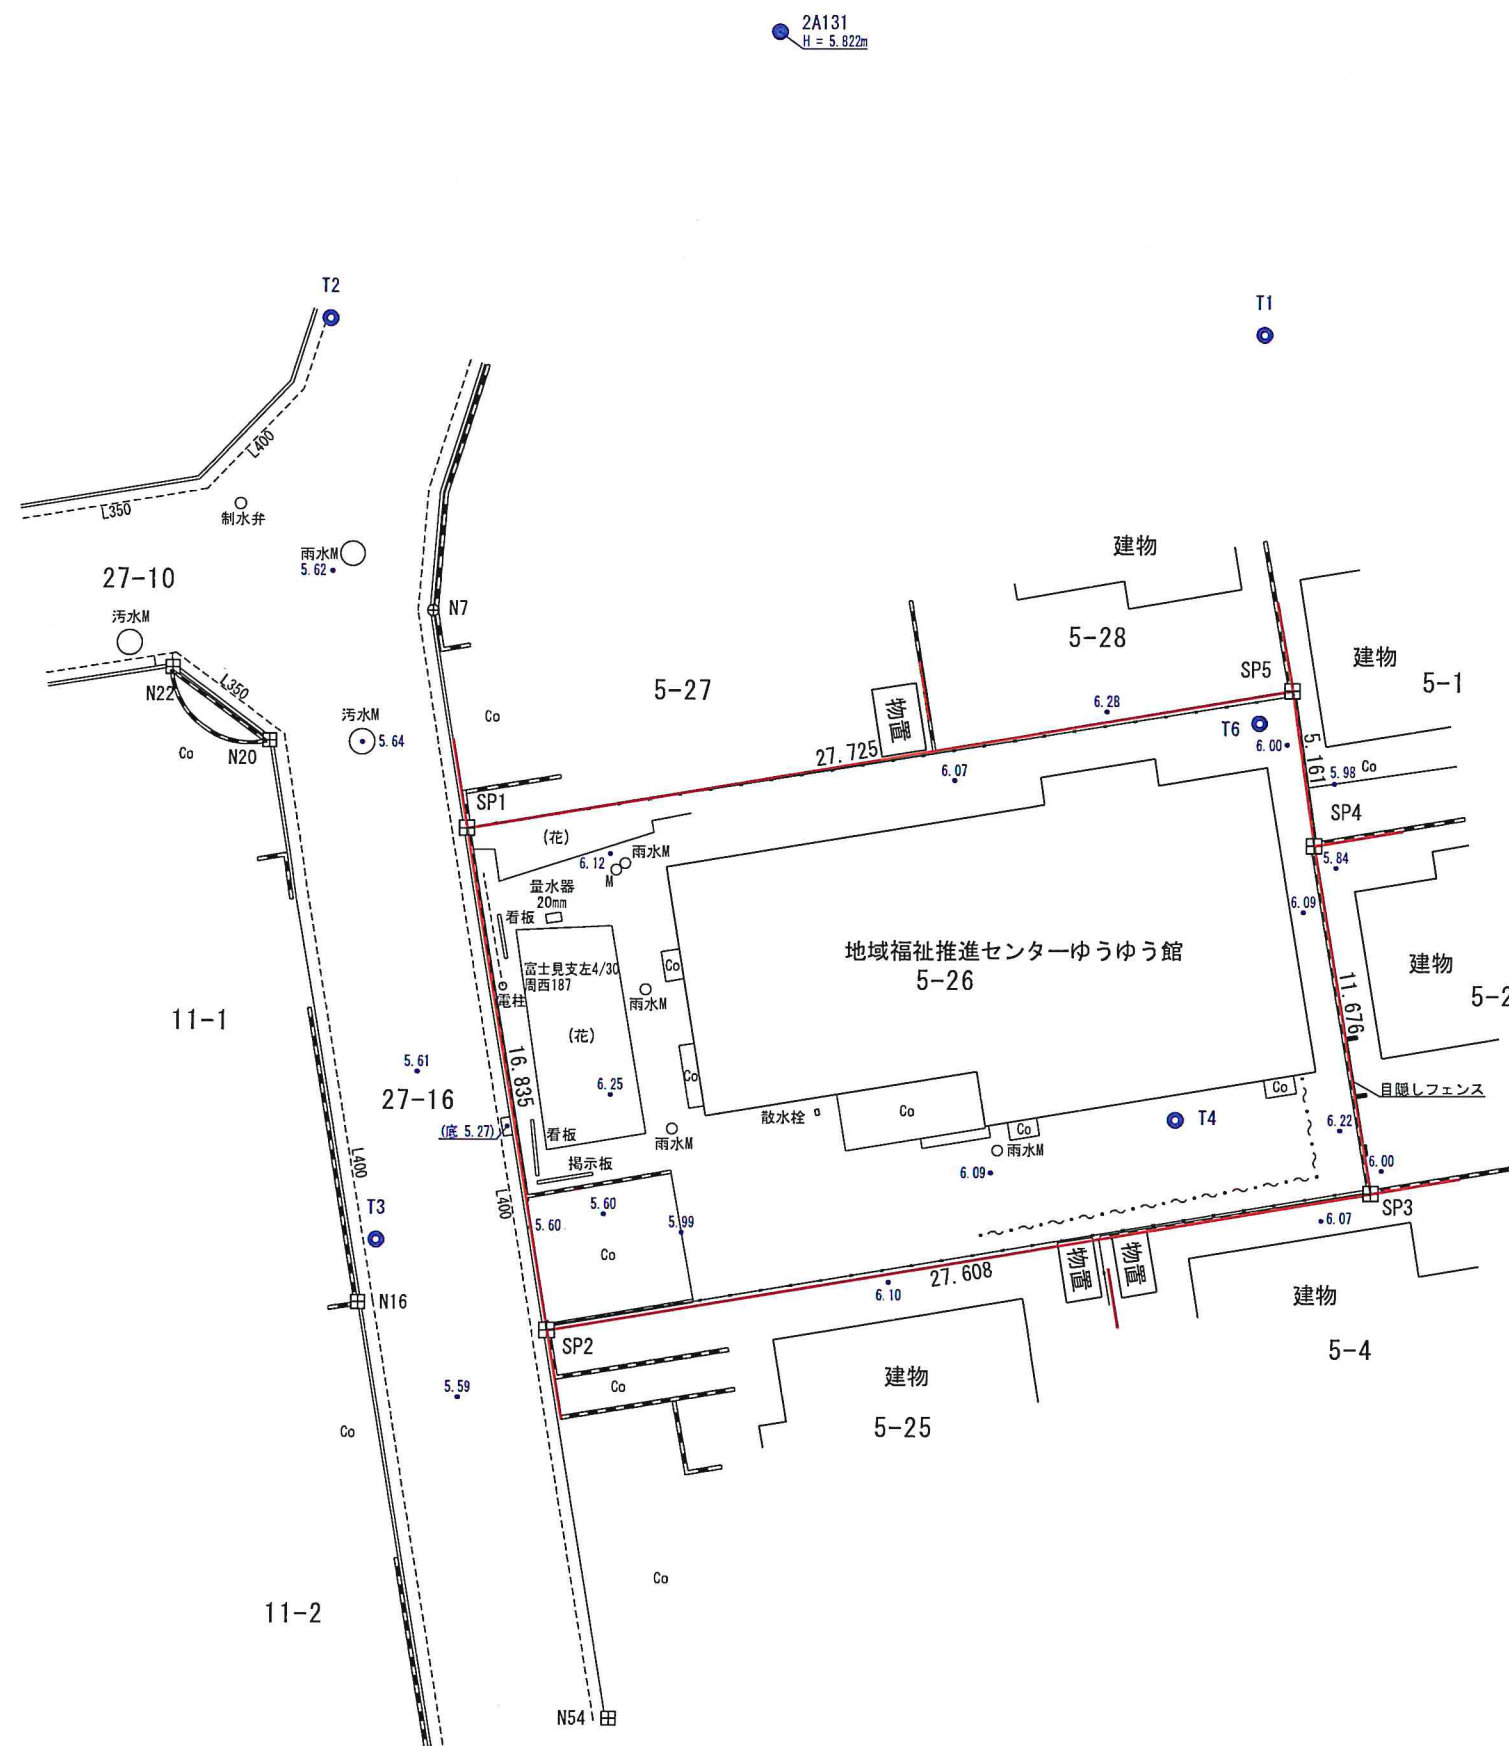


凡 例	
筆界点	境 界 標 の 種 類
田	コンクリート杭
⊕	金属 釘
⊗	金属 プレート
□	プラスチック杭
□	木 杭
○	座 標 計 算 点
◎	機 械 基 準 点

種 類	現 況 実 測 図		
所 在	先 地 26番 5丁目 2見 人市津 君		
作 成 年 月 日	令 和 8年 9月 20日	縮 尺	1/250
作 成 者	公益社団法人 千葉県公共嘱託登記土地家屋調査士協会 社員 土地家屋調査士 神 谷 宗 孝 		